


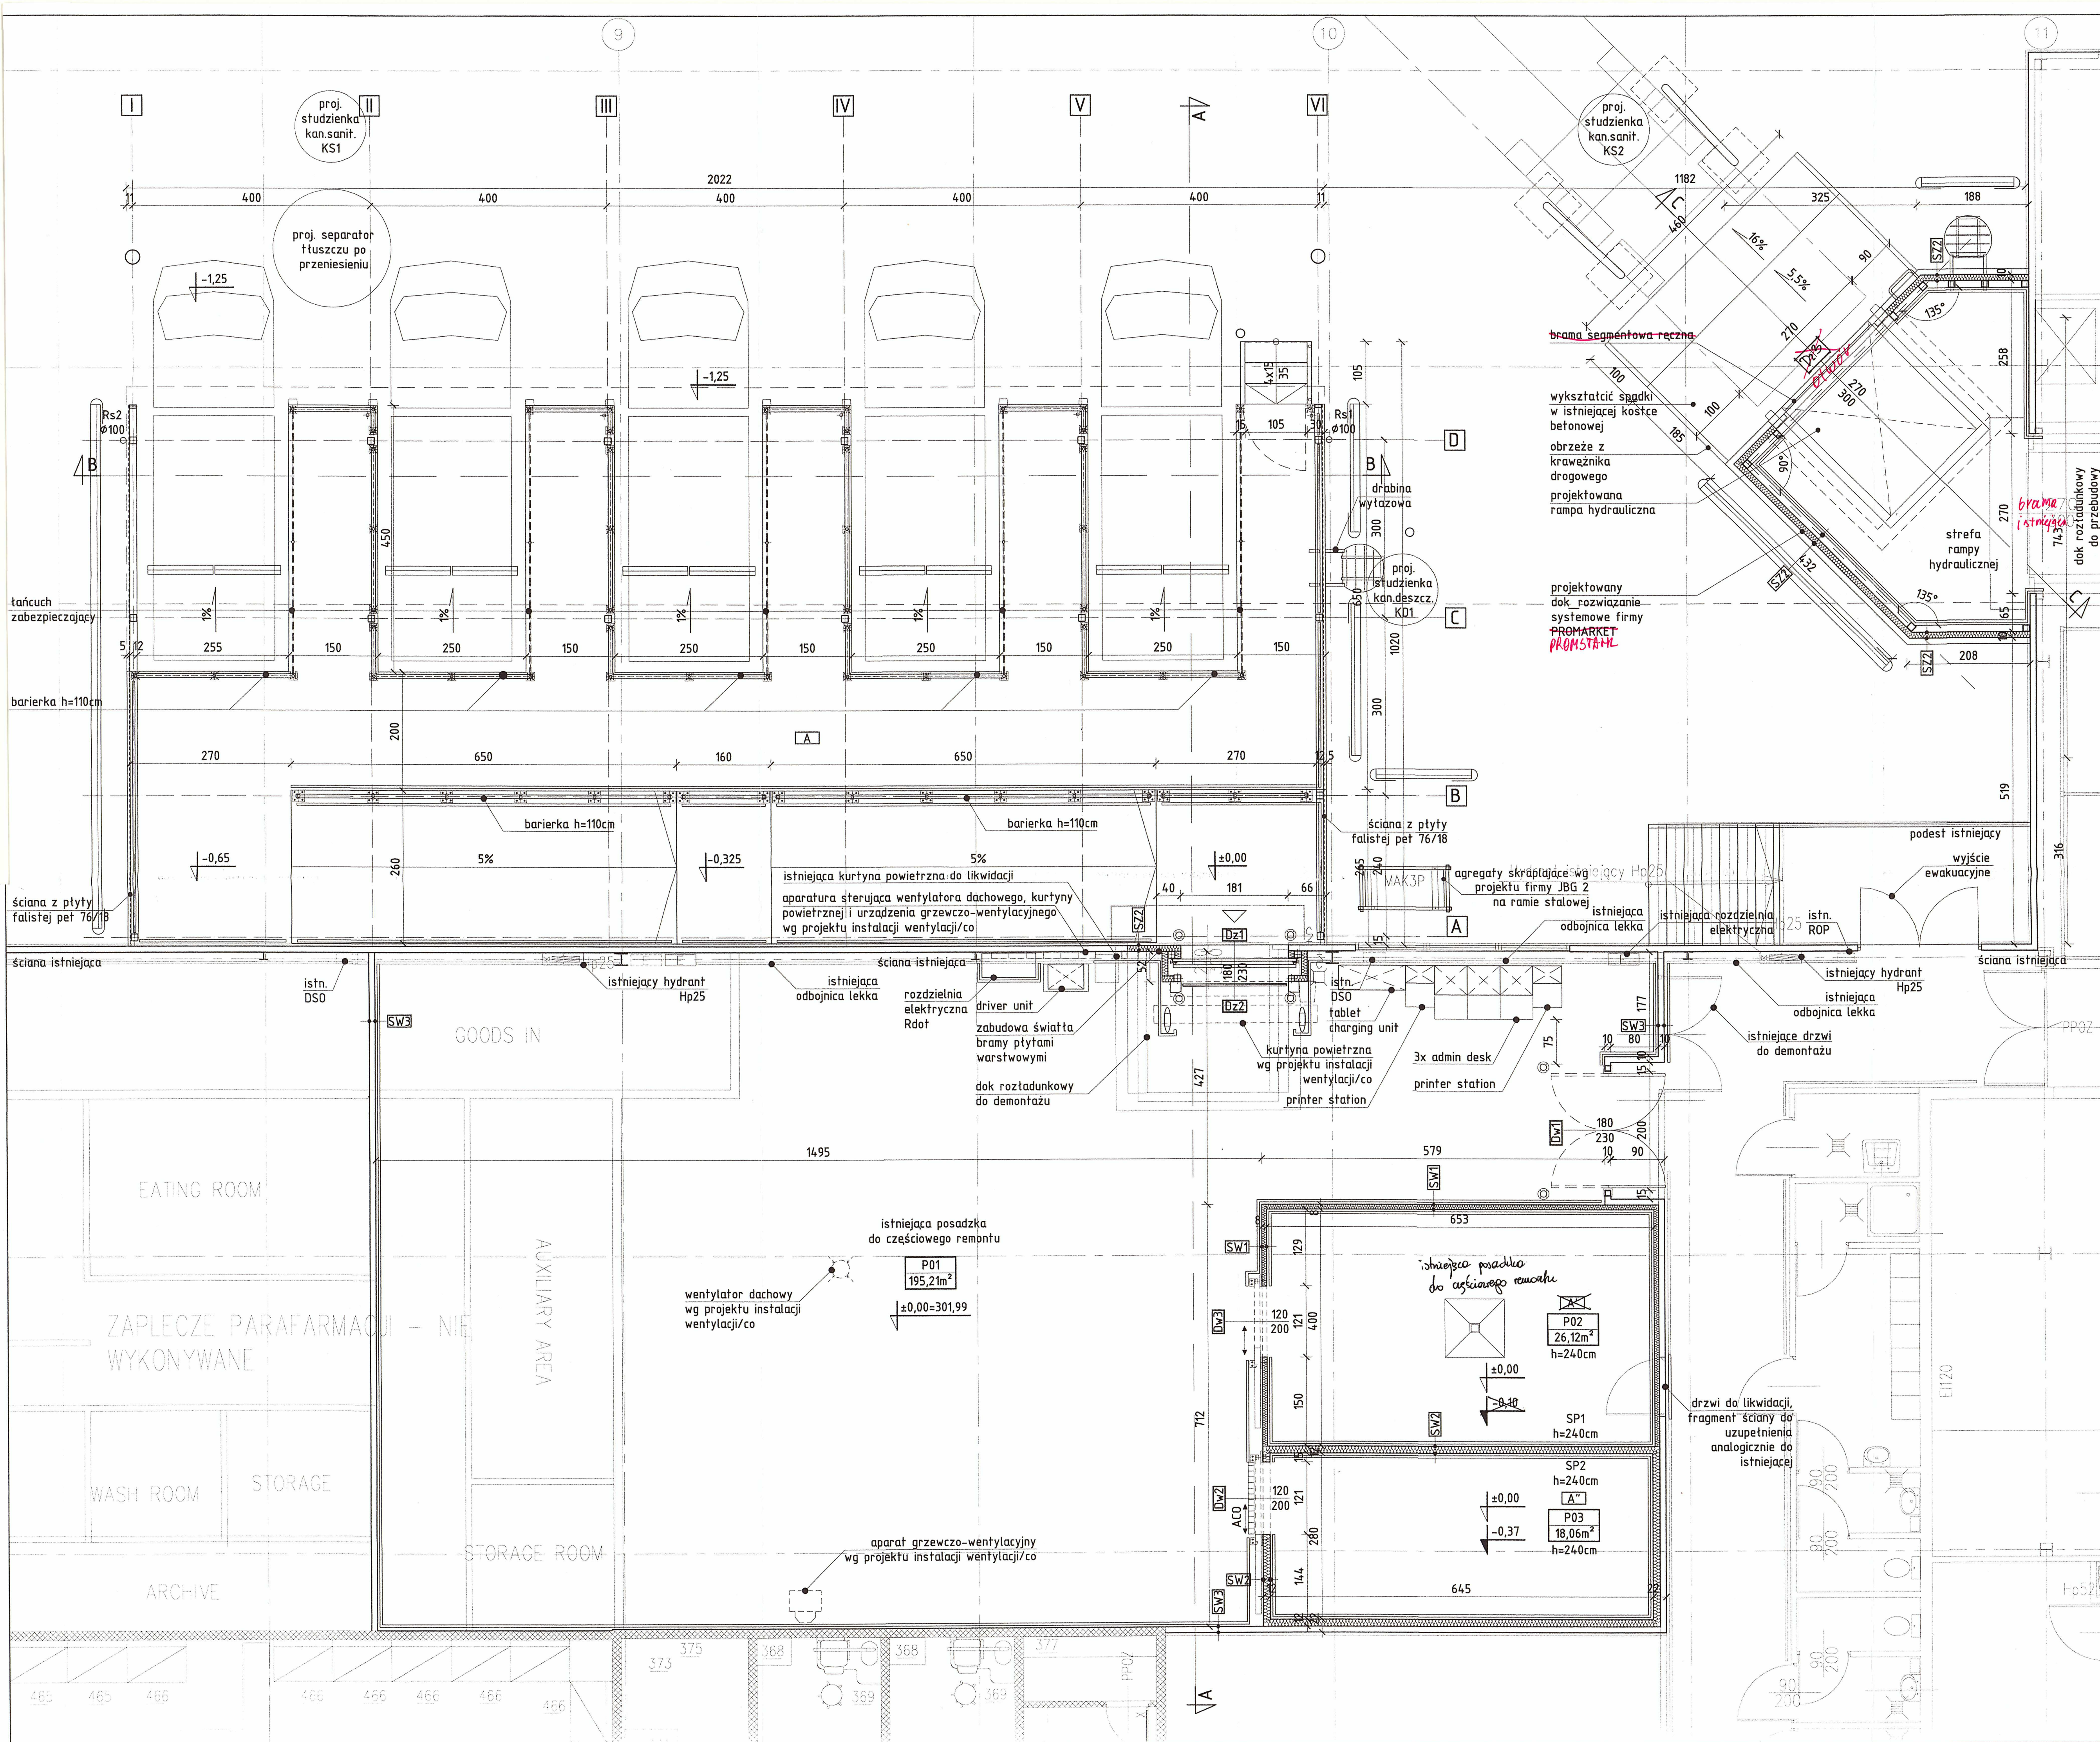

A	WARSTWY - POSADZKA NA RAMPIE	CM
	PLYTA ZELBETOWA (WG PROJ. KONSTRUKCJI). POSADZKA UTWARDZONA POWIERZCHNIOWO, W CZĘŚCI POCHYLEJ 5% - PLYTA ZATARTA NA GŁADKO	15
	FOLIA PRZECIWIWŁGOCIOWA	-
	PODKŁAD, BETON B10	5
	ZAGĘSZCZONA PODSIYPKA PIASKOWO-ZWIROWA	15
A'	WARSTWY - POSADZKA W CHŁODNI	CM
	POSADZKA BETONOWA, UTWARDZONA POWIERZCHNIOWO	10
	PLYTA ZELBETOWA (WG PROJ. KONSTRUKCJI)	15
	FOLIA PRZECIWIWŁGOCIOWA	-
	PODKŁAD, BETON B10	5
	ZAGĘSZCZONA PODSIYPKA PIASKOWO-ZWIROWA	15
A"	WARSTWY - POSADZKA W MROZNI	CM
	PLYTA ZELBETOWA GR.10 CM, ZATARTA NA GŁADKO, UTWARDZONA POWIERZCHNIOWO	10
	FOLIA PRZECIWIWŁGOCIOWA	-
	STYROHART	24
	UBITY PIASEK Z PRZEWODAMI ELEKTRYCZNYMI	-
	PLYTA ZELBETOWA (WG PROJ. KONSTRUKCJI)	15
	FOLIA PRZECIWIWŁGOCIOWA	-
	PODKŁAD, BETON B10	5
SZ2	ZAGĘSZCZONA PODSIYPKA PIASKOWO-ZWIROWA	15
	WARSTWY	CM
	PLYTA WARSTWOWA ZGODNIE Z TYPEM ZE ŚCIANA ISTN. (np. PLYTA WARSTWOWA Z ROZENIEM POLIURETANOWYM KINGSPAN KS150 TF, U=0,24 [W/m2K])	10
	KONSTRUKCJA NOSNA EWALACJI	-
SW1	WARSTWY	CM
	PANEL CHŁODNICZY	8
SW2	WARSTWY	CM
	PANEL MROZNICZY	12
SW3	WARSTWY	CM
	FARBA EMULSYJNA WEWNĘTRZNA	-
	WARSTWA GRUNTUJĄCA, NP. "TYTAN"	-
	PLYTA GK	1,25
	RUSZT STALOWY CW75	1,25
	PLYTA GK	1,25
	WARSTWA GRUNTUJĄCA, NP. "TYTAN"	-
	FARBA EMULSYJNA WEWNĘTRZNA	-

Skanska SA
Kierownik Budowy
Maciej Kucowski
kierownik@skanska.pl

**DOKUMENTACJA
POWYKONAWCZA**

UWAGA!

1. ROZMIESZCZENIE ODBOJI ZNAJDUJE SIĘ NA RYS.
ARCH-03 - RZUT PARTERU - ODBOJE I BARIERKI.

2. SZCZEGÓŁY ODBOJI ZNAJDUJĄ SIĘ NA RYS.
ARCH-03, ARCH-20 DO ARCH-23.

SUFITY PODWIESZANE:

SP1 - panel chłodniczy gr. 8cm na wysokości 240cm
SP2 - panel mroźniczy gr. 12cm na wysokości 240cm

PARTER			
LP	NR. POM.	POMIESZCZENIE	POW. [m ²]
1	P01	MAGAZYN	195,21
2	P02	CHŁODNIA	26,12
3	P03	MROŻNIA	18,06
SUMA POWIERZCHNI			239,39

JEDNOSTKA
PROJEKTOWA:

b-project

B-Project
FILIA:
KONTAKT:

44-100 Gliwice, ul. Opawská 26/7
44-100 Gliwice, ul. Kołuszki 14/6/7
tel.: 699 889 931 b.project@op.pl www.b-project.pl


TEMAT:

PRZEBUDOWA STREFY MAGAZYNOWEJ ISTNIEJĄCEGO BUDYNKU
HAKLODOWO- USŁUGOWEGO TESCO ORAZ ROZBUDOWA O ZABUDOWA
RAMPI ZAŁADUNKOWĄ, WRAZ Z REALIZACJĄ
NIEZBĘDNYCH ELEMENTÓW INFRASTRUKTURY TECHNICZNEJ

LOKALIZACJA
ZAMIERZENIA:

43-300 BIELSKO-BIAŁA, UL. WARSZAWSKA 190
dzieln. nr 47/20

INWESTOR:

TESCO (Polska) Sp. z o.o.
ul. Kapelańska 56,
30-347 Katowice

PROJEKTOWAŁ:

mgr inż. arch.
Tomasz Biedrak
mgr inż. arch.
Lukasz Zdzienkowski

SPRZĄDZAŁ:

mgr inż. arch.
Aleksandra Zastawnik

STADIUM:

SPECJALNOŚĆ:

ARCHITEKTURA

NR UPRAWNIENI:

7/06/06LOK

PODPIS:

PROJEKT WYKONAWCZY

NADWA RYSUNKU:

RZUT PARTERU - PODSTAOWY

DATA: 30/03/2012 SKALA: 1:50 ^{NR} _{RYS.} Arch-02 EDZ: 5 TOW: 1/5

