

PROJEKT: REDKOM PARK Bielsko
INWESTOR: Redkom Park Bielsko Sp. z o.o.
GENERALNY WYKONAWCA:

DATY PRZEKAZANIA REWIZJI:

REWIZJA: 00

0 21.08.2024

1

2

KOMENTARZ WYKONAWCY DO AKTUALNEJ REWIZJI FORMULARZA

Np. REWIZJA 00 - pierwsze wydanie karty
REWIZJA 01 - uwzględnienie uwag inspektora, uzupełnienie aprobaty

INFORMACJE PODSTAWOWE

BRANŻA: ŚLUSARKA ALUMINIOWA

MIEJSCE WBUDOWANIA: Burger King: OŚ E

IDENTYFIKACJA WYROBU WEDŁUG
PROJEKTU: DRZWI DWUSKRZYDŁOWE DZ4NAZWA HANDLOWA: DRZWI DWUSKRZYDŁOWE DZ4, ALUPROF MB
79N SI, DWU 93/P/2024/I/DZ4

DANE DOTYCZĄCE WYROBU/ MATERIAŁU/ URZĄDZENIA

	STANDARD/ WYRÓB WEDŁUG PROJEKTU WYKONAWCZEGO	STANDARD/ WYRÓB WSKAZANY W ZAŁ. 1 DO UMOWY (OPTIMALIZACJE)	MATERIAŁ PROPONOWANY PRZEZ WYKONAWCĘ
Nazwa wyrobu, typ, nr katalogowy	NIE DOTYCZY	NIE DOTYCZY	DRZWI DWUSKRZYDŁOWE DZ4, ALUPROF MB 79N SI, DWU 93/P/2024/I/DZ4
Producent (nazwa, adres, www, tel)	NIE DOTYCZY	NIE DOTYCZY	PPHU BUKOWIEC Kobylec 144, 32-740 Łapanów
Parametry i kwalifikacje techniczne	NIE DOTYCZY	NIE DOTYCZY	DWU 93/P/2024/I/DZ4 Obliczenia ciepłe

DOKUMENTY DOPUSZCZAJĄCE MATERIAŁ/ WYRÓB DO OBROTU I ZASTOSOWANIA W OBIEKCIE

- ZAŁĄCZNIKI:
- 1 DWU 93_P_2024_J_DZ4.pdf
 - 2 Obliczenia ciepłe DZ4.pdf
 - 3
 - 4
 - 5

BUKOWIEC
SYSTEMY OKIENNO-DREWNIANE

CZĘŚĆ FORMALNA

WNIOSKUJĄCY (WYKONAWCA):

FIRMA: PPHU BUKOWIEC

NAZWISKO: Jarosław Zych

DATA:

21.08.2024

STANOWISKO:

PODPIS:

BUKOWIEC
Kobylec 144, 32-740 Łapanów
NIP 868-174-93-07 Reg. 852736342
Telefax (14) 613 42 03 kom. 508 440 904

Zych Jarosław

W przypadku zgody na zastosowanie materiału zamiennego deklaruje, że nie będzie to powodowało żadnych kosztów dodatkowych dla Inwestora oraz że zaproponowany materiał nie obniża standardów inwestycji określonych Umową.

ZATWIERDZENIE - STATUS

PROJEKTANT: ☐ A/ Zaakceptowano ☐ B/ Zaakceptowano z uwagami ☐ C/ Nie zaakceptowano

UWAGI

Wbudowano na obiekcie... ul. Wawrzeńska 182

Wawrzeńska
KIEROWNIK ROBÓT

DATA:

IMIĘ, NAZWISKO, PODPIS:

INSPEKTOR/ KONSULTANT:

☐ A/ Zaakceptowano

☒ B/ Zaakceptowano z uwagami

☐ C/ Nie zaakceptowano

UWAGI

1. Proszę dostarczyć podpisaną deklarację właściwości użytkowych (obecnie jako wzór edytowalny).
2. Akceptacja z założeniem, że wykonawca spełni wymagania najemcy (określone w ramach przeglądu i uwag najemcy do dokumentacji materiałowej)

DATA:

Inspektor nadzoru robót bud.
Piotr Andrzejczak

IMIĘ, NAZWISKO, PODPIS:

P. Andrzejczak
Upr. Bud. nr LOD/2572/DWOK/15

INWESTOR:

☐ A/ Zaakceptowano

☐ B/ Zaakceptowano z uwagami

☐ C/ Nie zaakceptowano

UWAGI

DATA:

IMIĘ, NAZWISKO, PODPIS:

UWAGA - zatwierdzenie Inwestora dotyczy materiałów/ wyrobów, co do których Inwestor wyrazi swoją opinię (głównie materiały istotne wizualnie).
Wyrażenie opinii, dotyczącej karty materiałowej jest prawem a nie obowiązkiem Inwestora.

Wbudowano na obiekcie... ul. Wawrzowska 182

Marek Trojan
KIEROWNIK ROBÓT

**DOKUMENTACJA
POWYKONAWCZA**



DEKLARACJA WŁAŚCIWOŚCI UŻYTKOWYCH

Nr 93/P/2024/J/DZ4

1. Niepowtarzalny kod identyfikacyjny typu wyrobu: **drzwi Aluprof MB 79N SI 93/P/2024/2**
2. Zamierzone zastosowanie lub zastosowania: **Komunikacja w lokalizacjach domowych i handlowych, na drogach ewakuacyjnych**
3. Producent: **PPHU BUKOWIEC, Kobylec 144**
4. System(-y) oceny i weryfikacji stałości właściwości użytkowych: **System oceny 3.**
5. Norma zharmonizowana: **PN-EN 14351-1:2006**
Jednostka lub jednostki notyfikowane:

INSTYTUT TECHNIKI BUDOWLANEJ
Europejska Jednostka Notyfikowana Nr 1488
Certyfikat Akredytacji nr AB 023

6. Deklarowane właściwości użytkowe:

Zasadnicze charakterystyki	Właściwości użytkowe	Zharmonizowana specyfikacja techniczna
Odporność na obciążenie wiatrem	Klasa C2/B2	PN-EN 14351-1
Wodoszczelność	Klasa 3A	
Substancje niebezpieczne	Npd	
Odporność na uderzenie	Klasa 3	
Nośność urządzeń zabezpieczających	Npd	
Wysokość, szerokość światła ościeżnicy	1472x2100 mm	
Zdolność do zwolnienia	Npd	
Izolacyjność akustyczna	Npd	
Przenikalność cieplna	1,3 W/(m ² *K)	
Właściwości związane z promieniowaniem	Npd	
Przepuszczalność powietrza	Klasa 3	

Właściwości użytkowe określonego powyżej wyrobu są zgodne z zestawem deklarowanych właściwości użytkowych. Niniejsza deklaracja właściwości użytkowych wydana zostaje zgodnie z rozporządzeniem (UE) nr 305/2011 na wyłączną odpowiedzialność producenta określonego powyżej.

W imieniu producenta podpisał(-a): (Imię i nazwisko)

(miejsce i data wystawienia)


Osoba upoważniona
(podpis)

Koniec treści deklaracji właściwości użytkowych nr ...

Poniższe informacje są dodatkowymi cechami wyrobu i nie stanowią integralnej częścią deklaracji właściwości użytkowych.

Dodatkowe charakterystyki	Właściwości użytkowe	Norma
Siły operacyjne	Klasa 2	
Wytrzymałość mechaniczna	Npd	
Trwałość mechaniczna	Npd	
Odporność na włamanie.	Npd	

(miejsce i data wystawienia)


Osoba upoważniona
(podpis)

Wbudowano na obiekcie... *ul. Warszawskiej 182*


Osoba upoważniona
(podpis)

DOKUMENTACJA
POWYKONAWCZA

180

OBLICZENIA CIEPLNE

Obliczenia wstępne wykonano zgodnie z normą PN-EN-ISO 10077-1, PN-EN ISO 10077-2 oraz PN-EN ISO 12631.

Zlecenia:

93_P_2024_BURGER_KING_REV_3[Dz 4 (B=1 472, H=2 100)]
[Kolor profili:X] MAT*STANDARD RAL 8016 Lakierowany nietypowy
Kolor okuć:8SST01 [stal nierdzewna];8R7016 [szary antracyt];7R---7
[czarny];8R9006 [srebrny];EC-35 [czarna anoda];8R7040 [nietypowy]
Wypełnienia:PANEL 50mm RAL 8016
Samozamykacz GEZE TS 3000 (Szyna z dźwignią 0-180°. Ogranicznik
otwarcia = Nie. Blokada otwarcia = Nie)]

Klient:


Konstrukcja: Dz 4 (B=1 472, H=2 100)

System:MB-79N ST

Kolor profili:X] MAT*STANDARD RAL 8016 Lakierowany nietypowy
Kolor okuć:8SST01 [stal nierdzewna];8R7016 [szary antracyt];7R---7
[czarny];8R9006 [srebrny];EC-35 [czarna anoda];8R7040 [nietypowy]

Powierzchnia konstrukcji [m2]: 3,09

Ud [W/(m2*K)]: 1,3

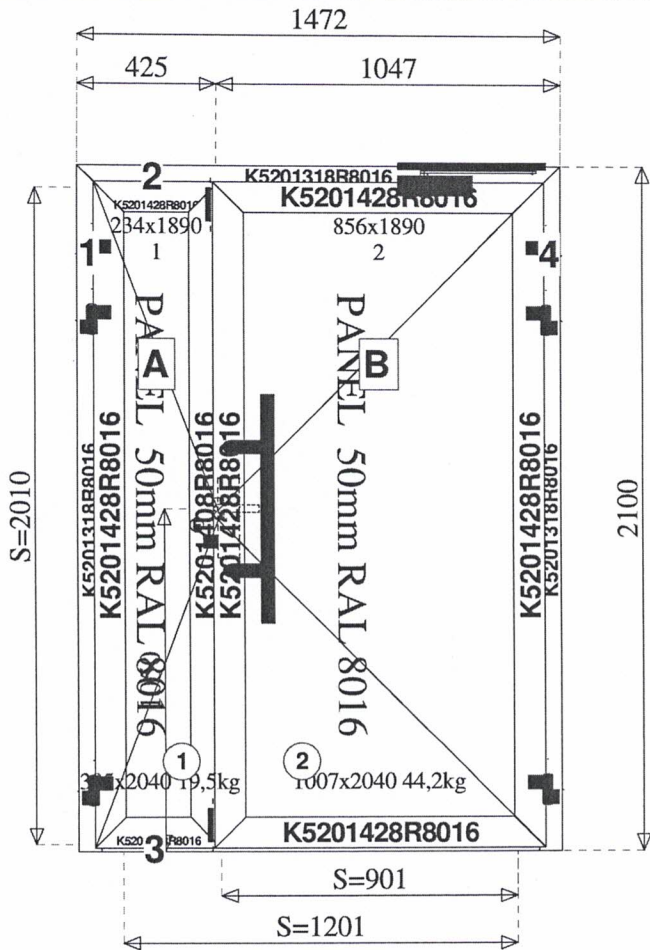

Szklenie:

Szklenie i ramka	Wymiary	Ug [W/(m2*K)]	Pow. [m2]	Ug*Pow [W/K]
PANEL 50mm RAL 8016 - 2 (C2..F9) -	818 x 1852	0,55	1,5154	0,8335
PANEL 50mm RAL 8016 - 1 (B2..9) -	196 x 1852	0,55	0,3638	0,2001
			1,8793	1,0336

Efekt krawędziowy:

Psi [W/(m*K)]	Obw. L [m]	Psi*L [W/K]
0,030	5,340	0,1602
0,030	4,096	0,1229
	9,436	0,2831

Profile:

Ościeżnica	Strona A	Strona B	Uf/U _m , U _t [W/(m2*K)]	Pow. [m2]	Uf*Pow [W/K]
K520170X	Ściana	K520142X	2,50	0,1299	0,3249
K520131X	Ściana	K520142X	2,30	0,7481	1,7206
Podział drzwi otwieranych na zewnątrz	K520140X	K520142X	2,20	0,3339	0,7346
				1,2119	2,7801

Wbudowano na obiekcie... ul. Woszczyńska 182

1 (2)


**DOKUMENTACJA
POWYKONAWCZA**

19.08.2024

181

W obliczeniach cieplnych:

a) nie uwzględniono dodatkowych wzmocnień profili

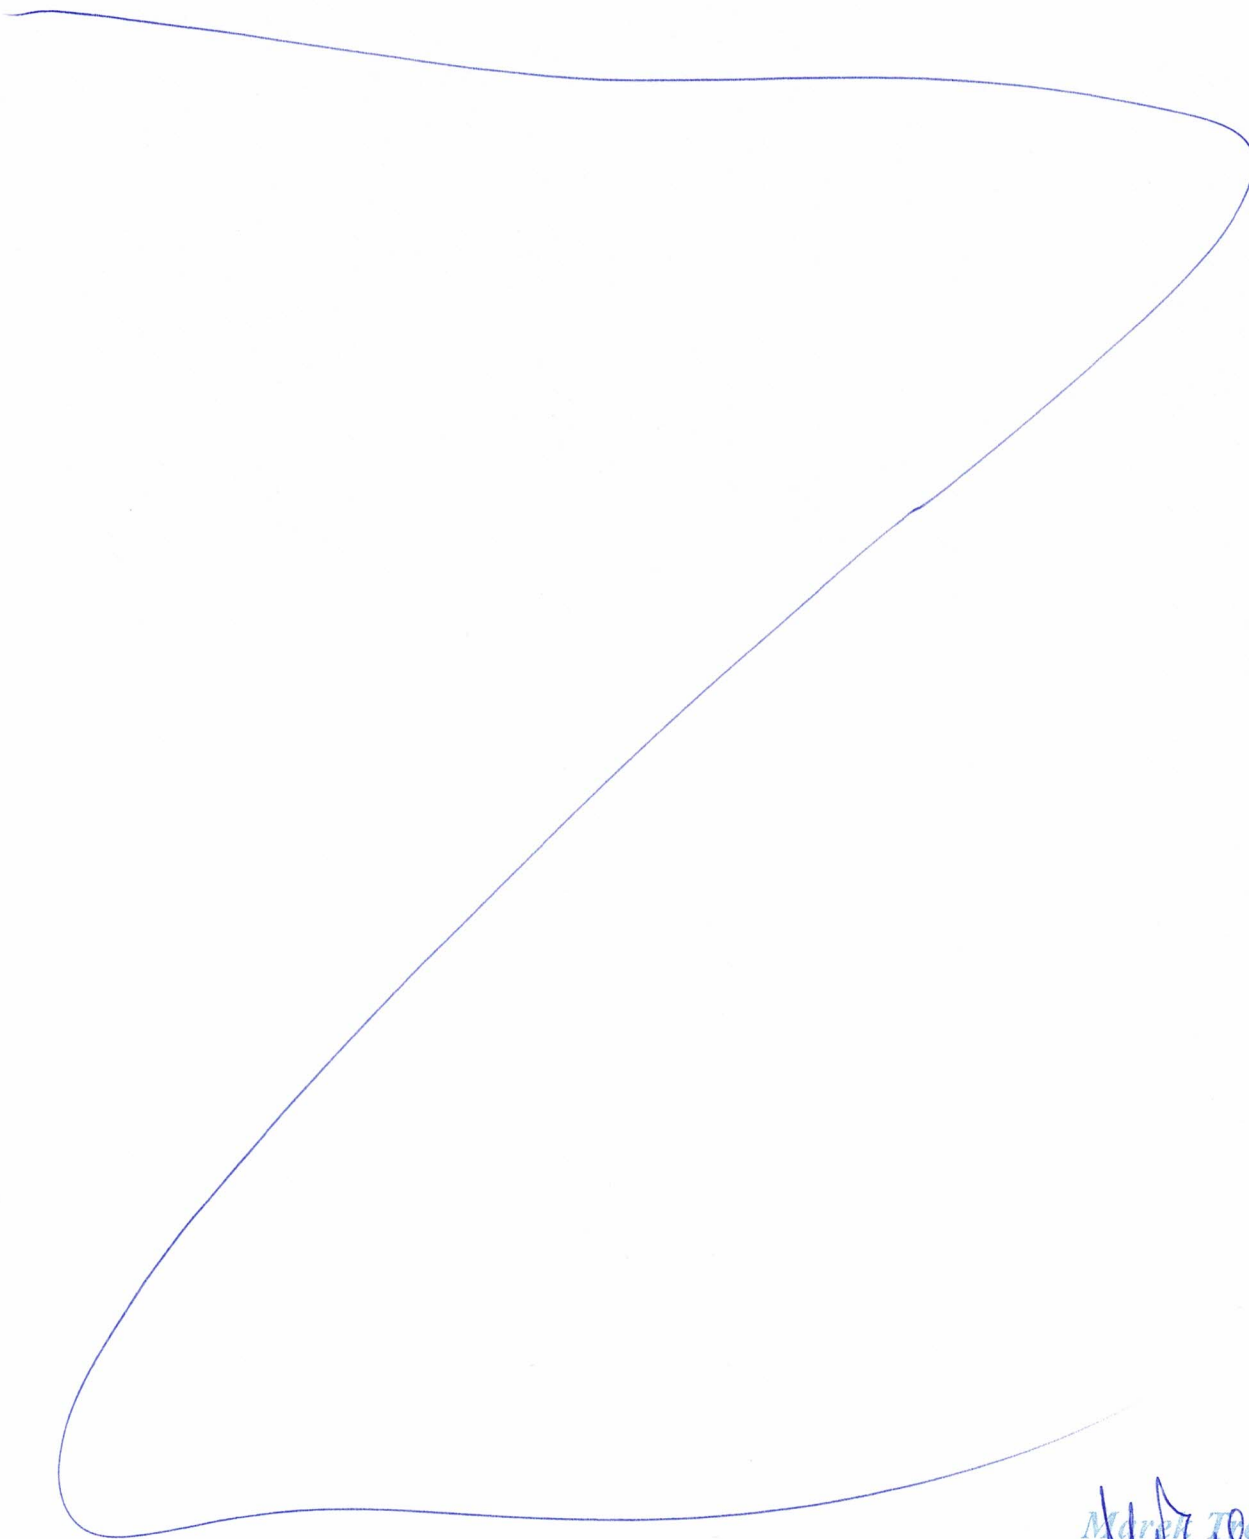

Marek Tęgias
KIEROWNIK ROBÓT

Wbudowano na obiekcie... *ul. Wawrzynowska 132*

**DOKUMENTACJA
POWYKONAWCZA**