


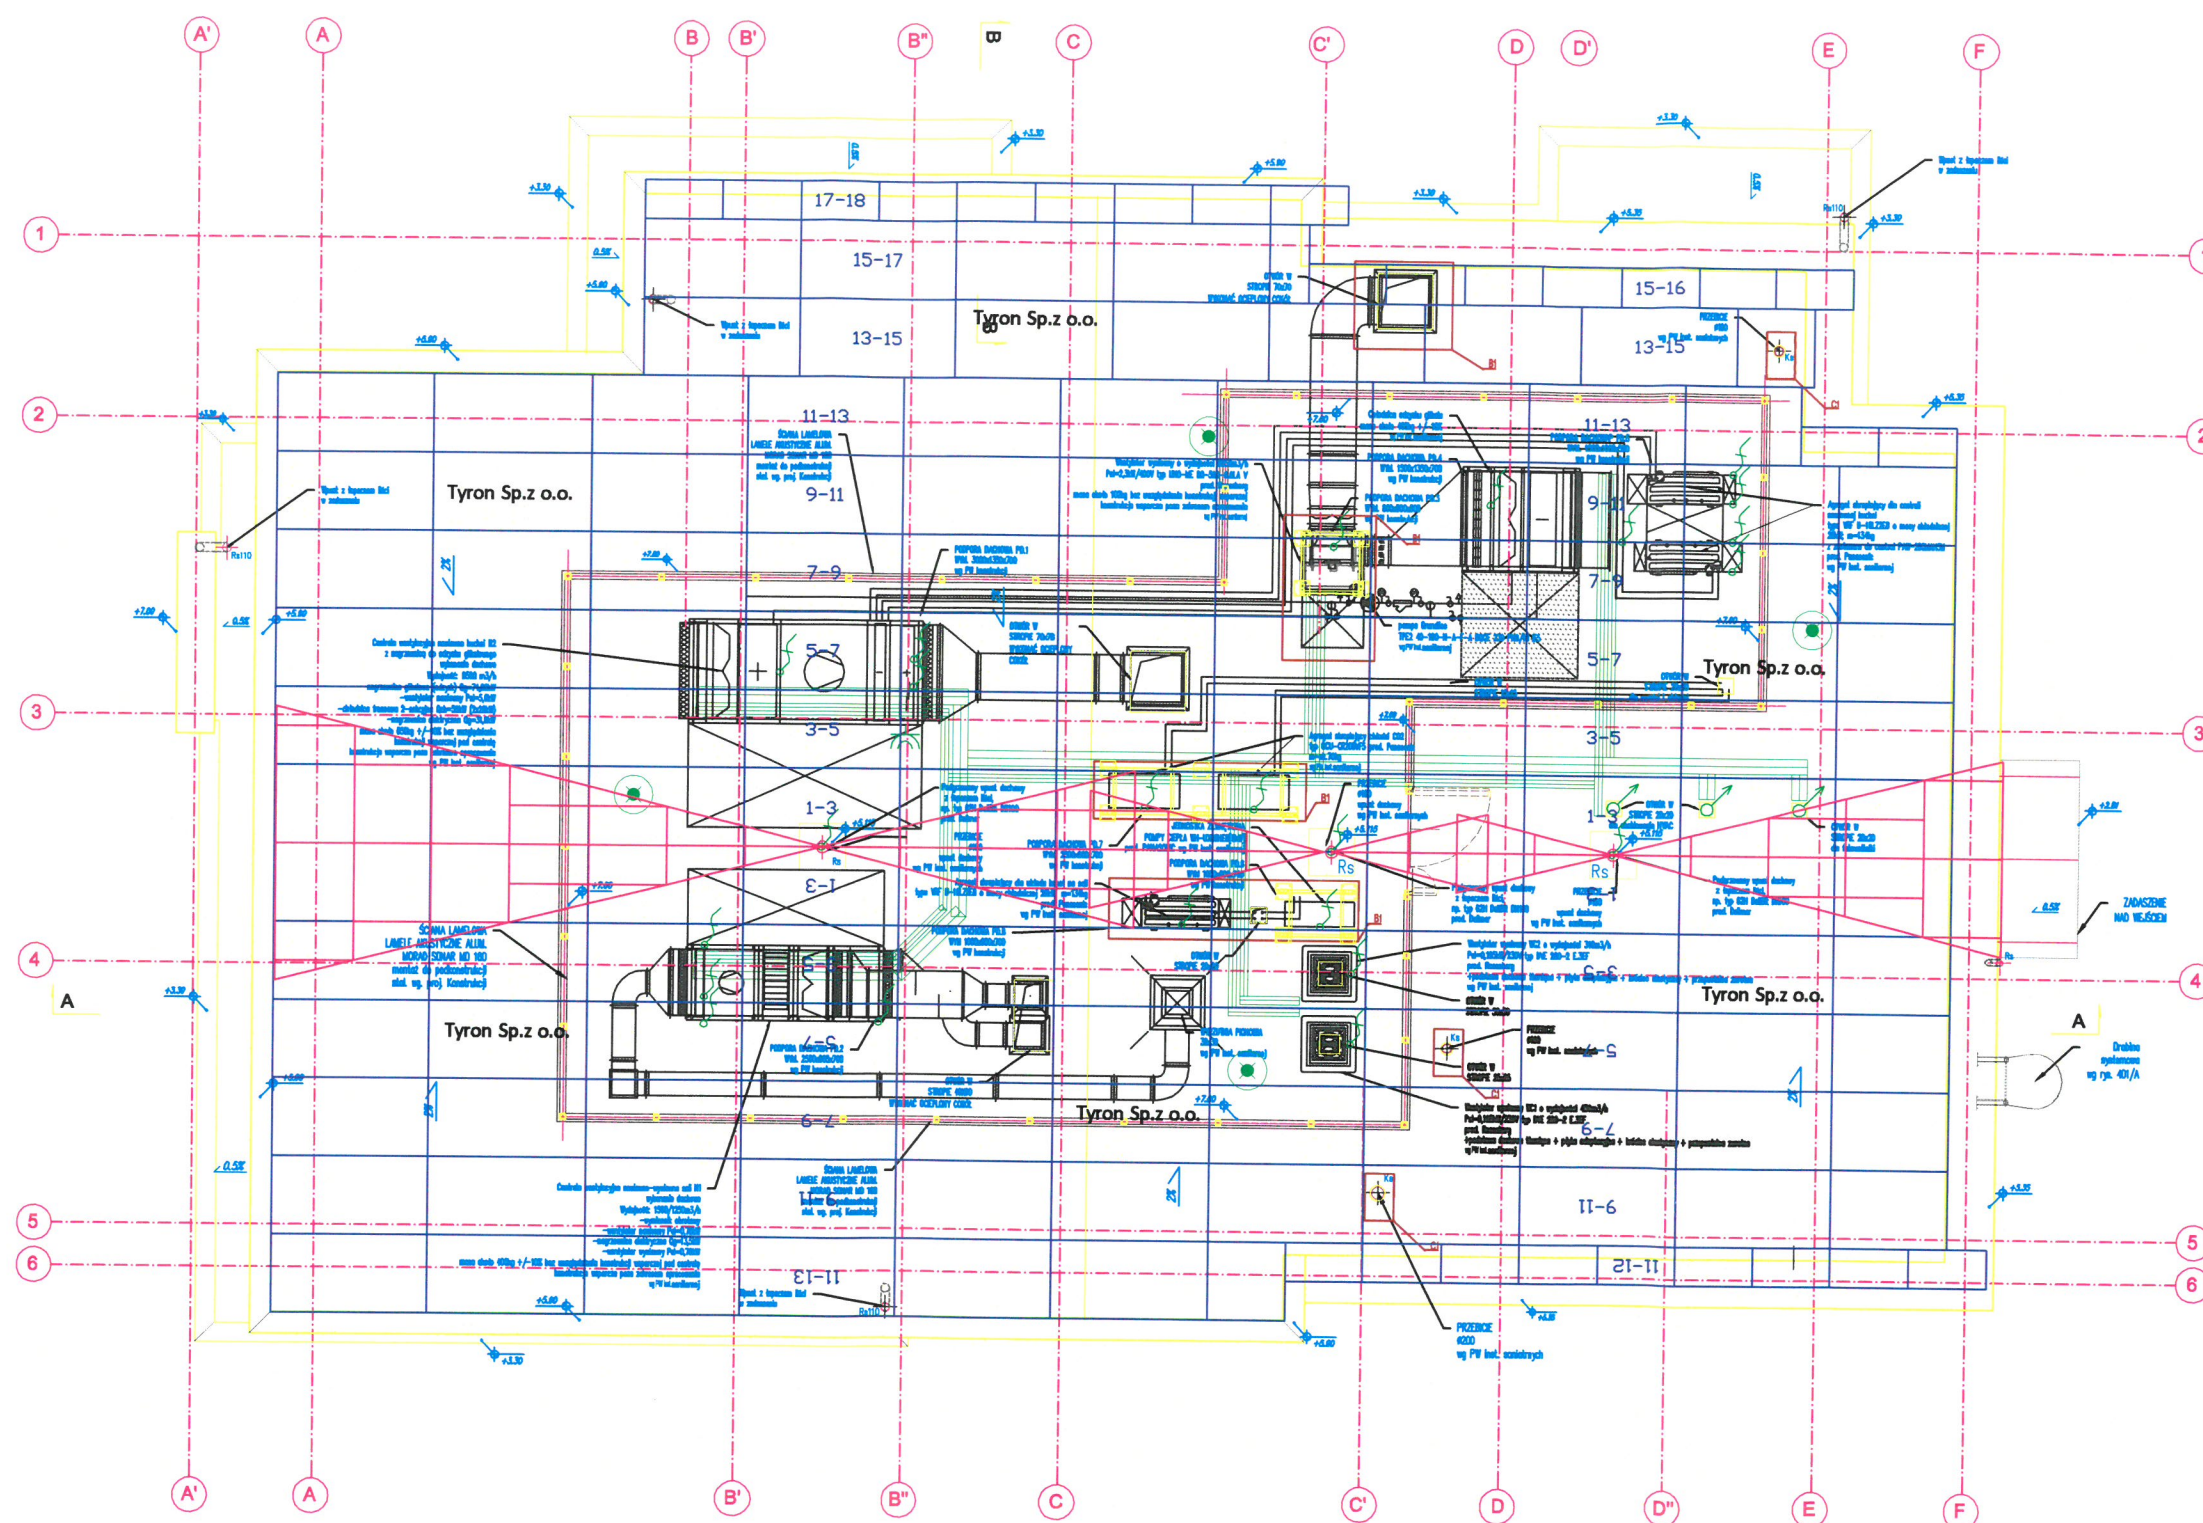

PROJEKT SPADKÓW I KONTRSPADKÓW WYKONAŁ TYRON Sp. z o.o.
PROJEKT NR 614/2024
www.tyron.pl