




RZUT WĘZŁA SANITARNEGO T04 - POSADZKI Z ARMATURĄ

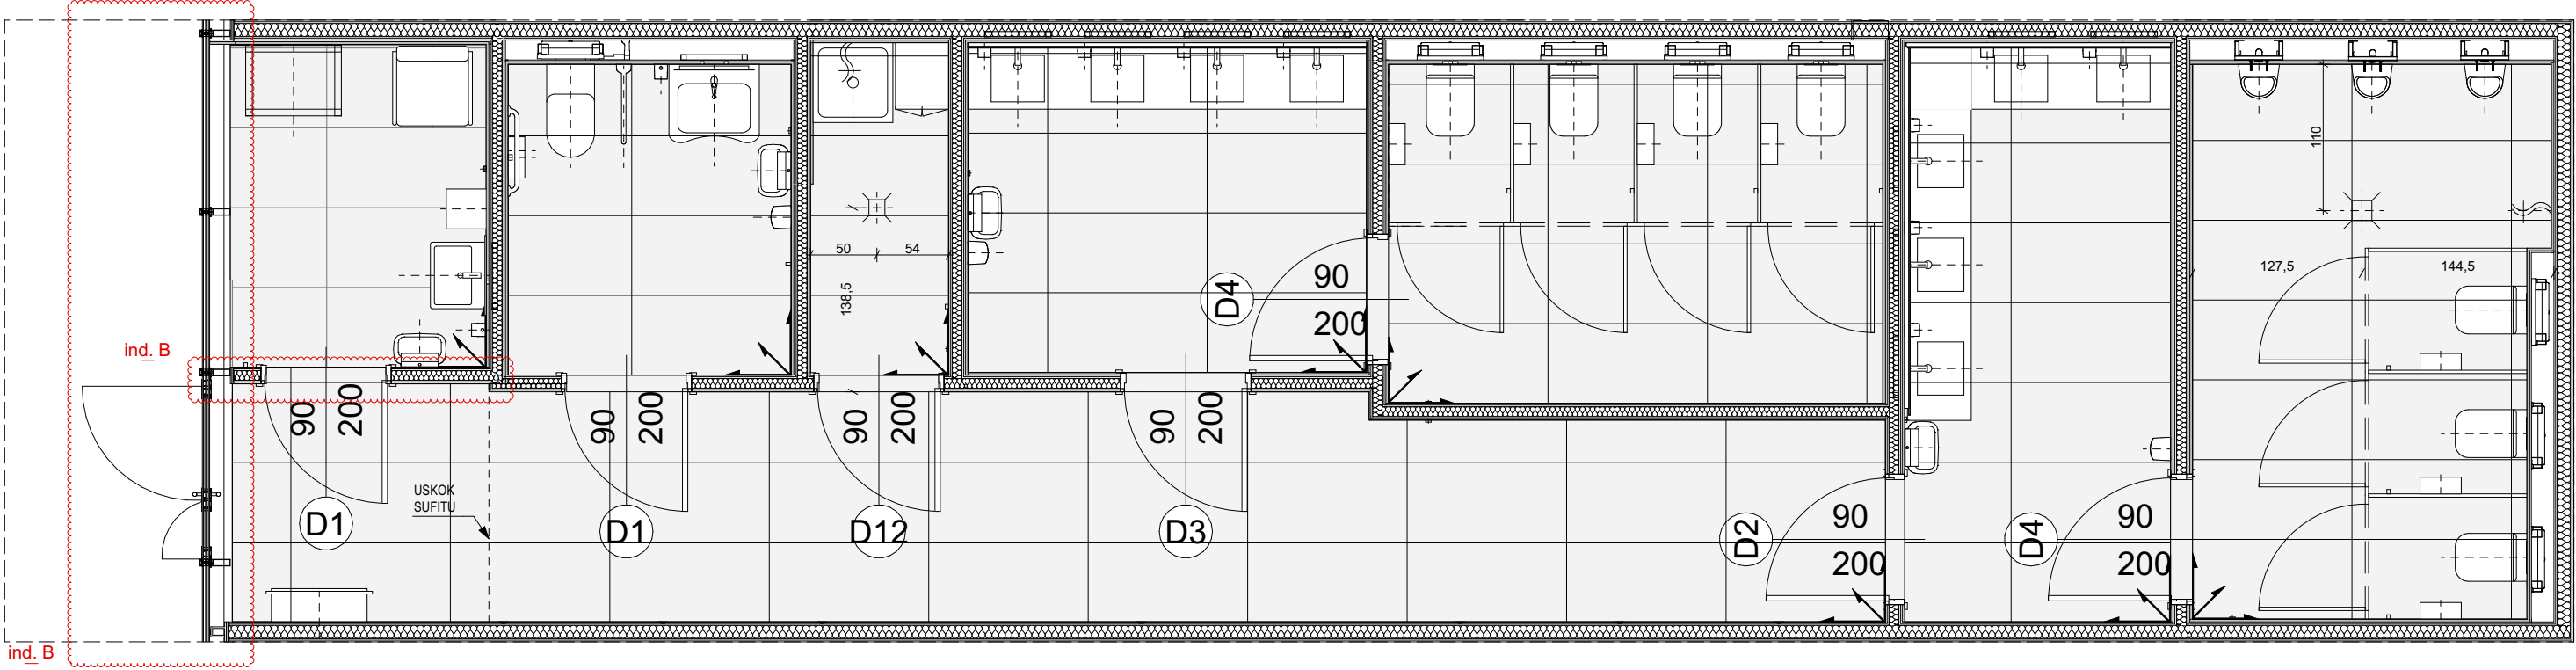


RZUT WĘZŁA SANITARNEGO T04 - POSADZKI

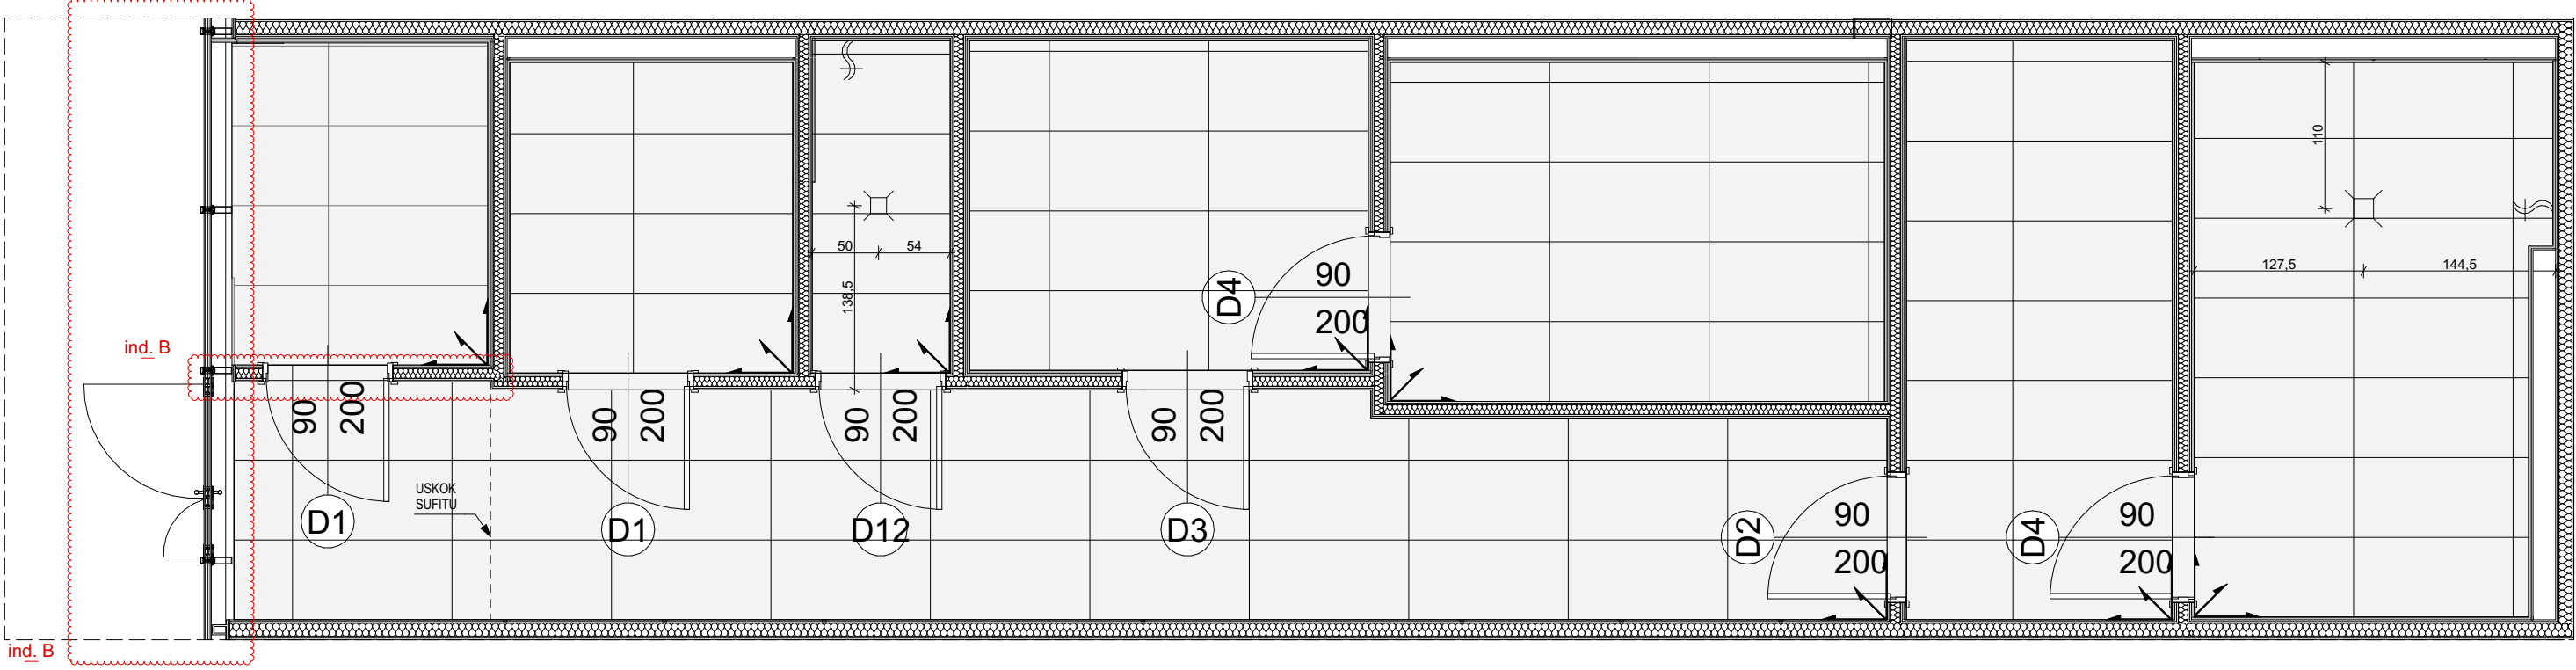

DYSTANS MIĘDZY PŁYTKAMI, FUGA 2MM

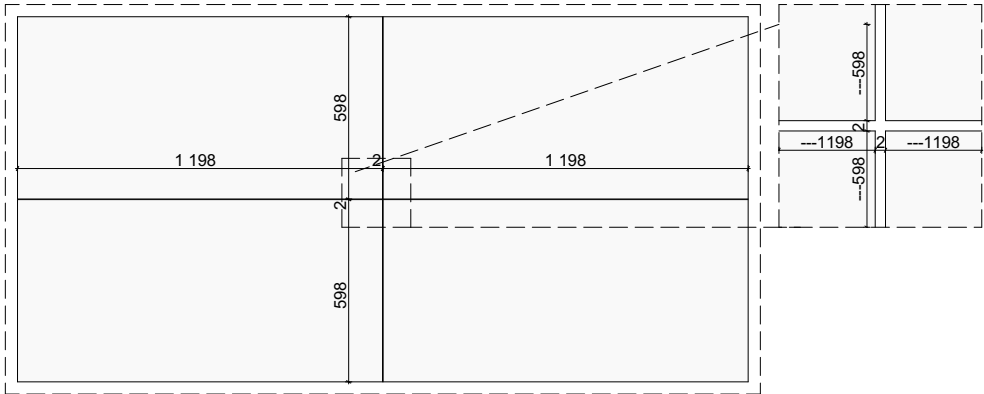


CAŁKOWITY ROZMIAR PŁYTKI

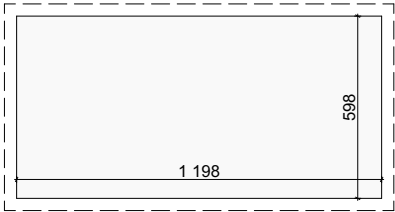

Gres Grava White Mat Rect 59,8x119,8 Opoczno, o kl. odporności na ścieranie PEI 5, z fugą 2 mm w kolorze ciemnoszarym

Gres Grava Graphite Mat Rect 59,8x119,8 Opoczno, o kl. odporności na ścieranie PEI 4, z fugą 2 mm w kolorze ciemnoszarym

SCHEMAT BUDYNU

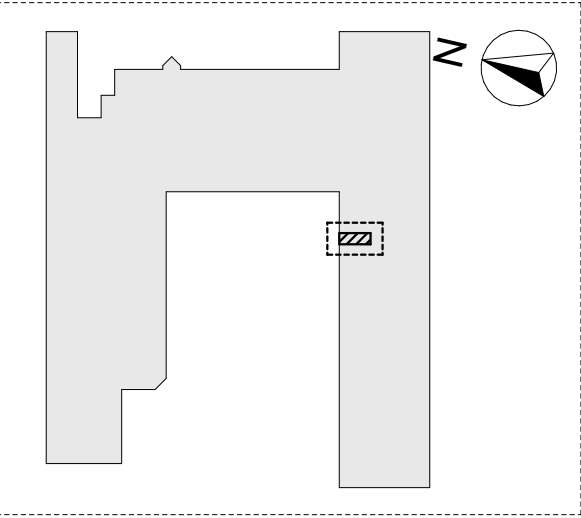

LEGENDA

Początek rozkładu płytek/kasetonów

ind. A

KOPIOWANIE BEZ PISEMNEJ ZGODY AUTORA Z A B R O N I O N E			PRAWA AUTORSKIE ZASTRZEŻONE	
C				
B	26.04.2024	PAULA MISIAK	-AKTUALIZACJA WITRYN -PRZESUNIĘCIE ŚCIANY	
A	19.01.2024	PAULA MISIAK	-DODANIE LEGENDY	
IND.	DATA	AUTOR	OPIS ZMIAN:	
KOPIOWANIE BEZ PISEMNEJ ZGODY AUTORA Z A B R O N I O N E			PRAWA AUTORSKIE ZASTRZEŻONE	
PRACOWNIA PROJEKTOWANIA I USŁUG INWESTYCYJNYCH ALFA Spółka z o.o. Spółka komandytowa 59-220 LEGNICA, ul. LOKIETKA 18 +48 76 8525671 www.ppalfa.pl pracownia@ppalfa.pl			 P R A C O W N I A	
OBIEKT:				
PRZEBUDOWA BUDYNKU HANDLOWEGO Bielsko Biala ul. Warszawska 180				
IMIĘ I NAZWISKO PROJEKTANTA		PODPIS		
PROJEKTANT: mgr inż. arch. Dawid Małkowski uprawnienia budowlane do projektowania bez ograniczeń w specjalności architektonicznej nr 18/DSOKK/2012				
OPRACOWUJĄCY: mgr inż. arch. Agata Zygmunt-Sidor uprawnienia budowlane do projektowania bez ograniczeń w specjalności architektonicznej nr 87/DSOKK/2018				
ASYSTENT PROJEKTANTA: mgr inż. arch. Paula Misiak-Skwarek				
NAZWA RYSUNKU		BRANŻA		
Rzut węzła sanitarnego T04 - Posadzki		ARCHITEKTURA		
ID PROJEKTU	STADIUM	DATA	SKALA	NR RYS
V-23	PW	15.12.2023	1:50	711/A
NAZWA PLIKU				ID REWIZJI
V-23_PW_N_A_RZUT WĘZŁA SANITARNEGO T04 - POSADZKI-711_B				B

- UWAGA!
- Niniejszy rysunek należy rozpatrywać zgodnie z rysunkami branżowymi. W przypadku rozbieżności lub braku wytycznych zwrócić się do projektnta.
 - Wszystkie wymiary sprawdzić na budowie przed rozpoczęciem prac, w przypadku wątpliwości zwrócić się do projektanta.
 - Wszystkie elementy ruchome, wyposażenia w szczególności elementy stolarki i slusarki okiennej i drzwiowej, szkła należy zamawiać i wykonywać/montować na bazie zweryfikowanych obmiarów rzeczywistych wykonanych na obiekcie.
 - Użyte materiały powinny posiadać wszystkie wymagane atesty i aprobaty. Zastosowanie wszystkich materiałów, produktów i urządzeń bezwzględnie uzgodnić z inżynierem z ramienia inwestora.
 - Układ warstw wszystkich przegród powinien posiadać obowiązujące w Polsce certyfikaty i znaki bezpieczeństwa, przewidziane stosownymi przepisami.
 - Wszystkie roboty należy wykonać zgodnie z polskimi normami, warunkami technicznymi wykonania i odbioru robót budowlano-montażowych, opracowanymi przez instytut techniki budowlanej oraz zasadami wiedzy i sztuki budowlanej.
 - Wszystkie zmiany materiałowe oraz rozwiązania technologiczne należy uprzednio uzgodnić z projektantem.
 - Stosować rozwiązania systemowe.
 - Wymiary stolarki drzwiowej podano w świetle ościeżnicy (przejścia). Grubosc skrzydła drzwi po otwarciu nie może pomniejszyć wymiaru szerokości otworu w świetle przejścia.
 - W pom. mokrych zastosować impregnowane płyty GK(zielone), wybrane ściany wykończyć płytkami ceramicznymi do wys. podanej na rysunkach. W ścianach, na których ma być zamontowana armatura łazienkowa przewidzieć wzmocnienia, instalacje prowadzić w pustce technicznej o szerokości 15 cm.
 - Przy wszystkich drzwiach otwieranych na ścianę zamocować w posadzce odbojnik zabezpieczający przed uderzeniem w ścianę.
 - Wysokość pomieszczeń w WC ogólnodostępnym do sufitu podwieszanego do 2,70 m.
 - W zaznaczonych na rysunku drzwiach zastosować nawiewy w postaci podcienia w wymiarze 3 x 68 cm.
 - Drzwi otwierane na korytarz zaopatrzyć w samozamykacz.