


RZUT WĘZŁA SECURITY T02

ind. A

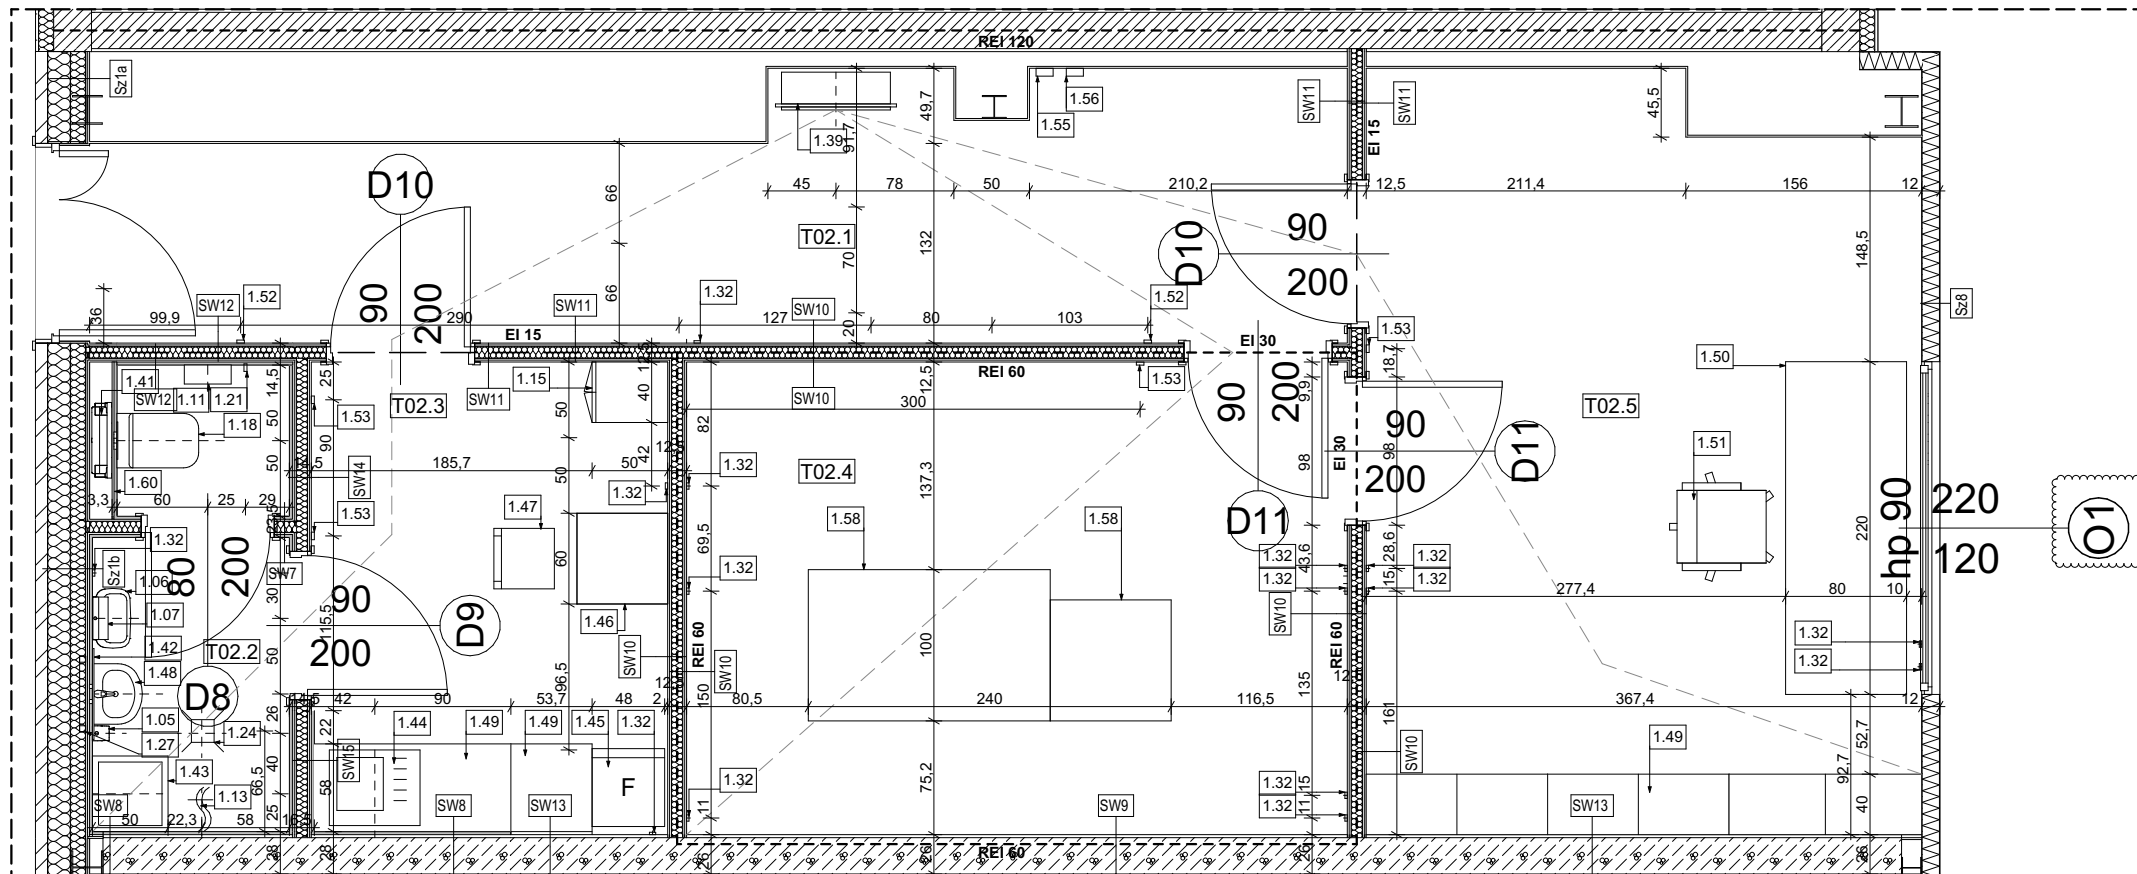

ZESTAWIENIE WYPOSAŻENIA

- 1.05 - DOZOWNIK NA MYDŁO/ŻEL** , np. FANECO HIT stal matowa
- 1.06 - KOSZ NAŚCIENNY**, np. Kosz naścienny FANECO matowy ze stali szlachetnej matowej HIT Antifinger, pojemność 23L
- 1.07 - PODAJNIK RĘCZNIKÓW PAPIEROWYCH**, np. FANECO HIT stal matowa
- 1.13 - ZAWÓR WODOCIĄGOWY ZE ZŁĄCZKA**, np. Schell Comfort zawór ciepłowniczy chrom
- 1.18 - MISKA USTOPOWA WISZĄCA**, np. KOŁO NOVA PRO biała
- 1.21 - WIESZAK**, np. Omnires Modern Project haczyk pojedynczy chrom
- 1.24 - WPUST KANALIZACYJNY PODŁOGOWY**
- 1.27 - STELAŻ DO ŚCIAN LEKKICH**, np. Stelaż podtynkowy do umywalki Geberit Duofix 112 cm bez wsporników do baterii stojącej
- 1.32 - GNIAZDKO ZAMYKANE**, np. Gniazdo elektryczne pojedyncze Slim czarny mat IP44 Lexman
- 1.35 - PLAFON LED**, np. PLAFON ORBITAL ITALUX
- 1.37 - LUSTRO WKLEJANE NA ŚCIANĘ** 80 x 198 cm
- 1.39 - HYDRANT**, np. Hydrant DN25 wewnątrz, wąż 30m, zamek patent, RAL 9

- 1.41 - STELAŻ POD MISKĘ USTĘPOWĄ**, np. Geberit Duofix stelaż podtynkowy do WC
UP320 Sigma H112
- 1.42 - LUSTRO** 60 x 80 cm
- 1.43 - ZLEWOZMYWAK DO MOPA**, np. Zlewozmywak do mopa ze stali nierdzewnej,
komercyjny zlew podłogowy z kranem 30 cm głęboka miska do zlewu łatwe
usuwanie wody do pralni, piwnicy, garażu lub sklepu (kolor: srebrny, rozmiar: 50 x 50
x 50
- 1.44 - ZLEW KUCHENNY**, np. Blanco Tipo 45 S Mini zlewozmywak stalowy 60,5x50 cm
stal mat
- 1.45 - ŁODÓWKA PODBLATOWA**, np. Łodówka Amica Biała
- 1.46 - STÓŁ**, np. Stół kuchenny RIBES kwadratowy biały 80 x 80 x 76 cm
- 1.47 - KRZESŁO**, np. IKEA IVAR Krzesło sosna
- 1.48 - UMYWALKA**, np. Kolo Rekord umywalka 40x33 cm półokrągła biała
- 1.49 - SZAFY GOSPODARCZE**
- 1.50 - BIURKO**, np. MICKE biurko białe
- 1.51 - FOTEL**, np. MILLBERGET krzesło obrotowe
- 1.52 - ŁĄCZNIK SCHODOWY**
- 1.53 - ŁĄCZNIK JEDNOBIEGUNOWY**
- 1.55 - GŁÓWNY WYŁĄCZNIK PRĄDU PWP**
- 1.56 - WYŁĄCZNIK UPS**
- 1.57 - KLAPA REWIZYJNA**, np. Kłapa rewizyjna EI 60 do stropu / schody strychowe
przeciwpożarowe.
Schody ppoż EI 60.
- 1.58 - SZAFY STEROWNICZE**
- 1.60 - PRZEDSIANIKA Z PIYT GK.** na wysokość ściany ind. A

ind. A

ZESTAWIENIE PRZEGRÓD

ind. B

Sz1a	Istniejąca ściana zewnętrzna $U=0,20 \text{ W/(m}^2\cdot\text{K)}$
8	Panele ściennne metalowe PETALPLAST OBORNIKI-ISOTHERM PLUS
	Folia paroprzepuszczalna
15	Wełna mineralna PanelRock
	Kasety ściennne metalowe
10	Wełna mineralna na ruszcie stalowym
	Folia paroizolacyjna
2x1,25	Płyta GK
Sz1b	Istniejąca ściana zewnętrzna $U=0,20 \text{ W/(m}^2\cdot\text{K)}$
8	Panele ściennne metalowe PETALPLAST OBORNIKI-ISOTHERM PLUS
	Folia paroprzepuszczalna
15	Wełna mineralna PanelRock
	Kasety ściennne metalowe
10	Wełna mineralna na ruszcie stalowym
	Folia paroizolacyjna
2x1,25	Płyta GK
2	Płytki ceramiczne na kleju, do wys. 2,20 m
Sz8	Projektowana ściana zewnętrzna $U=0,20 \text{ W/(m}^2\cdot\text{K)}$
12	Płyta warstwowa
	Podkonstrukcja stalowa zgodnie z PW konstrukcji

SW7	
2	Płytki ceramiczne na kleju, do wys. 2,20 m
1,25	Płyta gipsowo-kartonowa
7,5	Profilę nośne zdwojone CW/UW 75, wypełnienie wełną mineralną
1,25	Płyta gipsowo-kartonowa
2	Płytki ceramiczne na kleju, do wys. 2,20 m

SW8	Ściana WC
2	Płytki ceramiczne na kleju, do wys. 2,20 m
24	Pustak gazobeton

SW9	Ściana oddzielenia PPOŻ REI60
2	Tynk wewnętrzny
24	Pustak gazobeton

SW10	Ściana oddzielenia PPOŻ REI60
2x1,25	Płyta gipsowo-kartonowa ogniochronna
7,5	Profile nośne zdwojone CW/UW 75, wypełnienie wełną mineralną
2x1,25	Płyta gipsowo-kartonowa ogniochronna

SW11		E15
2x1,25	Płyta gipsowo-kartonowa	
7,5	Profile nośne zdwojone CW/UW 75, wypełnienie wełną mineralną	
2x1,25	Płyta gipsowo-kartonowa	

SW12		EI15
2	Płytki ceramiczne na kleju, do wys. 2,20 m	
2x1,25	Płyta gipsowo-kartonowa	
7,5	Profile nośne zdwojone CW/UW 75, wypełnienie wełną mineralną	
2x1,25	Płyta gipsowo-kartonowa	

SW13	
2	Tynk wewnętrzny
24	Pustak gazobeton


SW14	Ściana WC
2	Płytki ceramiczne na kleju, do wys. 2,20 m
1,25	Płyta gipsowo-kartonowa
7,5	Profilę nośne zdwojone CW/UW 75, wypełnienie wełną mineralną
1,25	Płyta gipsowo-kartonowa

SW15	
2	Płytki ceramiczne na kleju, do wys. 2,20 m
2x1,25	Płyta gipsowo-kartonowa
7,5	Profile nośne zdwojone CW/UW 75, wypełnienie wełną mineralną
2x1,25	Płyta gipsowo-kartonowa
2	Płytki ceramiczne na kleju, do wys. 2,20 m

ind. A

ind. A

SCHEMAT BUDYNU

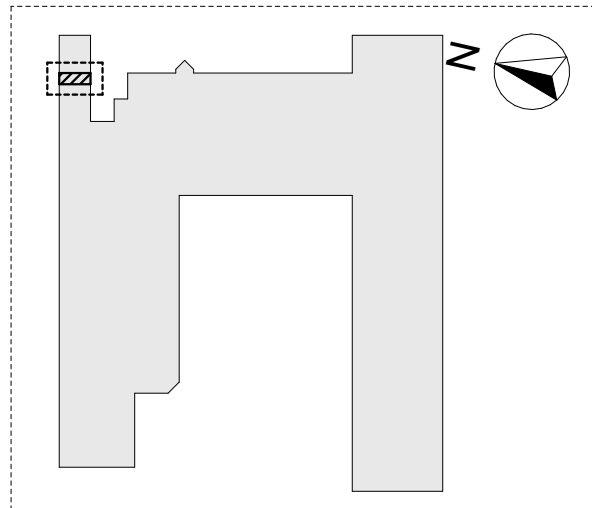

KOPIOWANIE BEZ PISEMNEJ ZGODY AUTORA Z A B R O N I O N E			PRAWA AUTORSKIE ZASTRZEŻONE
D			
C			
B	26.01.2024	PAULA MISIAK	-DODANIE WARSTWY PAROIZOLACYJNEJ W PRZEGRODZIE
A	19.01.2024	PAULA MISIAK	-ZMIANY W METKACH ŚCIAN. -OZNACZENIE PRZEDŚCIANEK JAKO EL. WYPOSAŻENIA -OZNACZENIE WYSOKOŚCI PŁYTEK W METKACH. -DODANIE TABELI Z OBMIARAMI -ZMIANA W NAZWIE -ZMIANA ID OKNA
IND.	DATA	AUTOR	OPIS ZMIAN:

KOPIOWANIE BEZ PISEMNEJ ZGODY AUTORA ZABRONIONE PRAWA AUTORSKIE ZASTRZEŻONE

**PRACOWNIA PROJEKTOWANIA
I USŁUG INWESTYCYJNYCH ALFA**

Spółka z o.o. Spółka komandytowa
59-220 LEGNICA, ul. ŁOKIETKA 18

+48 76 8525671 www.ppalfa.pl pracownia@ppalfa.pl



ALFA
P R A C O W N I A

OBIEKT:

PRZEBUDOWA BUDYNKU HANDLOWEGO
Bielsko Biala ul. Warszawska 180

IMIĘ I NAZWISKO PROJEKTANTA	PODPIS
PROJEKTANT: mgr inż. arch. Dawid Małkowski uprawnienia budowlane do projektowania bez ograniczeń w specjalności architektonicznej nr 18/DSOKK/2012	
OPRACOWUJĄCY: mgr inż. arch. Agata Zygmunt-Sidor uprawnienia budowlane do projektowania bez ograniczeń w specjalności architektonicznej nr 18/DSOKK/2018	
ASYSTENT PROJEKTANTA: mgr inż. arch. Paula Misiak-Skwarek	

NAZWA RYSUNKU		BRANŻA
ind. A	Rzut węzła security T02	ARCHITEKTURA

ID PROJEKTU	STADIUM	DATA	SKALA	NR RYS
V-23	PW	15.12.2023	1:50, 1:1	701/A
NAZWA PLIKU				ID REWIZJI
V-23_PW_N_A_RZUT WĘZŁA SECURITY T02-701_B				B