



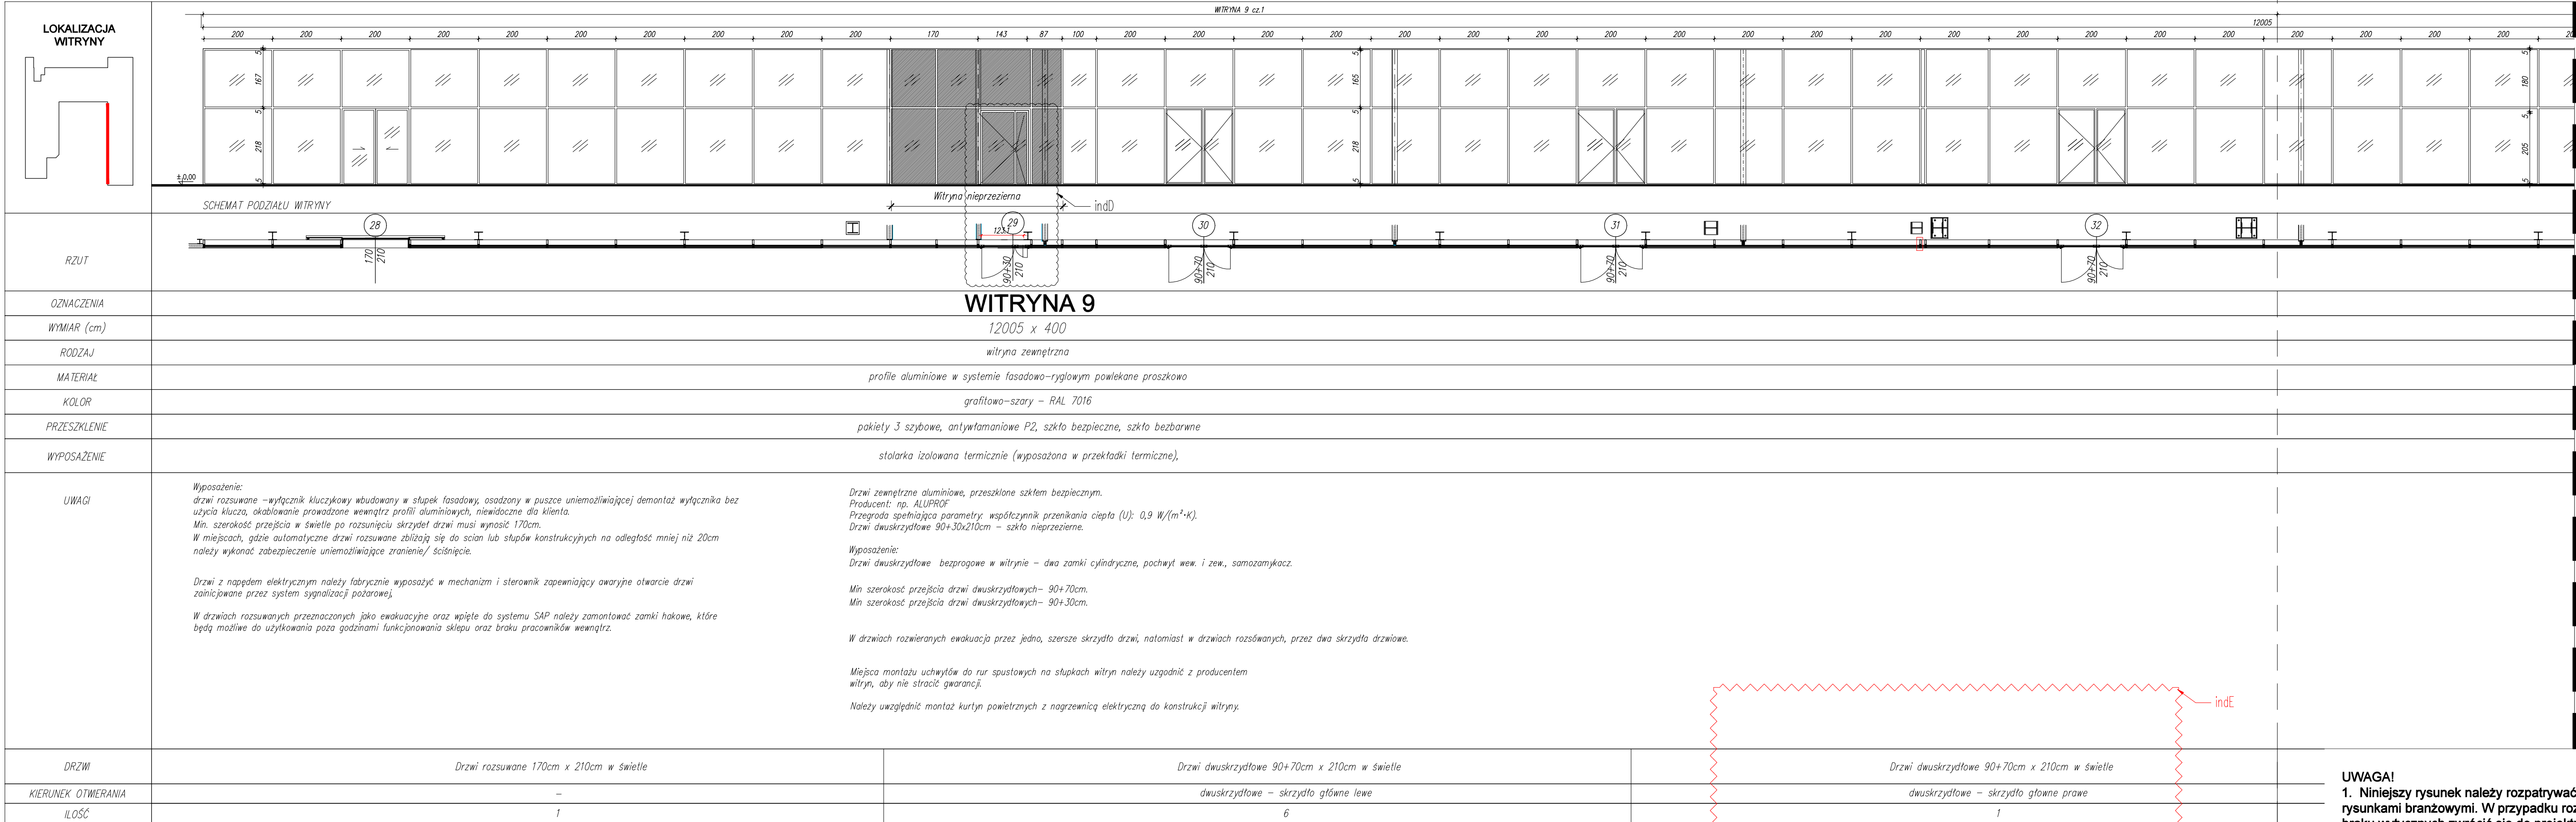

- UWAGA!
- Niniejszy rysunek należy rozpatrywać zgodnie z rysunkami branżowymi. W przypadku rozbieżności lub braku wytycznych zwrócić się do projektanta.
 - Wszystkie wymiary sprawdzić na budowie przed rozpoczęciem prac, w przypadku wątpliwości zwrócić się do projektanta.
 - Wszystkie elementy ruchome, wyposażenia w szczególności elementy stolarki i ślusarki okiennej i drzwiowej, szkle należy zamawiać i wykonywać/ montować na bazie zweryfikowanych obmiarów rzeczywistych wykonanych na obiekcie.
 - Użyte materiały powinny posiadać wszystkie wymagane atesty i aprobaty. Zastosowanie wszystkich materiałów, produktów i urządzeń bezwzględnie uzgodnić z inżynierem z ramienia inwestora.
 - Wszystkie roboty należy wykonać zgodnie z polskimi normami, warunkami technicznymi wykonania i odbioru robót budowlano-montażowych, opracowanymi przez instytut techniki budowlanej oraz zasadami wiedzy i sztuki budowlanej.
 - Wszystkie zmiany materiałowe oraz rozwiązania technologiczne należy uprzednio uzgodnić z projektantem.
 - Stosować rozwiązania systemowe.
 - Wymiary stolarki drzwiowej podano w świetle ościeżnicy (przejścia). Grubość skrzydła drzwi po otwarciu nie może pomniejszyć wymiaru szerokości otworu w świetle przejścia.
 - Przy wszystkich drzwiach otwieranych na ścianę zamocować w posadzce odbojnik zabezpieczający przed uderzeniem w ścianę.

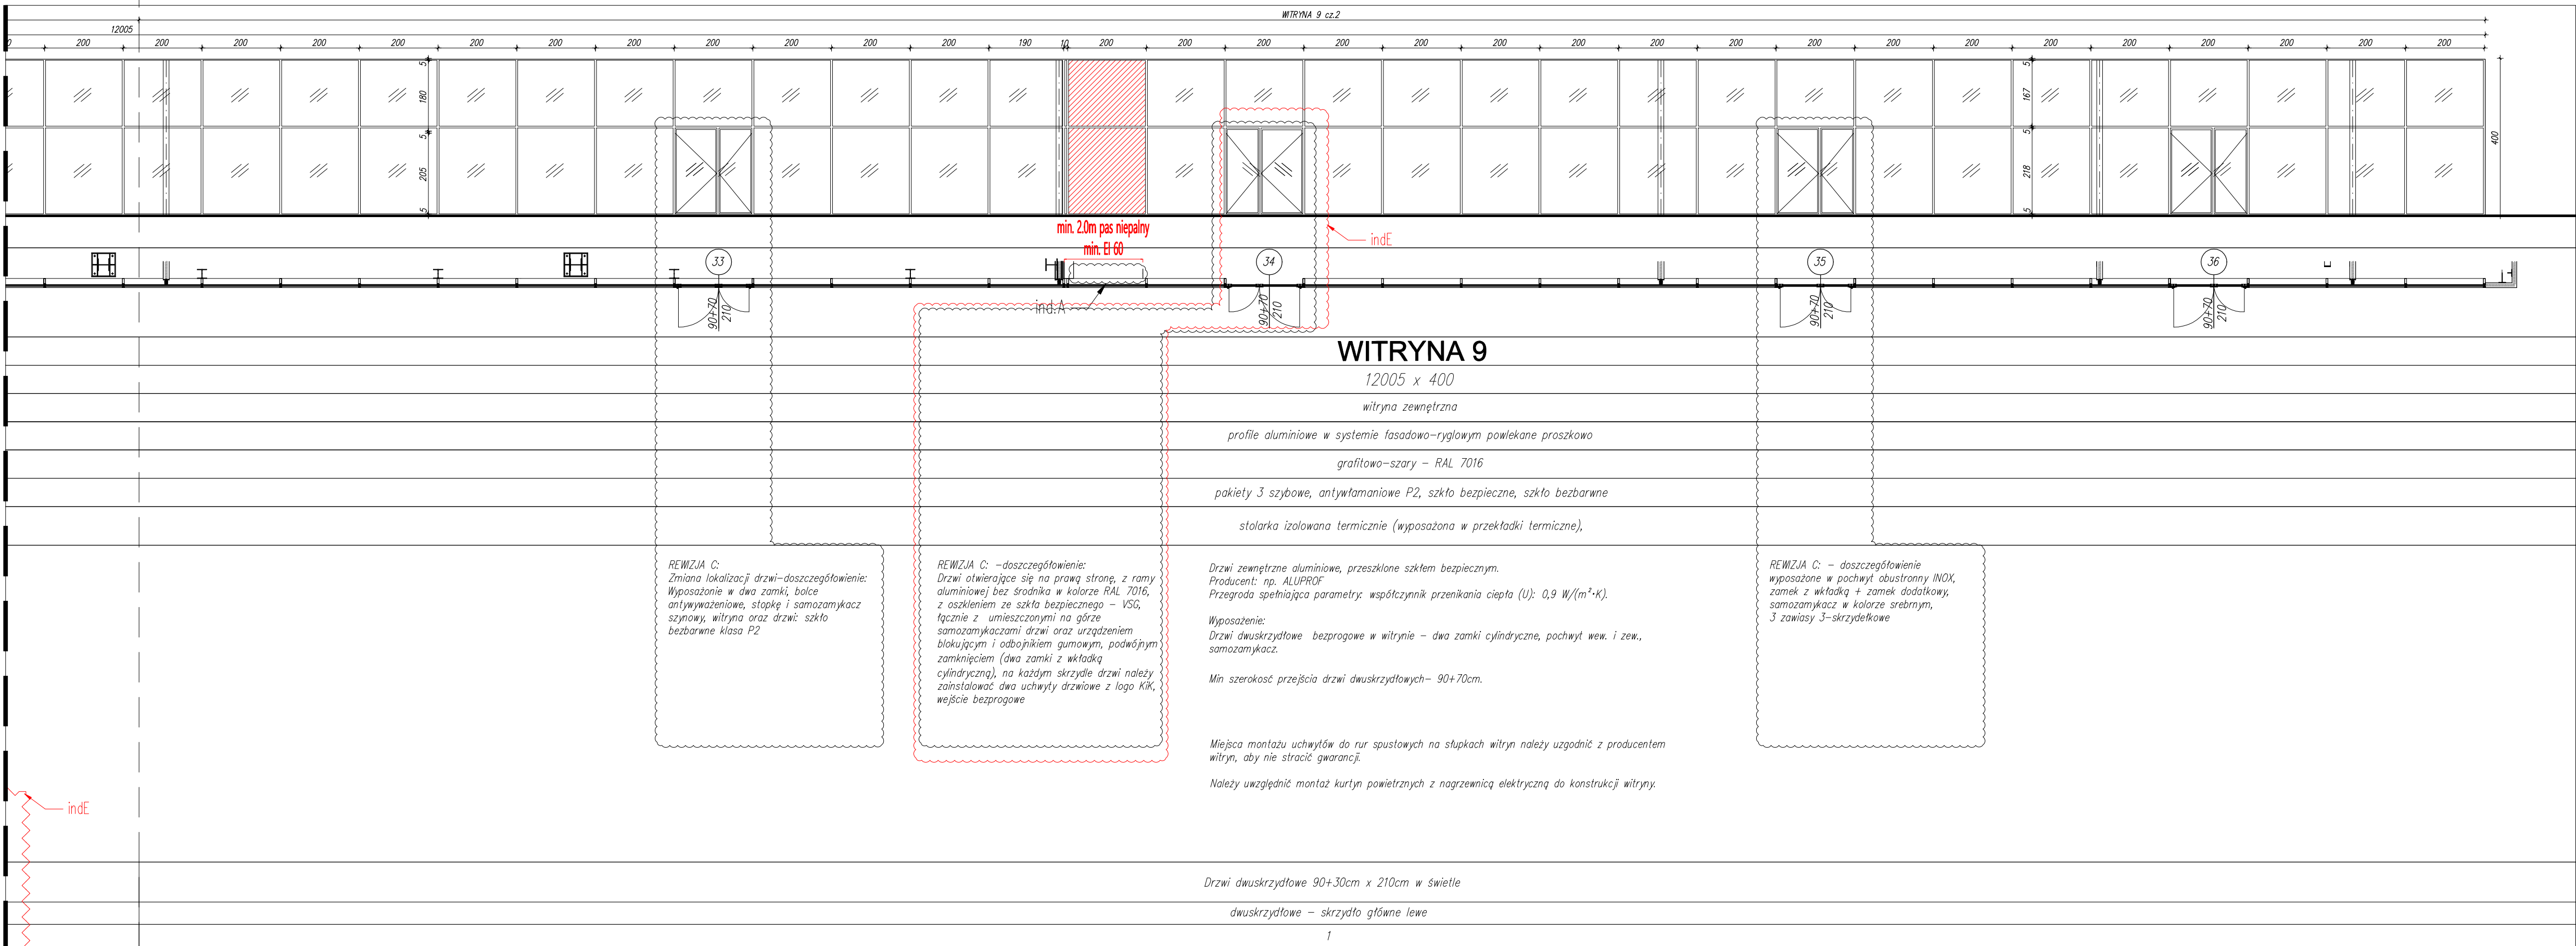

F			
E	01.08.2024	P.M.-S.	- zmiana kierunku otwierania drzwi nr 34
D	24.07.2024	P.M.-S.	- uaktualnienie podziałów witryny na bazie ry. warsztatowych firmy wykonawczej
C	25.04.2024	B. Tuczapski	- korekta wedy wytycznych najemców - dodanie drzwi/zmiana/doszczegółowienie parametrów
B	09.02.2024	Dawid Małkowski	- korekta zapisów w zakresie wiersza uwag
A	12.01.2024	Aleksandra Woźniak	usunięcie na schemacie rzutu witryny nr 9 fragmentu ściany ze witrynę w strzeli pasa niepalnego
IND.	DATA:	AUTOR:	OPIS ZMIAN:

KOPLOWANIE BEZ PIENIEDZU ZŁOŻY AUTORA ZABRONIONE		PRAWA AUTORSKIE ZABEZPIECZONE	
PRACOWNIA PROJEKTOWANIA I USŁUG INWESTYCYJNYCH ALFA			
Spółka z o.o. Spółka komandytowa			
59-220 LEONICA, UL. ŁOKIETKA 1B			
+48 76 6525071			
www.zpsa.pl pracownia@zpsa.pl			
PRACOWNIA			
OBJEKT: PRZEBUDOWA BUDYNKU HANDLOWEGO BIEŁSKO BIAŁA UL. WARSZAWSKA 180			
IMIĘ I NAZWISKO PROJEKTANTA		PODPIS	
PROJEKTANT:			
mgr inż. arch. Dawid Małkowski			
uprawnienia budowlane do projektowania bez ograniczeń w specjalności architektonicznej nr 18/DSOKK/2012			
OPRACOWUJĄCY:			
mgr inż. arch. Agata Zygmunt-Sidor			
uprawnienia budowlane do projektowania bez ograniczeń w specjalności architektonicznej nr 87/DSOKK/2018			
NAZWA RYSUNKU		BRANŻA	
WITRYNA NR 9		ARCHITEKTURA	
ID PROJEKTU	STADIUM	DATA	SKALA
V-23	PW	15.12.23	1:100
NR RYSU			507/A
NAZWA PLIKU			ID REWIZJI
V-23_PW_N_A_ZESTAWIENIE WITRYN_E-507			D