


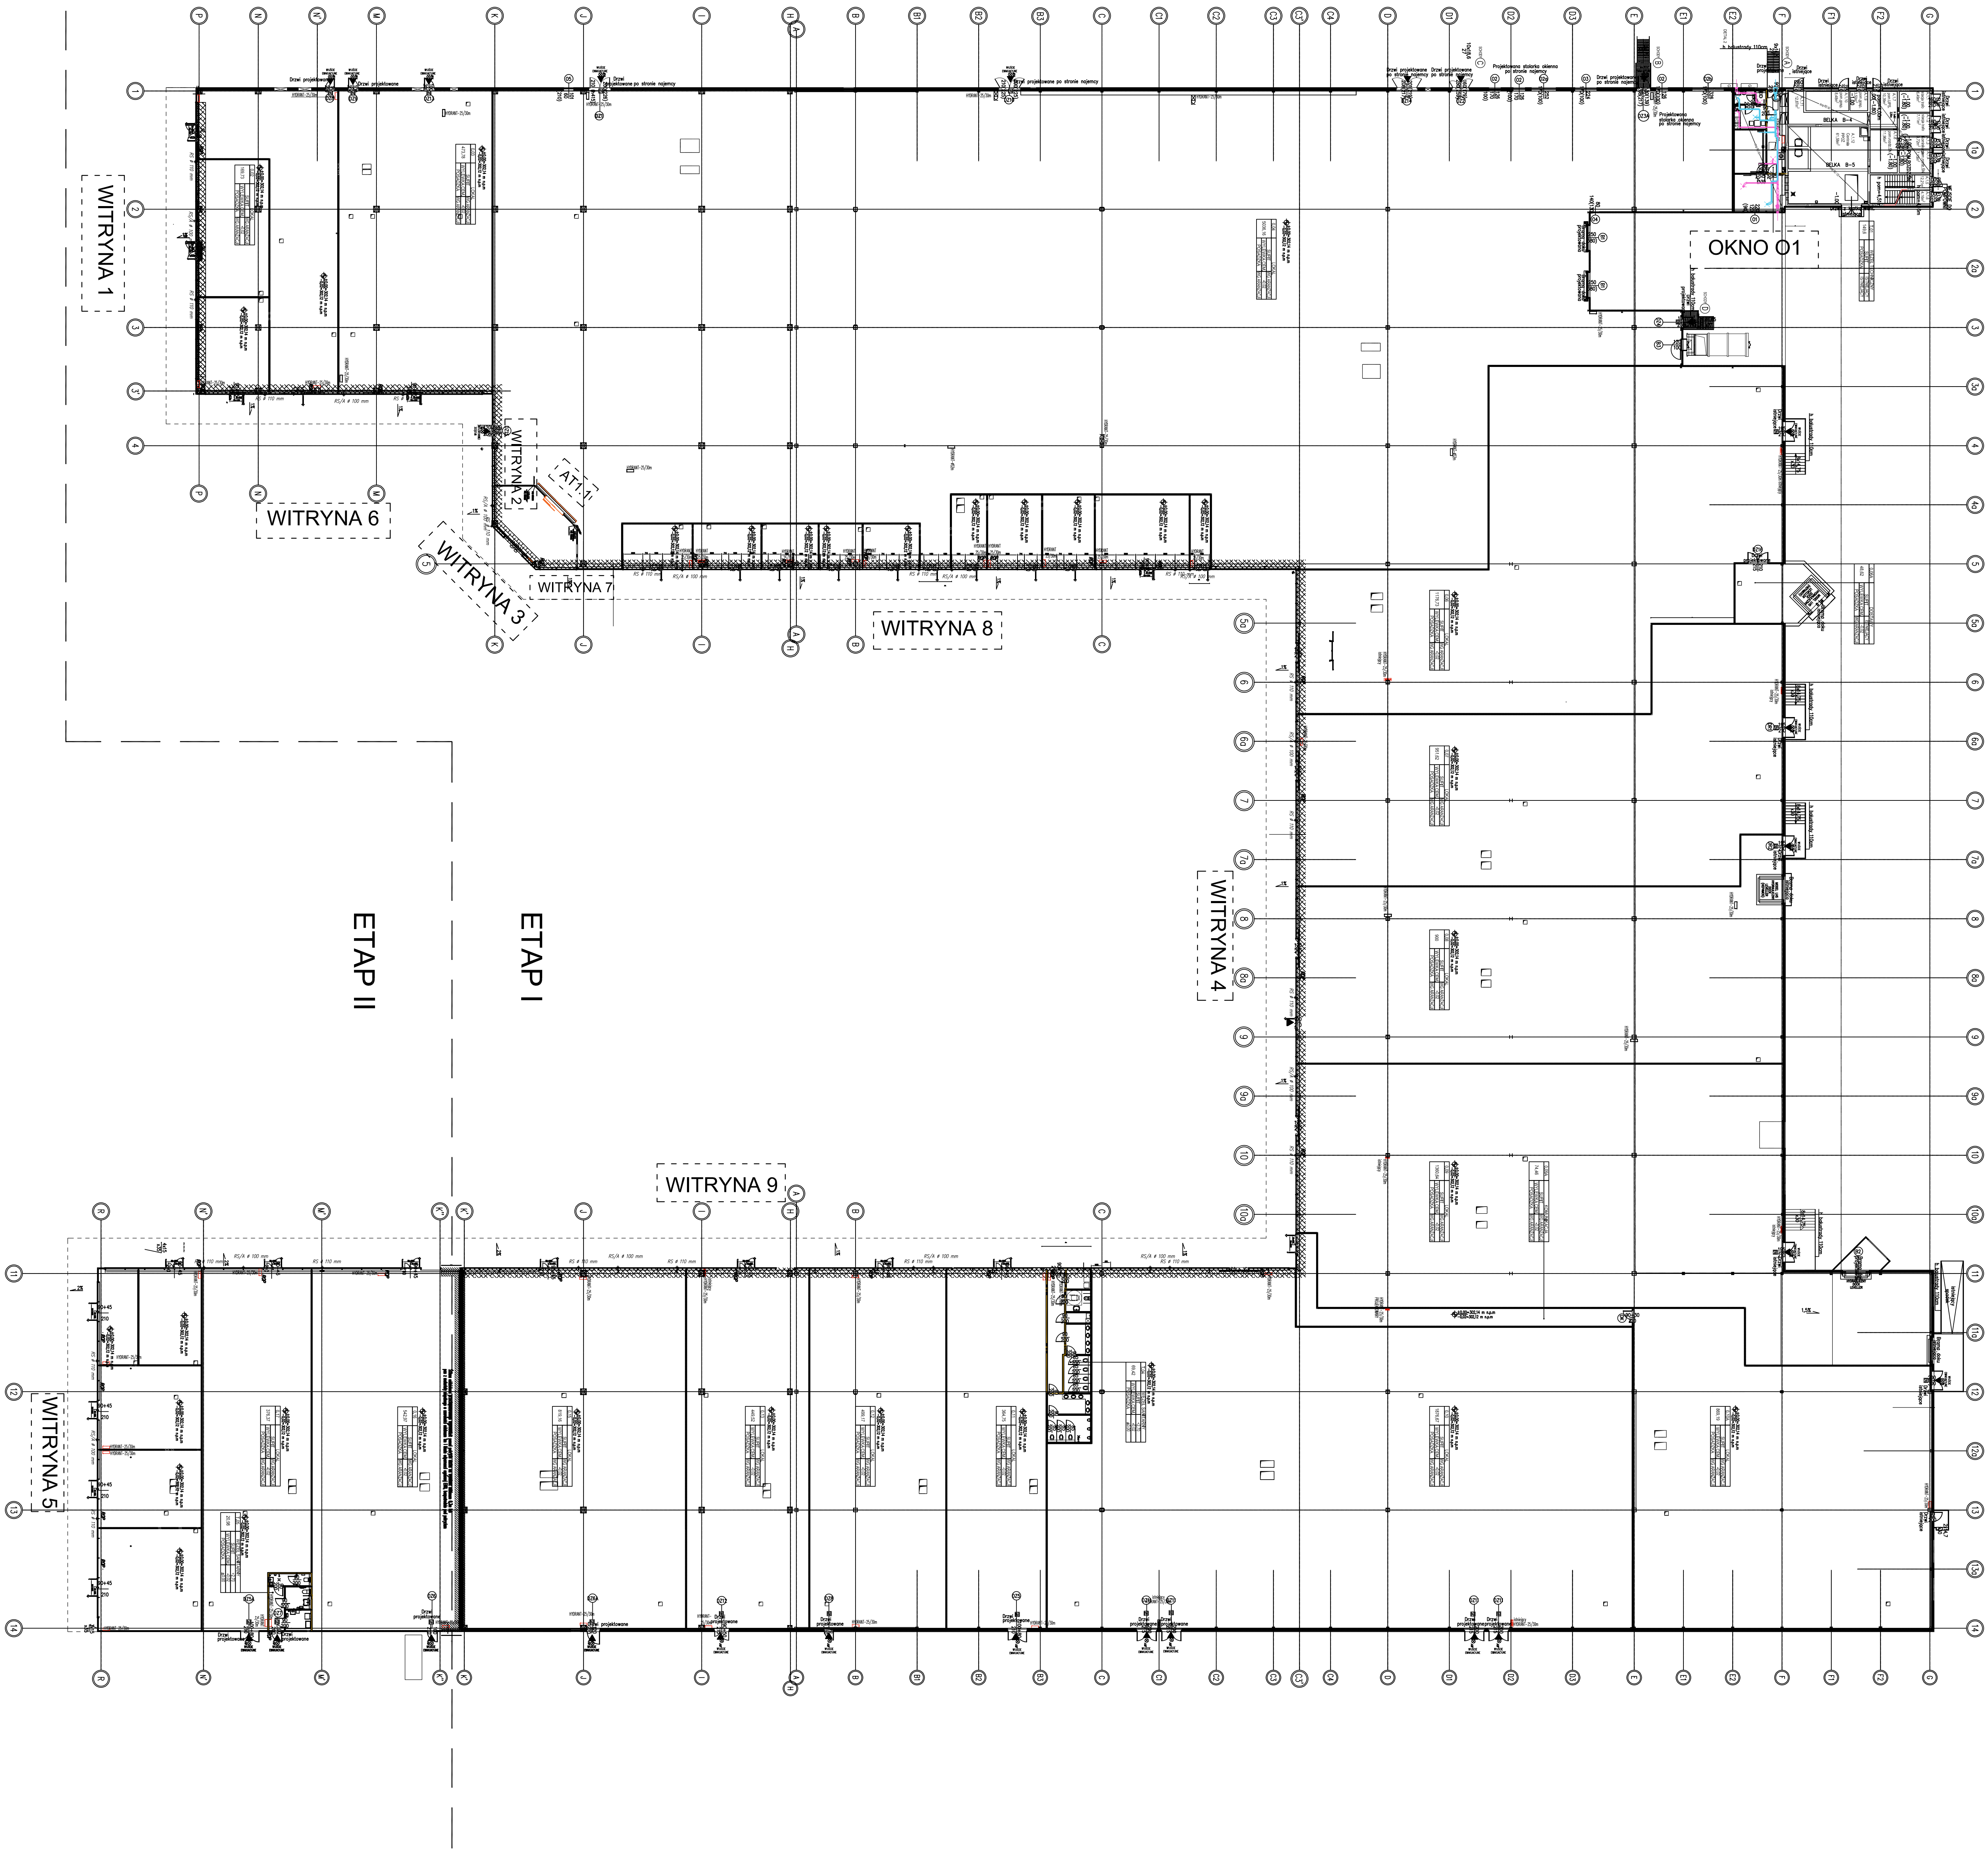

PROJEKT: INWESTOR: ADRES: DATA: Faza:	PROJEKTOWANIE I PROJEKTOWANIE KONTROLNE D.L. PROJEKTOWY BUDOWY I WYKONANIA	
	INWESTOR: ADRES: DATA: Faza:	
	PROJEKTOWANIE I PROJEKTOWANIE KONTROLNE D.L. PROJEKTOWY BUDOWY I WYKONANIA	
	INWESTOR: ADRES: DATA: Faza:	
BRANŻA:	ALUMINIUM	Zakres projektu: Szczegółowe wykonanie:
DATA:	LISTOPAD 2012	
Faza:	P.W.	
NR RYSUNKU:	1	SCHEMAT ROZMIESZCZENIA