
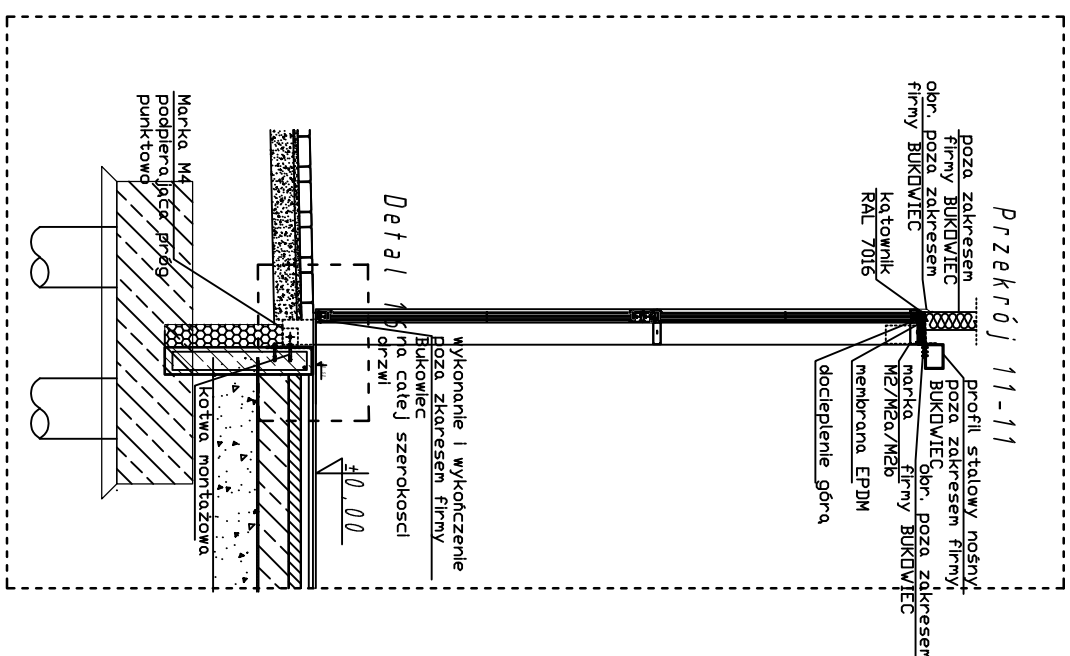
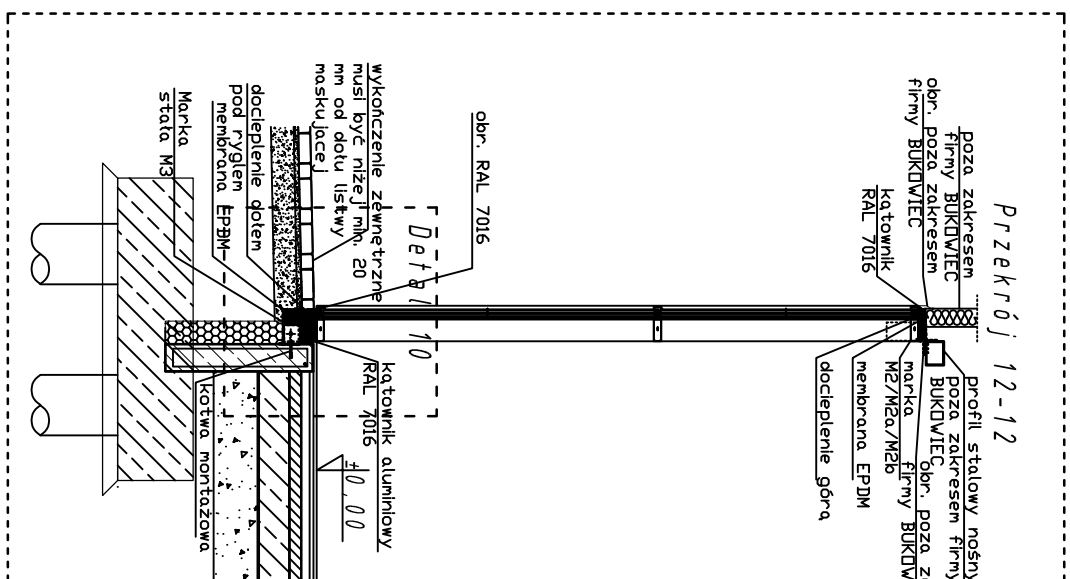
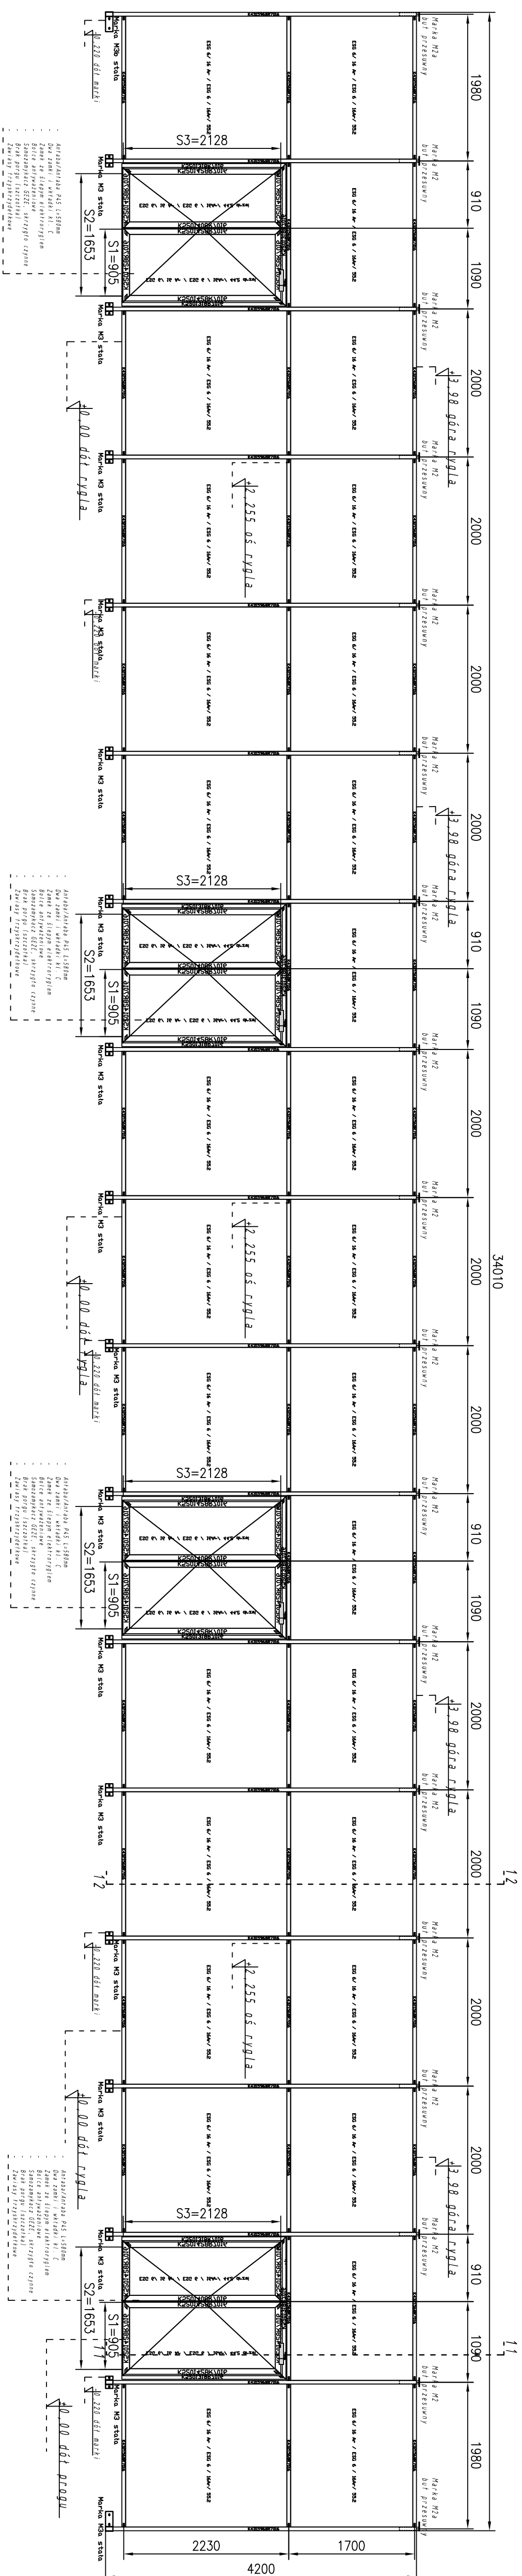


WITRYNA 5

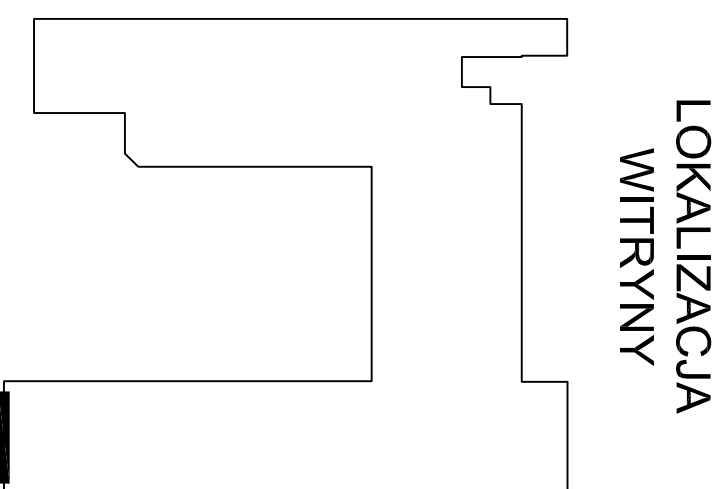

- ## UWAGI
1. Wszystkie obody wykonywać przestrzegając zasad BHP.
 2. Rysunki rozpatrywać łącznie.
 3. Pomiędzy kątowymi, małą i istniejące elementy konstrukcyjne na budynku wstawiać przekładkę z membrany EPDM.
 4. Wykonywać w mm.
 5. Słuska RAL 7016
 6. Kolor tła arkusza w pakiecie szarym ciemny

[illegible]