

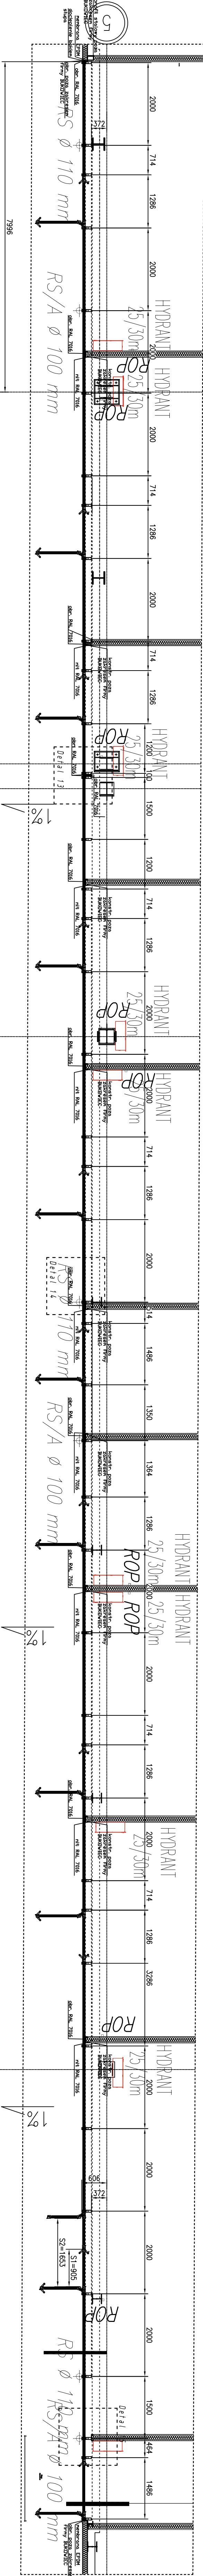
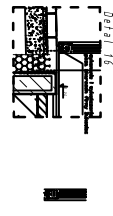
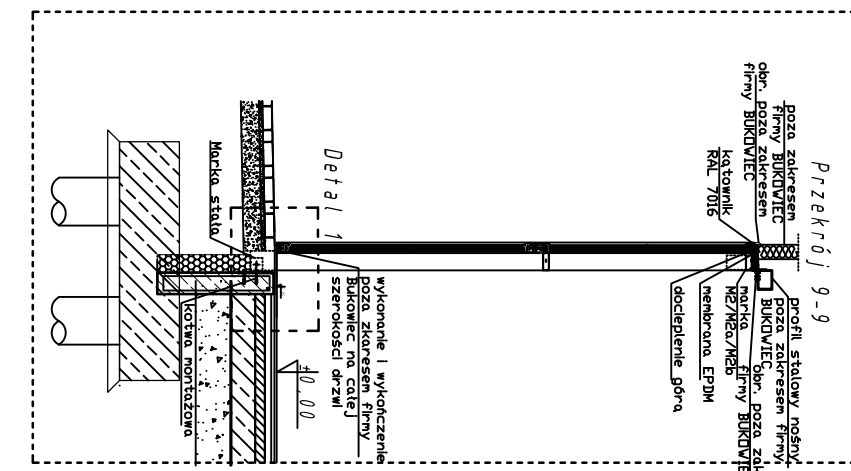


WITRYNA 8

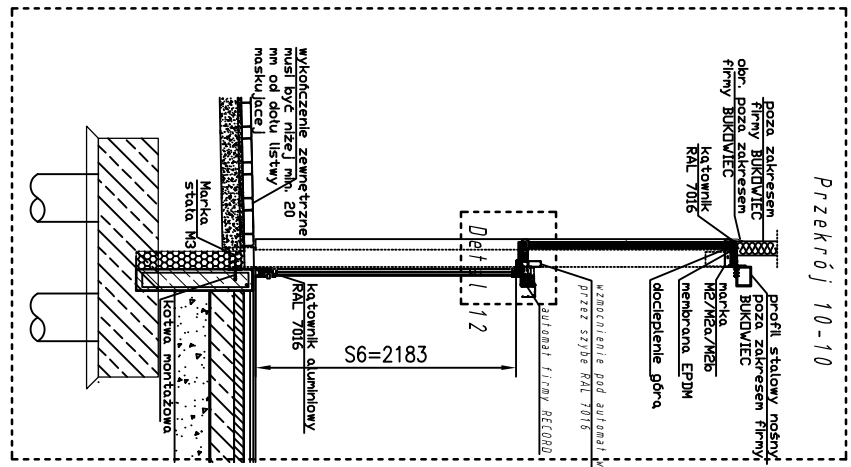

WITRYNA 4

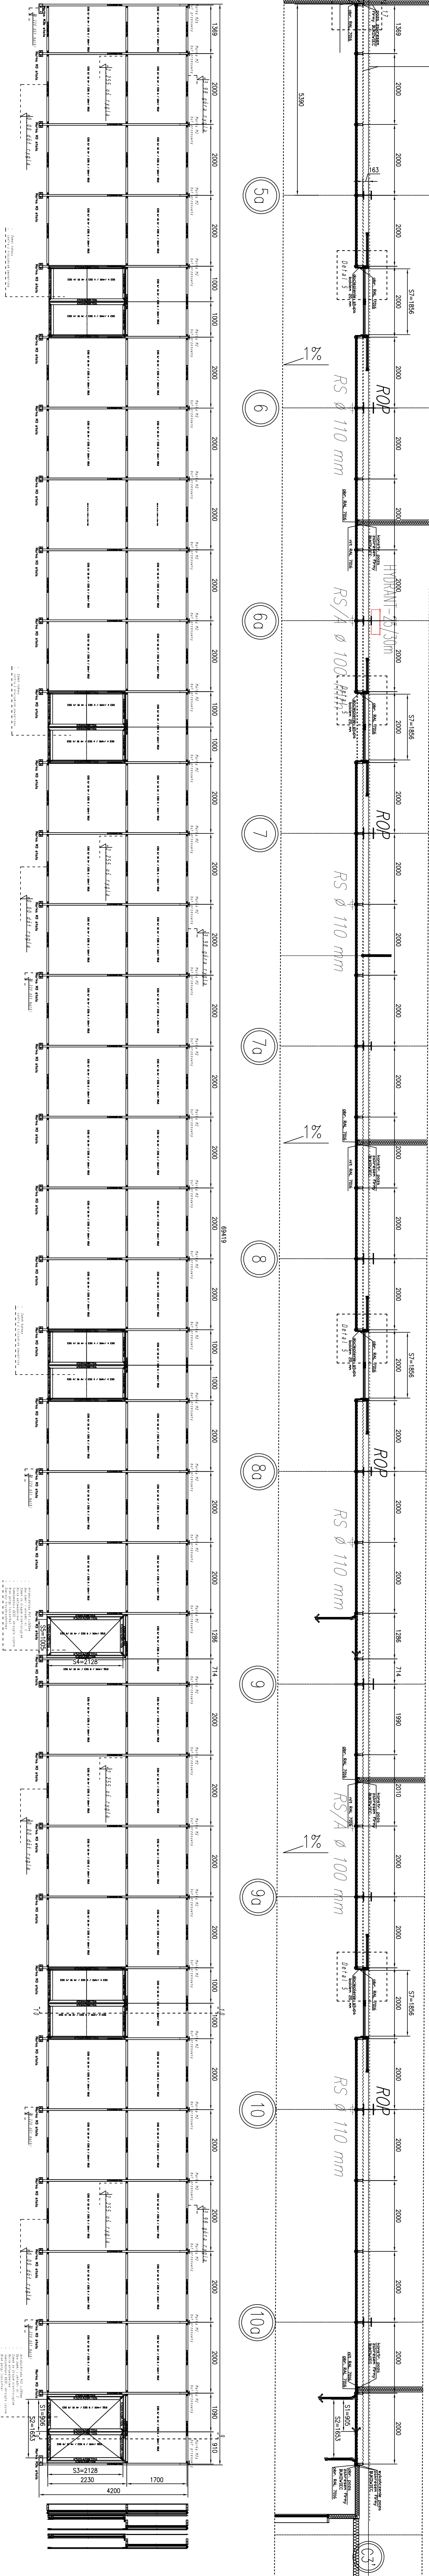

LOKALIZACJA WITRYNY	
1	WITRYNA 1
2	WITRYNA 2
3	WITRYNA 3
