


D1	DACH
1,5mm	membrana PCV Flagon SR
150mm	plyta termoizolacyjna termPIR gr. 150mm
0,2mm	paroizolacja - folia PE IZO-V
-	blacha trapezowa - istniejaca (poza zakresem)
-	konstrukcja stalowa - istniejaca (poza zakresem)
-	sufit podwieszany - istniejacy (poza zakresem)

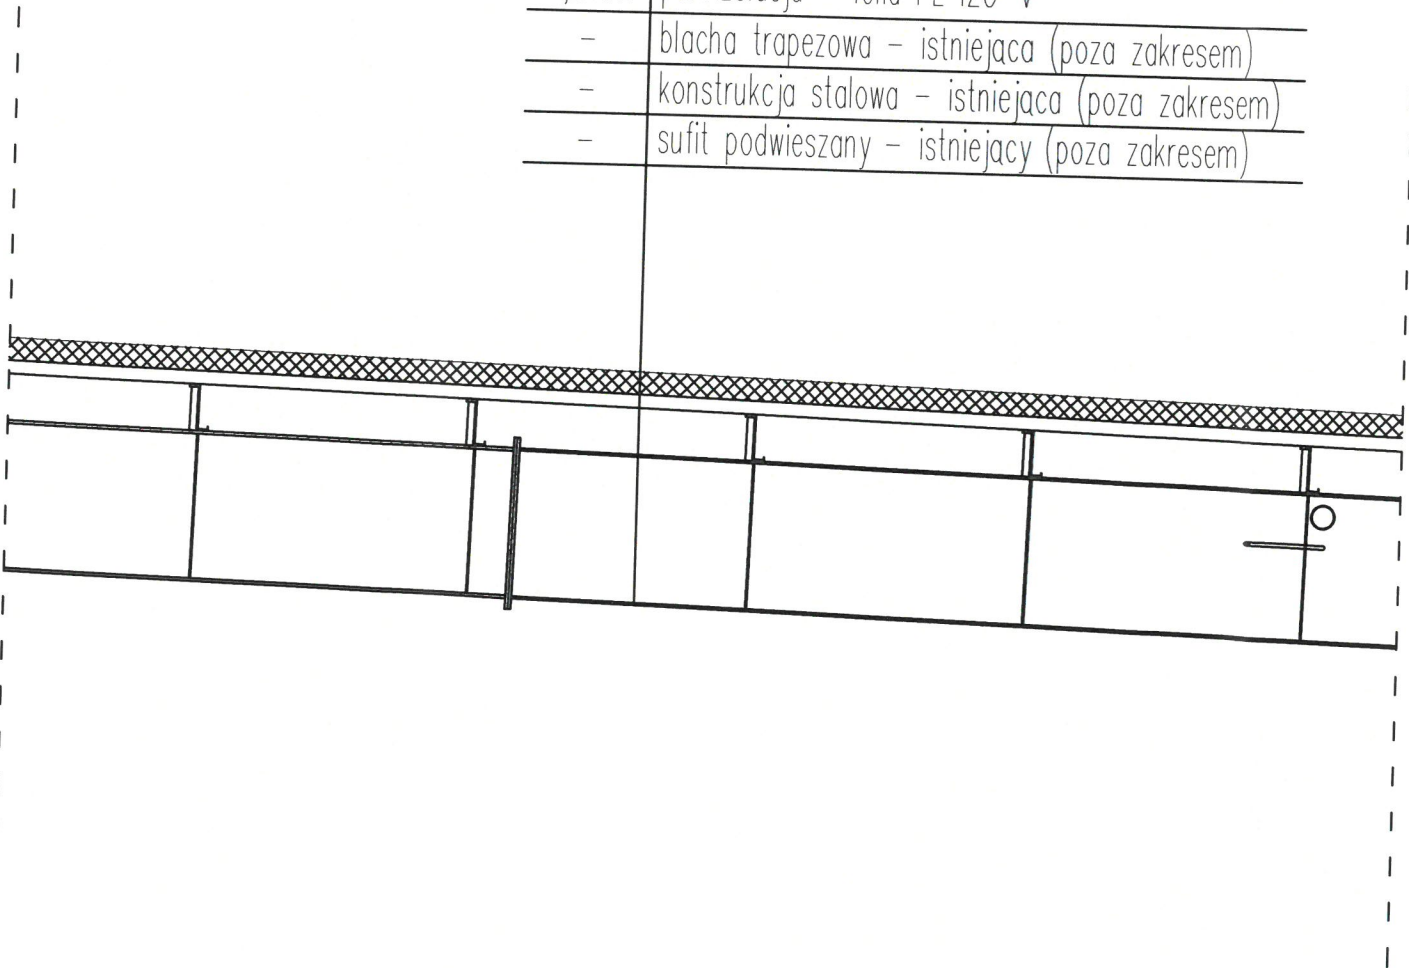

mgr inż. Paweł Śnieżek
uprawniony do projektowania i kierowania
robotami budowlanymi bez ograniczeń
w specjalności konstrukcyjno-budowlanej
nr upr. OPL/1275/P/BK/16

Podstawowy układ warstw - D1 - dach istniejący			
 Roof Renovation Sp. z o.o. ul. Kępska 2G/3.2 45-129 Opole	INWESTOR:	REDKOM PARK Bielsko Sp. z o.o.	skala: 1:5
	GENERALNY WYKONAWCA:	Daldehyd INTL Sp. z o.o. ul. Ślężna 102-106, 53-111 Wrocław	
	INWESTYCJA	PRZEBUDOWA BUDYNKU HANDLOWEGO BIELSKO BIAŁA UL. WARSZAWSKA 180	data: 05.2024
	ARCHITEKTURA	OPRACOWAŁ : mgr inż. Paweł Śnieżek	nr rys.: D-1/00