


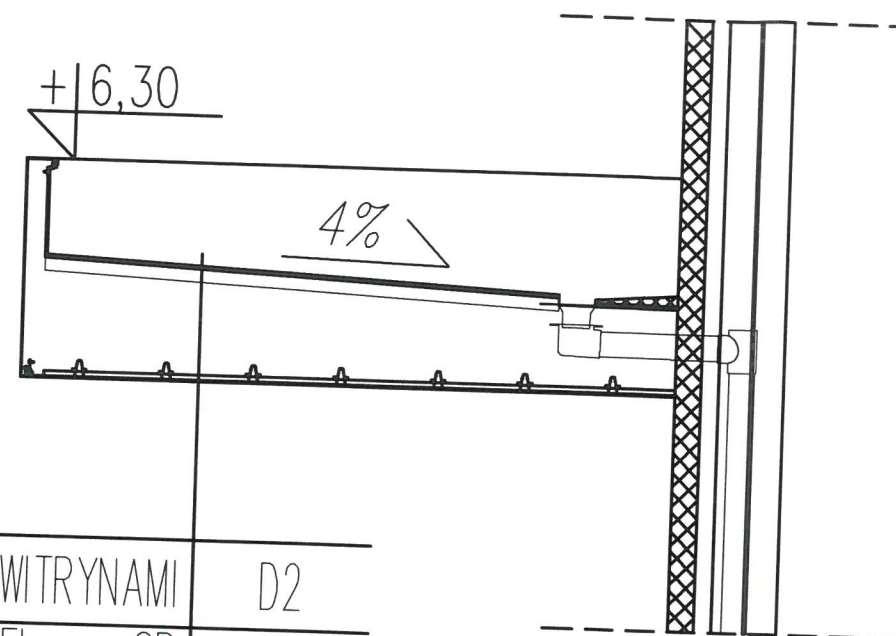

ZADASZENIE NAD WITRYNAMI	D2
membrana PCV Flagon SR	1,5mm
plyta OSB	15mm
paroizolacja – folia PE IZO-V	0,2mm
blacha trapezowa T60 gr. 0.63	60mm
podkonstrukcja stalowa zadaszenia (poza zakresem)	–
sufit z paneli Omega Punto (poza zakresem)	–

mgr inż. Paweł Śnieżek
uprawniony do projektowania i kierowania
robotami budowlanymi bez ograniczeń
w specjalności konstrukcyjno-budowlanej
nr upr. OPL/1305/PWBKb/16

Podstawowy układ warstw - D2 - zadaszenie nad witrynami			
 Roof Renovation Sp. z o.o. ul. Kępska 2G/3.2 45-129 Opole	INWESTOR:	REDKOM PARK Bielsko Sp. z o.o.	skala: 1:5
	GENERALNY WYKONAWCA:	Daldehyg INTL Sp. z o.o. ul. Ślężna 102-106, 53-111 Wrocław	
	INWESTYCJA	PRZEBUDOWA BUDYNKU HANDLOWEGO BIELSKO BIAŁA UL. WARSZAWSKA 180	data: 05.2024
	OPRACOWAŁ :	mgr inż. Paweł Śnieżek	nr rys.: D-2/00
ARCHITEKTURA			