



DOKUMENTACJA POWYKONAWCZA

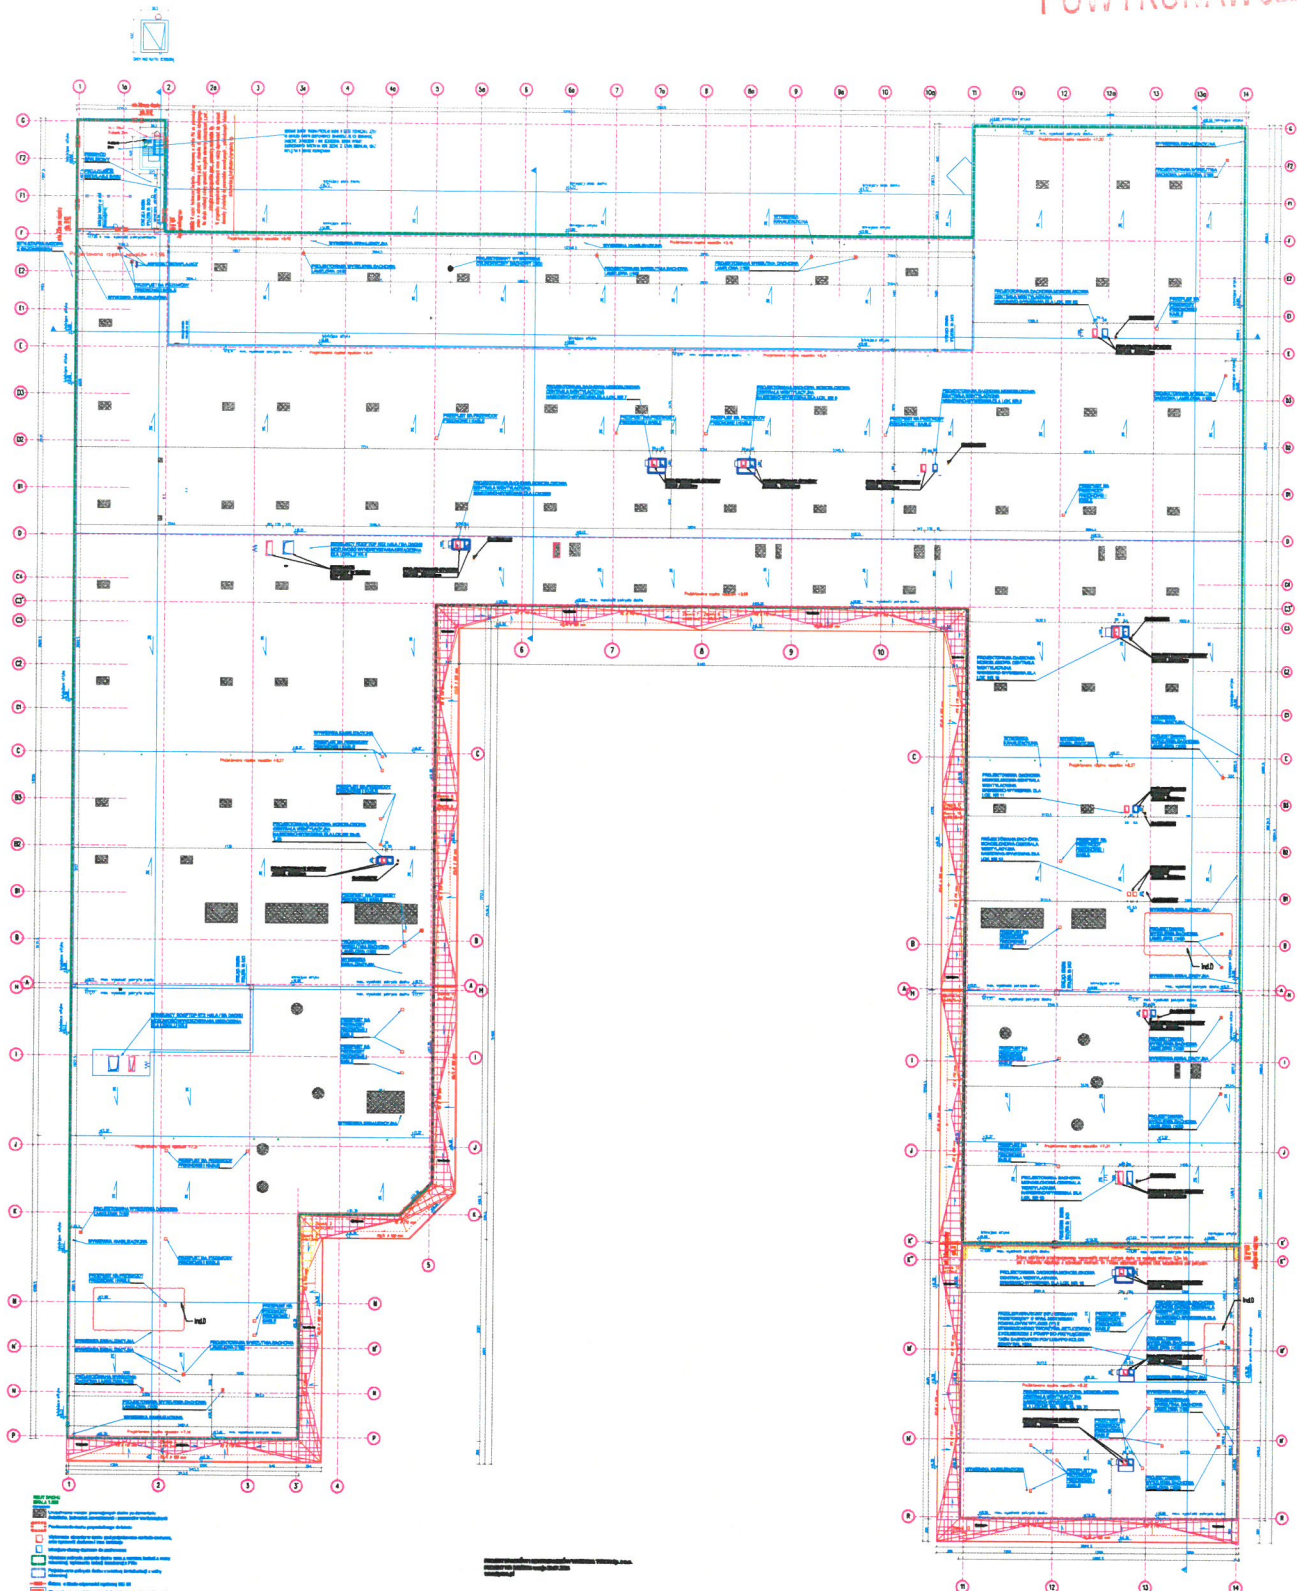

WBUDOWANO W OBIEKT
„PRZEBUDOWA BUDYNKU
HANDLOWEGO BIELSKO BIAŁA
UL. WARSZAWSKA 180”

mgr inż. **Paweł Snieżek**
uprawniony do projektowania i kierowania
robotami budowlanymi bez ograniczeń
w specjalności konstrukcyjno-budowlanej
nr upr. OPL/1305/PWB/b/16

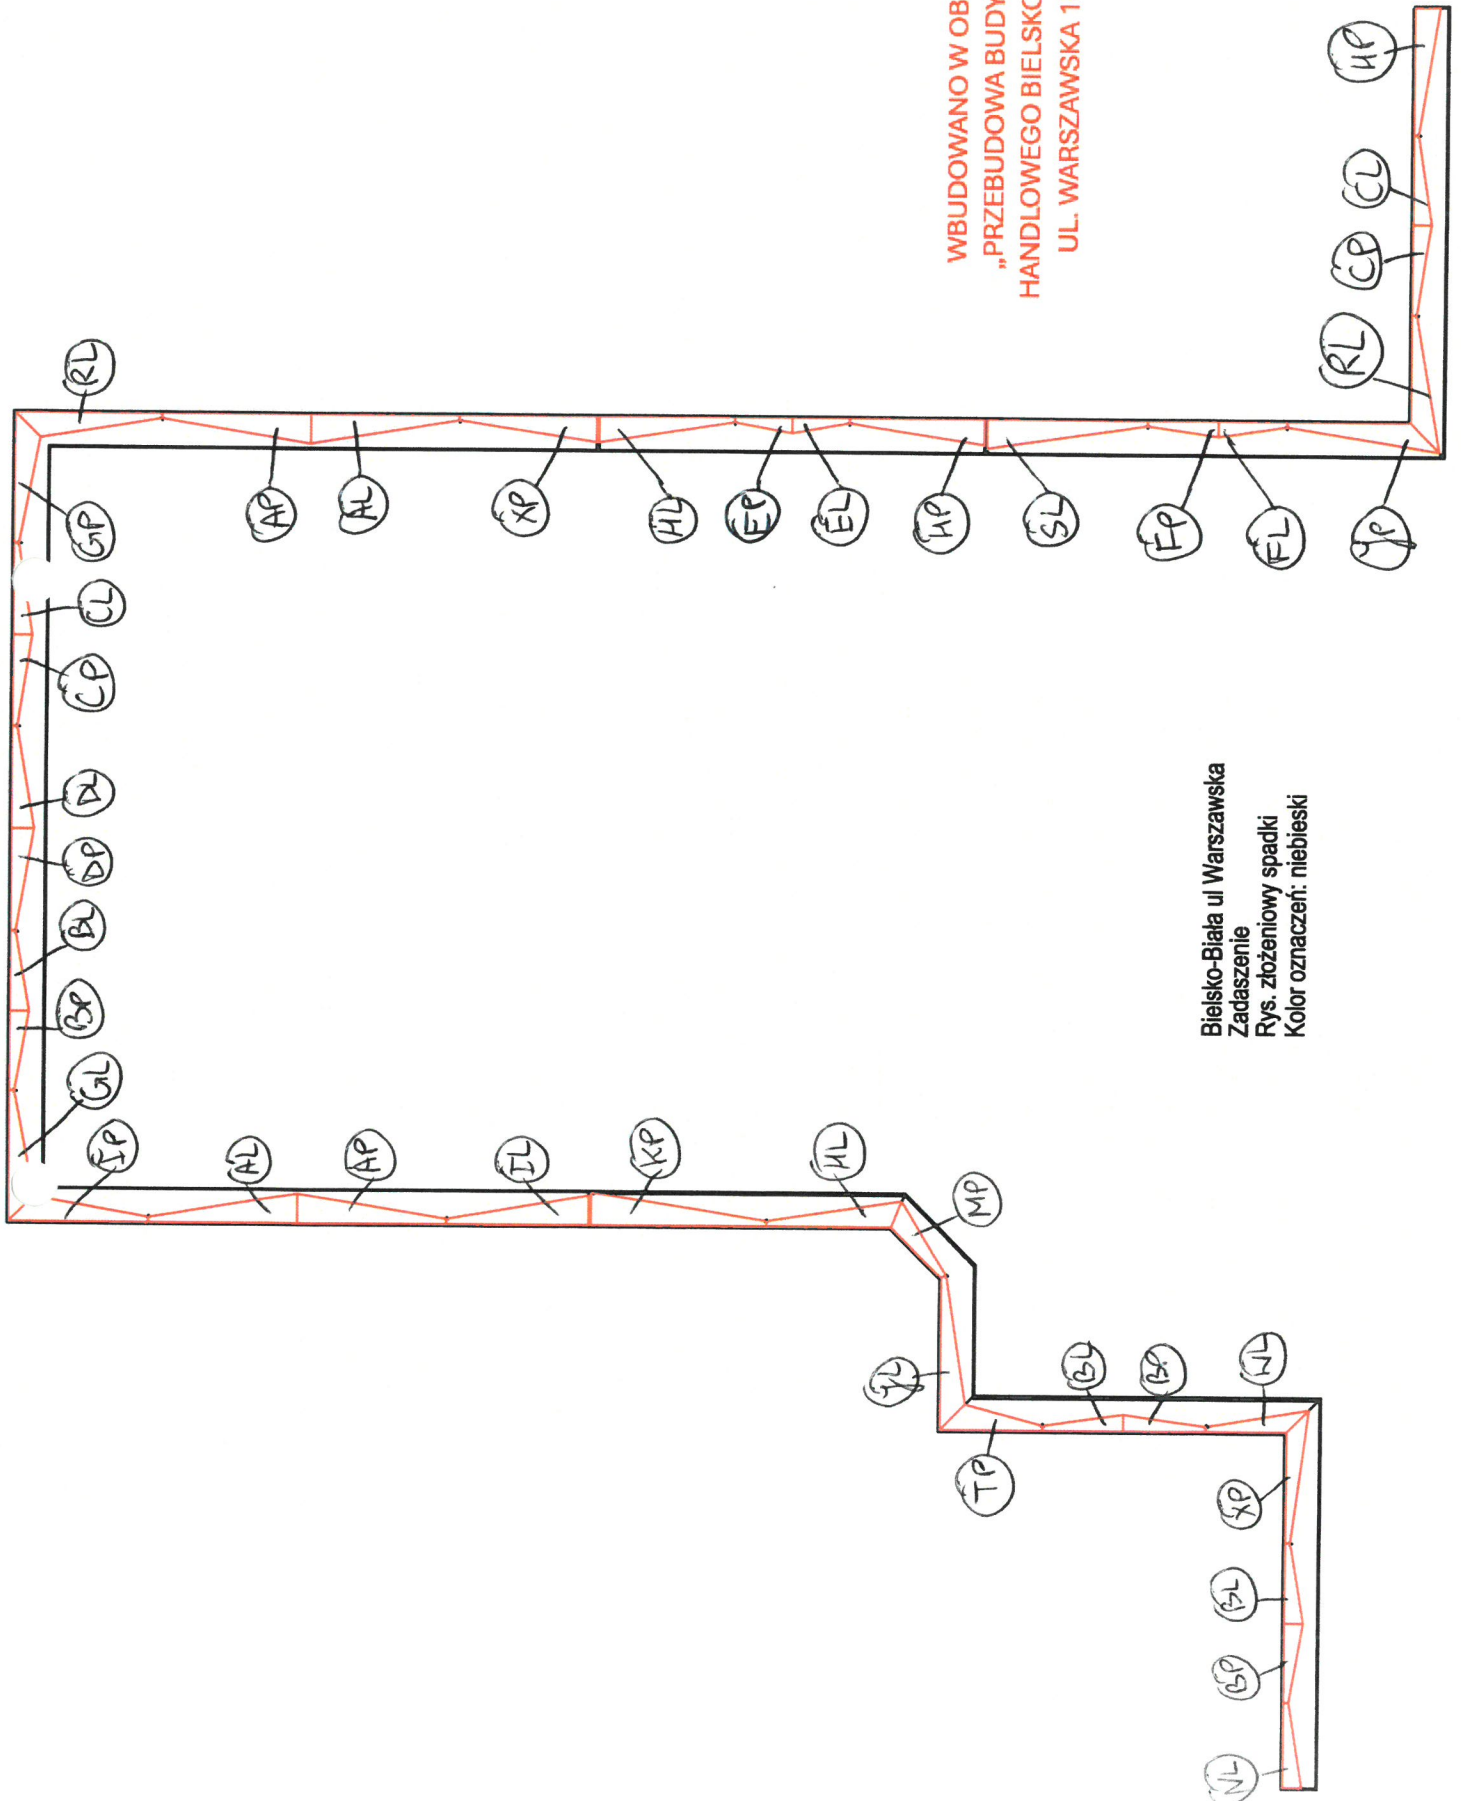

**Bielsko-Biała ul Warszawska
Zadaszenie
Rys. złożeniowy spadki
Kolor oznaczeń: niebieski**

mgr inż. Paweł Śnieżek
uprawniony do projektowania i kierowania
robotami budowlanymi bez ograniczeń
w specjalności konstrukcyjno-budowlanej
nr upr. OPL/1305/PWBKb/16



Bielsko-Biała ul Warszawa
Zadaszenie
Rys. złożeniowy spadki
Kolor oznaczeń: niebieski

[illegible]

mgr inż. Paweł Ś...

uprawniony do projektowania robotami budowlanymi bez w specjalności konstrukcyjno nr upr. OPL/1305/P/WB

mgr inż. Paweł Śnieżek
uprawniony do projektowania i kierowania
robotami budowlanymi bez ograniczeń
w specjalności konstrukcyjno-budowlanej
nr upr. OPL/1305/PWBKb/16

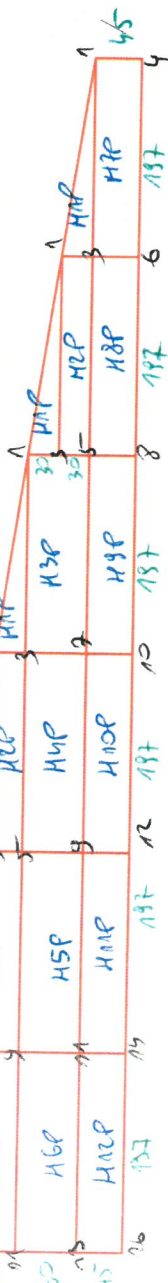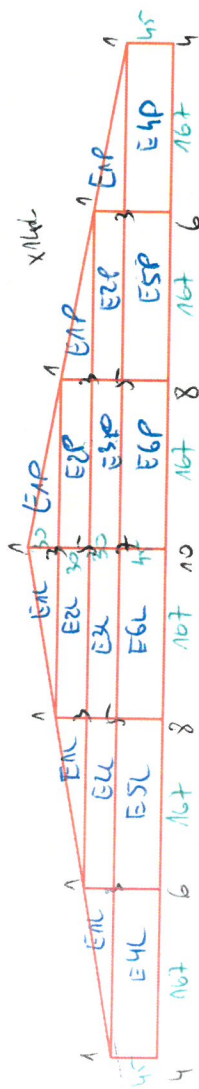

Bielsko-Biała ul. Warszawska
Zadanie
Rys. złożeniowy spadki
Kolor oznaczeń: niebieski

mgr inż. Paweł Śniezek
uprawniony do projektowania i kierowania
robotami budowlanymi bez ograniczeń
w specjalności konstrukcyjno-budowlanej
nr upr. DPL/1803/PWBKb/16

DOKUMENTACJA
POWYKONAWCZA

WBUDOWANO W OBIEKT
„PRZEBUDOWA BUDYNKU
HANDLOWEGO BIELSKO BIAŁA
UL. WARSZAWSKA 180”


Bielsko-Biala
Zadanie
Rys. złożeni
Kolor oznac




[illegible]

x 1166.

Bielsko-Biała ul. Warszawska
Zadaszenie
Rys. złożeniowy spadki
Kolor oznaczeń: niebieski

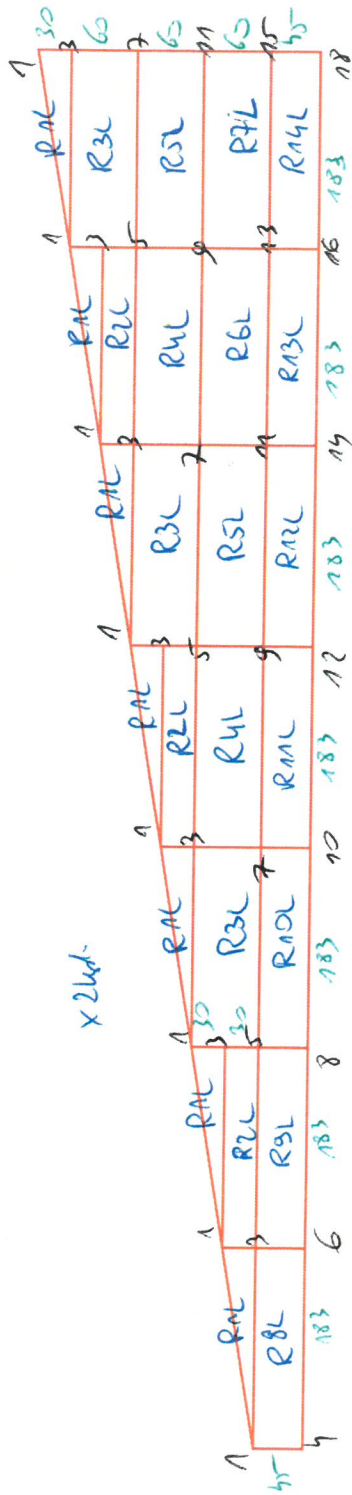

mgr inż. Paweł Śnieżek
uprawniony do projektowania i kierowania
robotami budowlanymi bez ograniczeń
w specjalności konstrukcyjno-budowlanej
nr upr. OPL/1305/PWBKb/16

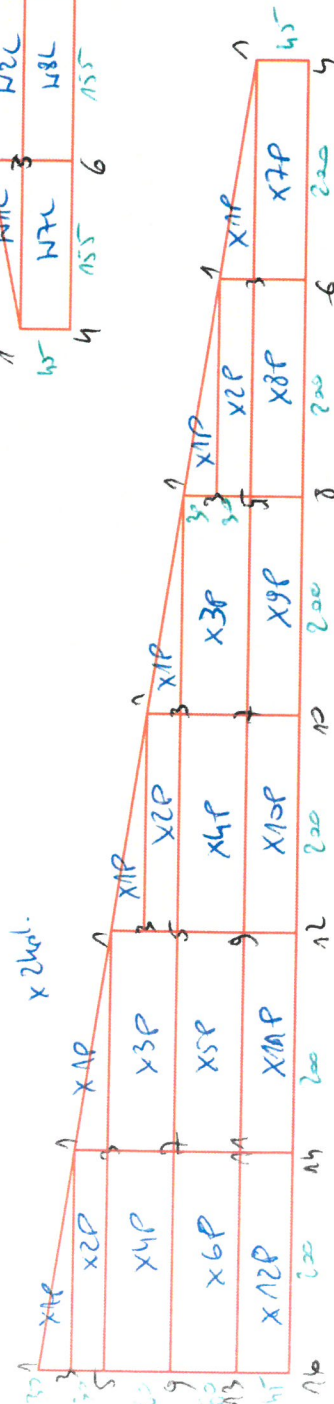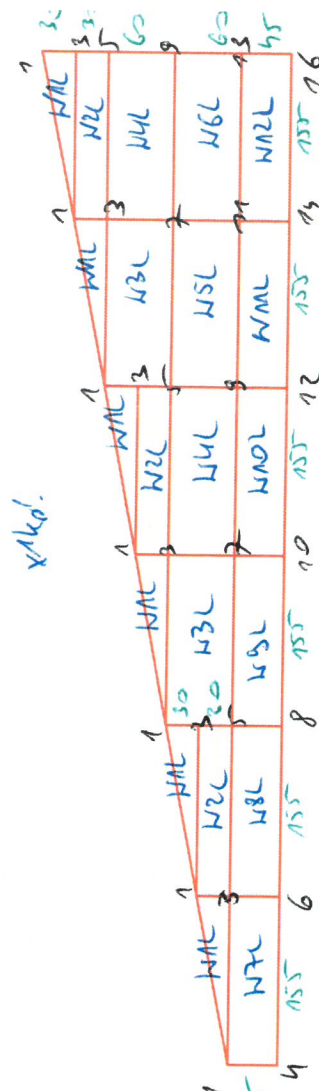



WBUDOWANO W OBIEKT
„PRZEBUDOWA BUDYNKU
HANDLOWEGO BIELSKO BIAŁA
UL. WARSZAWSKA 180”

Bielsko-Biała ul Warszawska
Zadaszenie
Rys. złożeniowy spadki
Kolor oznaczeń: niebieski

x 1/40.

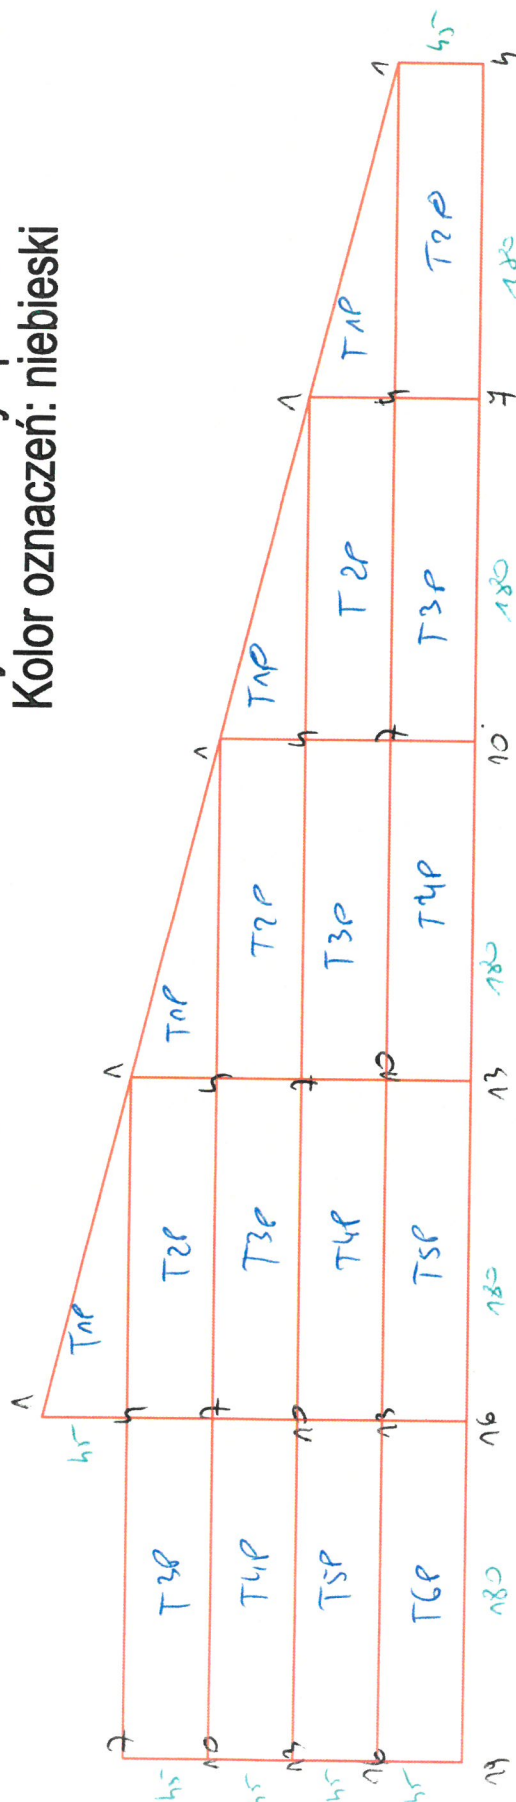

mgr inż. Paweł Śnieżek
uprawniony do projektowania i kierowania
robotami budowlanymi bez ograniczeń
w specjalności konstrukcyjno-budowlanej
nr upr. OPL/1305/PWB/b/16


WBUDOWANO W OBIEKT
„PRZEBUDOWA BUDYNKU
HANDLOWEGO BIELSKO BIAŁA
UL. WARSZAWSKA 180”