


Element	Profil	Materiał	Ilość	Długość (mm)	Ciepła brutto (kg)
586	HEA160	S235JR	1	11933	363.4
660	SHS80*3	S235JR	1	227	1.6
p/459	BL10*90	S235JR	1	180	1.3
p/460	BL10*140	S235JR	1	142	1.6

\_\_\_\_\_

OBIEKT:  
**PRZEBUDOWA BUDYNKU HANDLOWEGO  
BIELSKO BIAŁA  
UL. WARSZAWSKA 180**

**mgr inż. Andrzej Popiel**

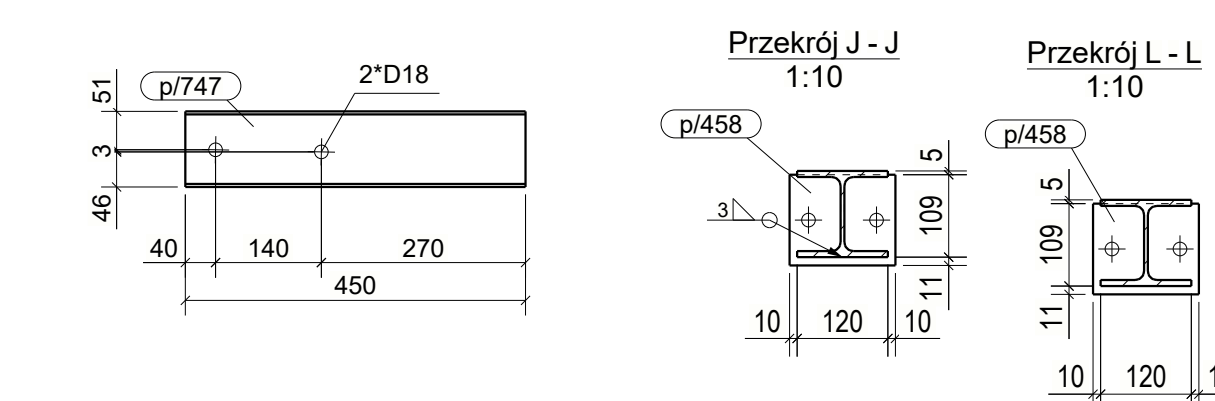

C/9, szt.1