

Element	Profil	Materiał	Ilość	Długość (mm)	Ciężar brutto (kg)
387	SHS80*3	S235JR	2	304	4.4
395	HEA160	S235JR	1	11929	363.2
p/459	BL10*90	S235JR	2	180	2.5

Element	Profil	Materiał	Ilość	Długość (mm)	Ciężar brutto (kg)
395	HEA160	S235JR	1	11929	363.2
396	SHS80*3	S235JR	2	254	3.6
p/459	BL10*90	S235JR	2	180	2.5

Element	Profil	Materiał	Ilość	Długość (mm)	Ciężar brutto (kg)
398	HEA120	S235JR	1	2412	47,9
p/4863	FL10*97	S235JR	2	125	1,6

WYKAZ ELEMENTÓW ZESPÓŁU

Ciężar (kg): 16,5

369	SHS100*3	S235JR	1	1357	12.4
p/454	BL10*120	S235JR	1	200	1.9
p/455	BL10*140	S235JR	1	200	2.2

WYKAZ ELEMENTÓW ZESPÓŁU



p/4792	BLL60°60°4	S235JR	2	100	0.7
p/4801	BLU160°60°4	S235JR	1	1830	15.4
WYKAZ ELEMENTÓW ZESPOŁU			Ciężar (kg): 0.4		

WYKAZ ELEMENTÓW ZESPOŁU	Ciężar (kg):	5.8
Zespół: C7/8	Długość (mm):	680
	Ilość:	2

Zespół: C7/9				Długość (mm): 1830	
				Ilość: 2	
Element	Profil	Materiał	Ilość	Długość (mm)	Ciepłota brutto (kg)
p/4792	BLL60*60*4	S235JR	2	100	0.7

Zespół: 07/10		Ilość:		2	
Element	Profil	Materiał	Ilość	Długość (mm)	Ciepła brutto (kg)
397	HEA120	S235JR	1	2252	44.7
WYKAZ ELEMENTÓW ZESPOŁU				Ciepła (kg):	
				7.3	

pl/4803	BLU160*60*4	S235JR	1	850	7.3
WYKAZ ELEMENTÓW ZESPOŁU			Ciężar (kg): 49.4		
Zespół: C7/12			Długość (mm): 2412		

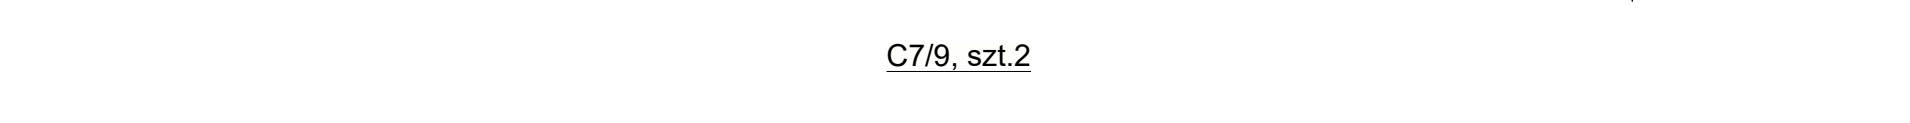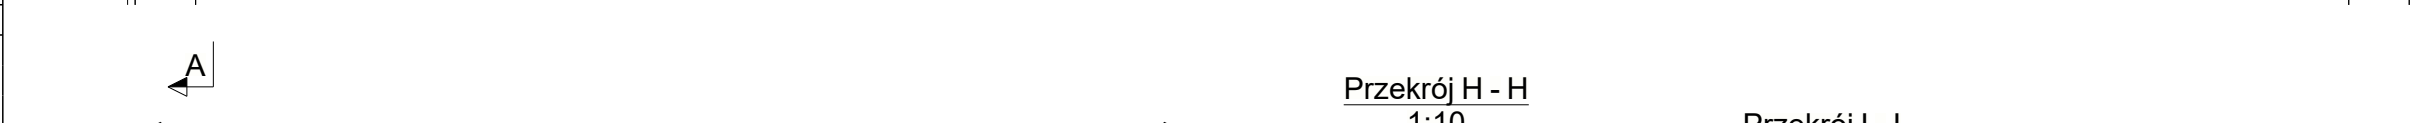

KOPIOWANIE BEZ PISEMNEJ ZGODY AUTORA ZABRONIONE

PRAWA AUTORSKIE ZASTRZEŻONE

**PRACOWNIA PROJEKTOWANIA
I USŁUG INWESTYCYJNYCH ALFA**

Spółka z o.o. Spółka komandytowa

59-220 LEGNICA, ul. ŁOKIETKA 18

+48 76 8525671 www.pcoafis.pl pracownia@pcoafis.pl

ALFA

PRACOWNIA
