
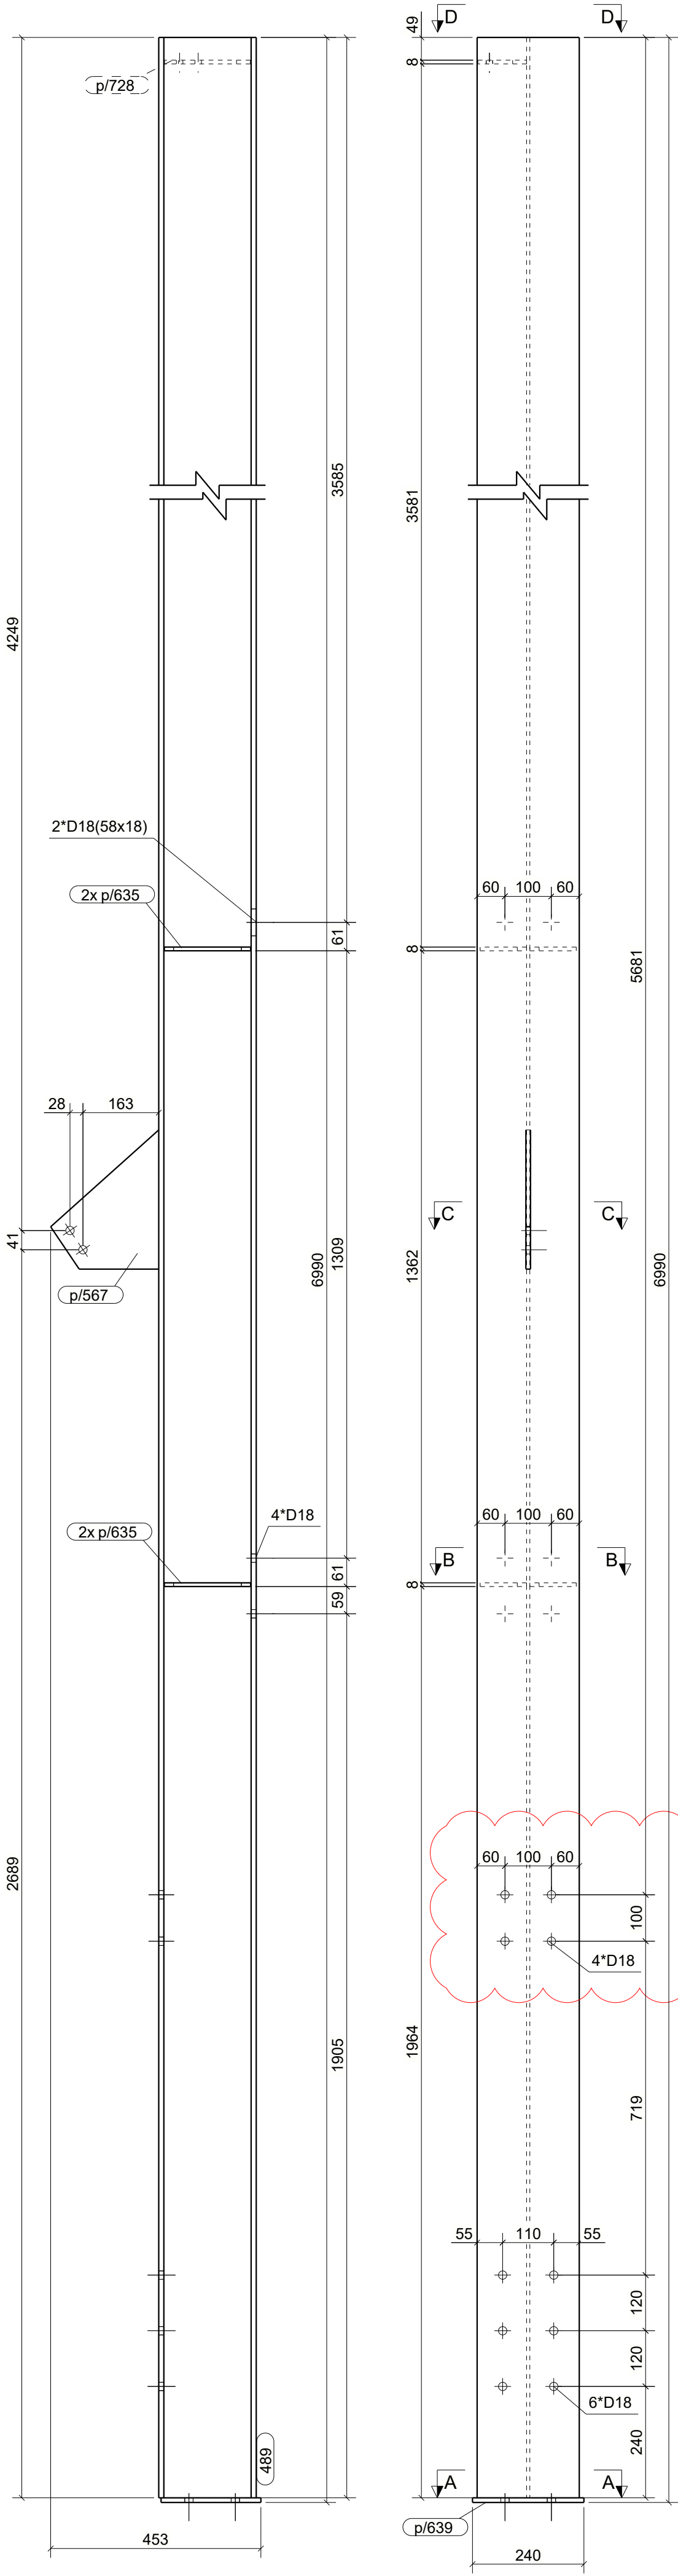
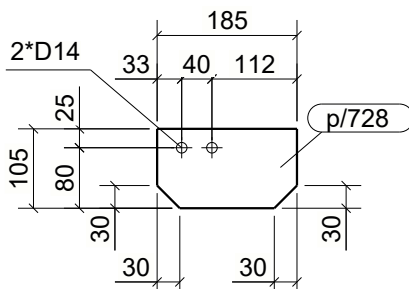
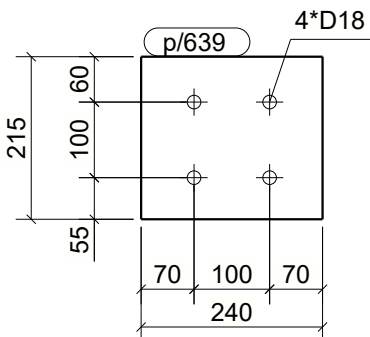
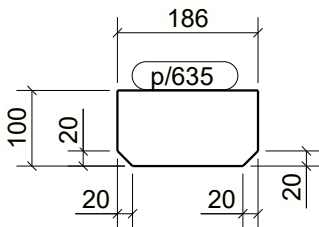


WYKAZ ELEMENTÓW ZESPOŁU					
Zespół: S/530			Ciężar (kg): 365.5		
			Długość (mm): 6990		
			Ilość: 1		
Element	Profil	Materiał	Ilość	Długość (mm)	Ciężar brutto (kg)
489	HEA220	S235JR	1	6980	352.3
p/567	PL10*232.9	S235JR	1	300	3.4
p/635	PL8*100	S235JR	4	186	4.6
p/639	BL10*215	S235JR	1	240	4.1
p/728	BL8*105	S235JR	1	185	1.2

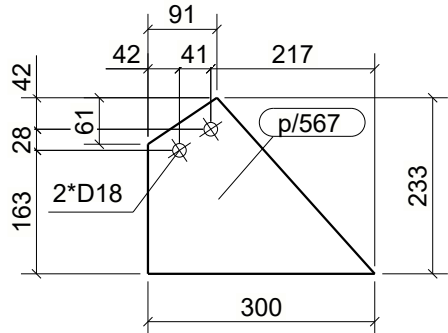

AKSONOMETRIA

Przekrój D - D  
1:10

26194

1254045

33

Przekrój C - C  
1:10

p/567

16328

10510105

Przekrój B - B  
1:10

6010060

333

p/635p/635

Przekrój A - A  
1:10

6010060

4510065

55533

p/639

UWAGI:

1. WSZYSTKIE SPOINY NIEOPISANE WYKONAĆ JAKO PACHWINOWE:

- 0.5t DLA DWUSTRONNYCH

- 0.7t DLA JEDNOSTRONNYCH

2. ELEMENTY WYKONAĆ ZE STALI WG LISTY MATERIAŁOWEJ

3. WYKONAWCA JEST ZOBOWIAZANY SPRAWDZIĆ WSZYSTKIE WYMIARY PRZED ROZPOCZĘCIEM PRAC BUDOWLANYCH. RÓŻNICE W RYSUNKACH I POMIARACH ORAZ WSZELKIE ROZBIEŻNOŚCI I ZMIANY MUSZA BYĆ WYJAŚNIONE Z PROJEKTANTEM PRZED ROZPOCZĘCIEM PRAC BUDOWLANYCH.

A	27.05.2024	Popiel	Zmiana rozstawu śrub.
IND.	DATA:	AUTOR:	OPIS ZMIAN:

KOPIOWANIE BEZ PISEMNEJ ZGODY AUTORA ZABRONIONE

PRAWA AUTORSKIE ZASTRZEŻONE

PRACOWNIA PROJEKTOWANIA I USŁUG INWESTYCYJNYCH ALFA

Spółka z o.o. Spółka komandytowa

59-220 LEGNICA, ul. ŁOKIETKA 18

+48 76 8525671    www.ppalfa.pl    pracownia@ppalfa.pl

ALFA

PRACOWNIA

OBIEKT:

PRZEBUDOWA BUDYNKU HANDLOWEGO

BIELSKO BIAŁA

UL. WARSZAWSKA 180

IMIĘ I NAZWISKO:	PODPIS:
PROJEKTANT:	
<b>mgr inż. Daniel Mikutaniec</b> uprawnienia budowlane do projektowania bez ograniczeń w specjalności konstrukcyjno - budowlanej nr 198/DOS/12	
OPRACOWUJĄCY:	
<b>mgr inż. Jacek Kadecki</b>	
OPRACOWUJĄCY:	
<b>mgr inż. Andrzej Popiel</b>	

NAZWA RYSUNKU		BRANŻA	
SŁUP S/530		KONSTRUKCJA	

ID PROJEKTU	STADIUM	DATA	SKALA	NR RYS
V-23	PW	10-05-24	1:10 1:20	K9/120
NAZWA PLIKU				ID REWIZJI
V-23_PW_K9_SłUP S/530-A-120				A