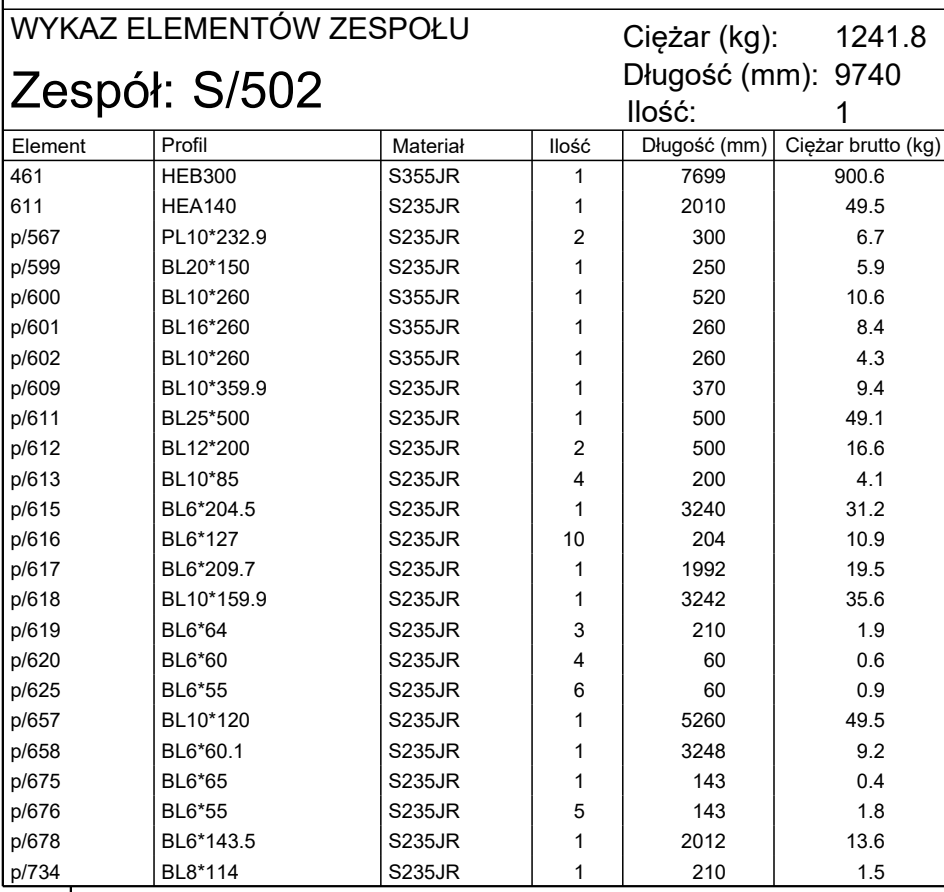


AKSONOMETRIA