
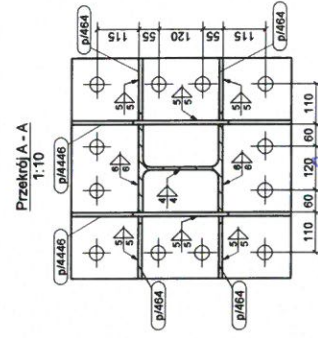
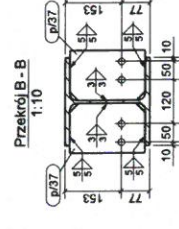
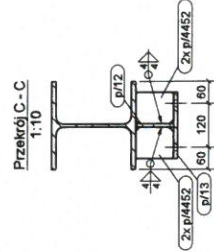
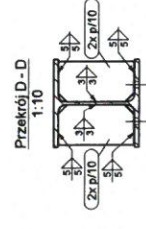
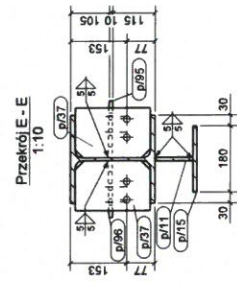
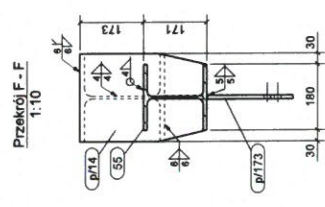
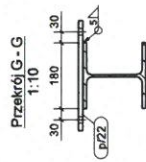
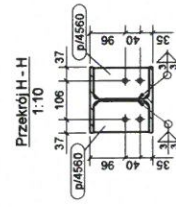
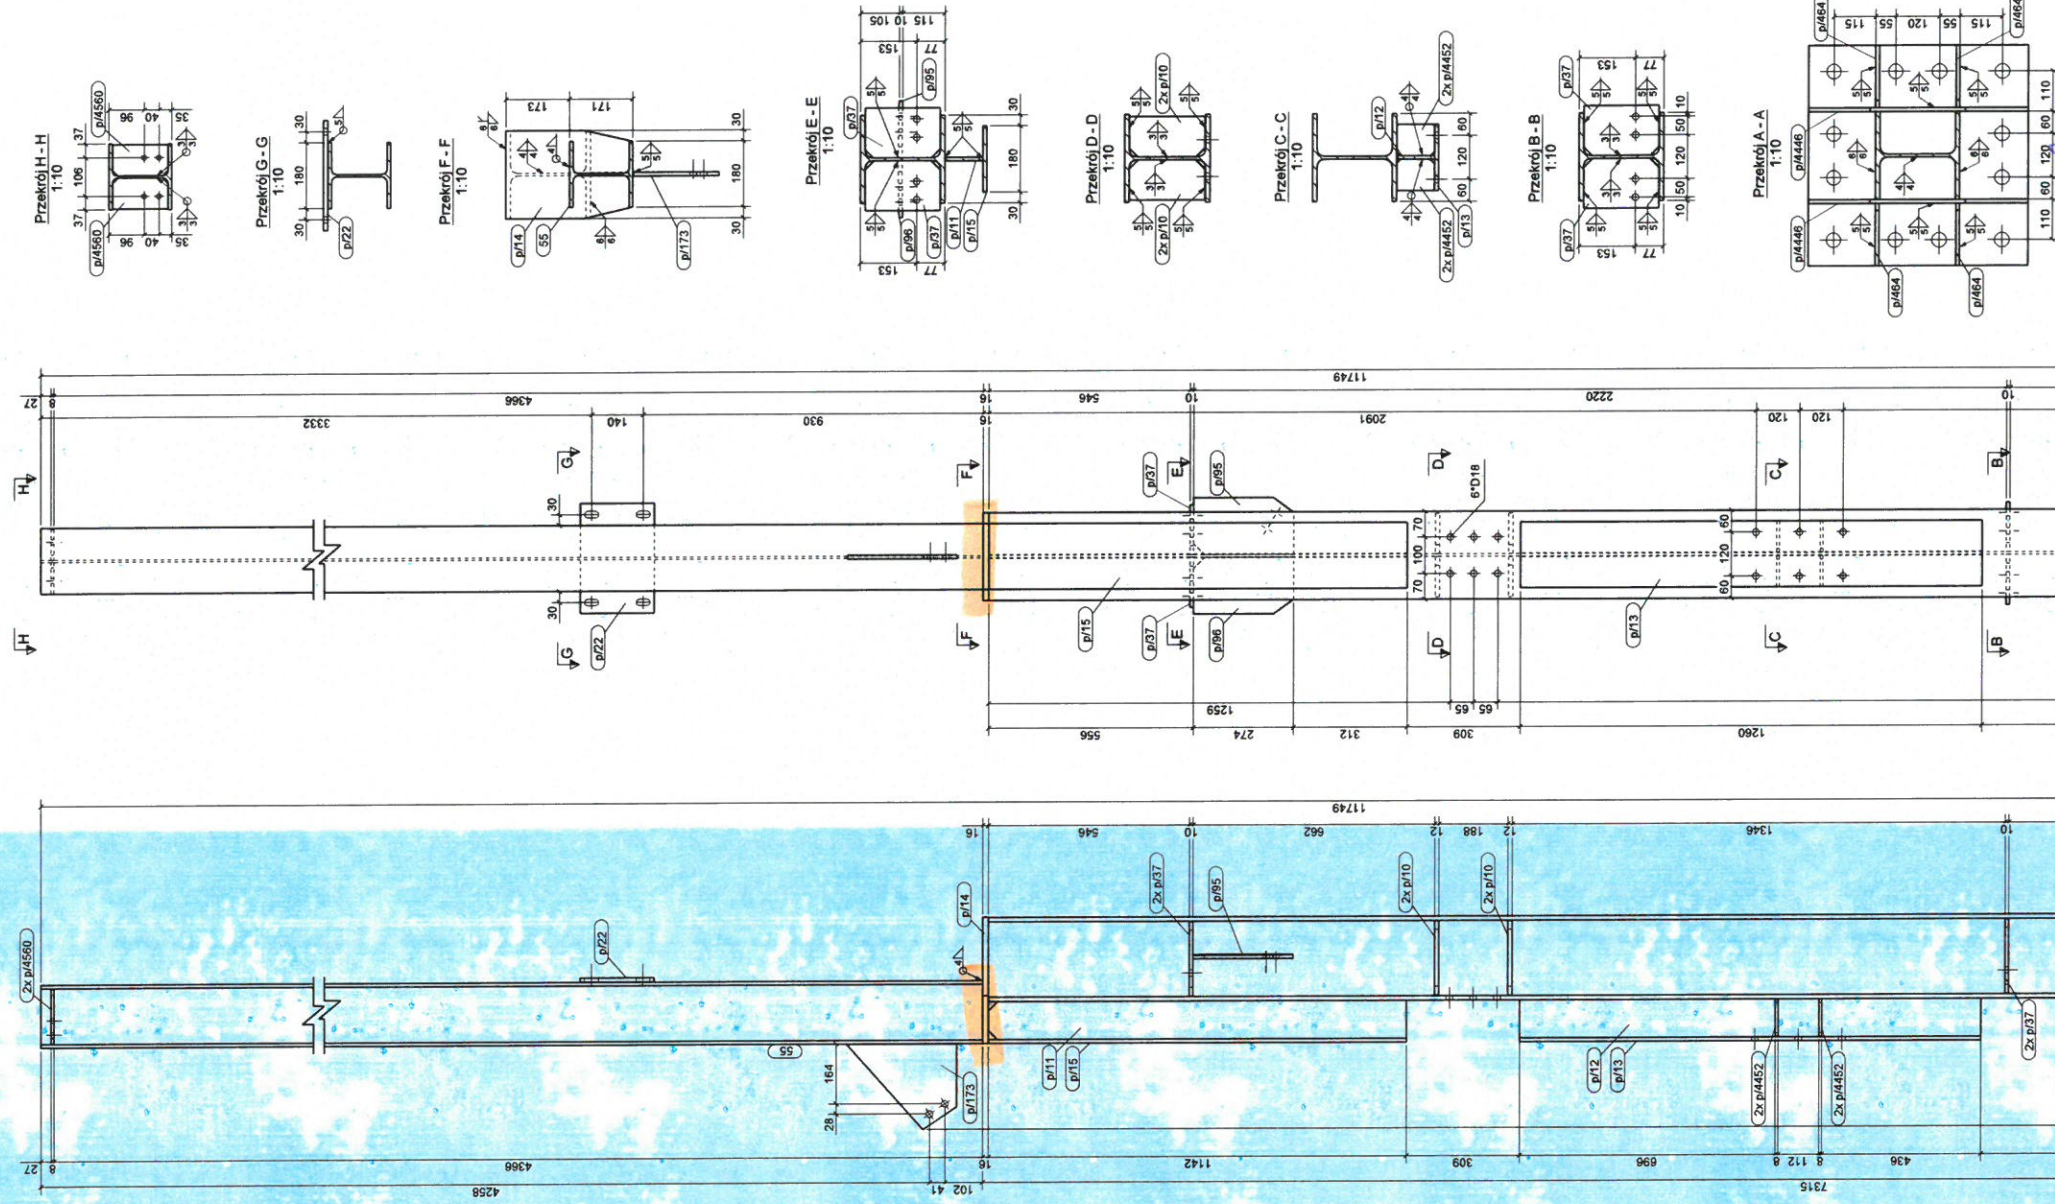


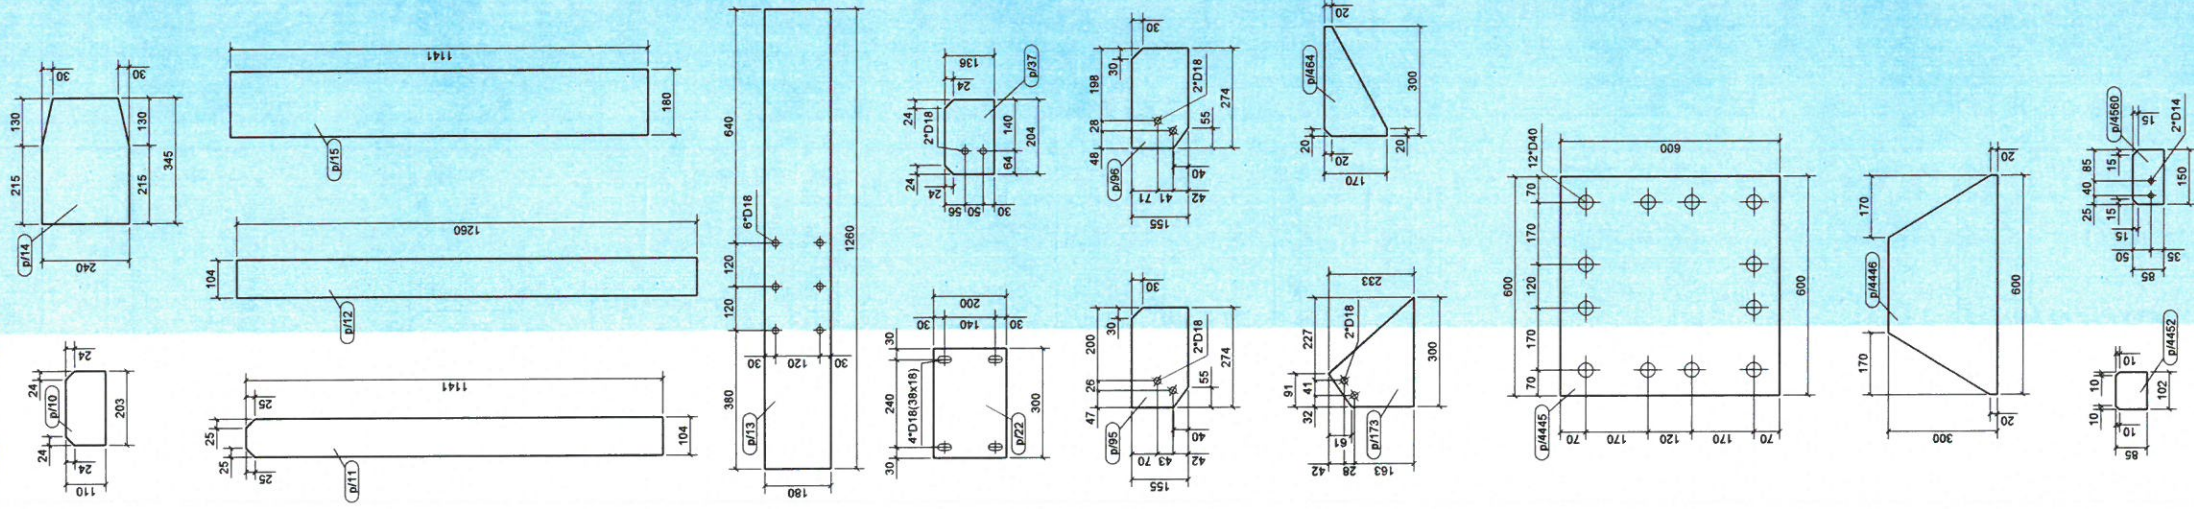

KRYSTIAN MCHNIEWICZ
Declawing
CERT. VT, PT POZIOM 2
Nr IC/NDT/4546 WG PN-EN ISO 9712
nadane przez IS Gliwice

UWAGI:
1. WSZYSTKIE SPOINY NIEOPISANE WYKONAĆ
JAKO PACHWIDOWE.
- 0,51 DLA JEDNOSTRONNYCH
- 0,71 DLA DWUSTRONNYCH
2. ELEMENTY WYKONAĆ ZE STALI WŁ. LISTY MATERIAŁOWE!
WYKONAWCA, KSIĘŻ ZOBOWIĄZANY SPRAWDZIĆ WSZYSTKIE
Z PROJEKTEM PRZED ROZPOCZĘCIEM PRAC BUDOWLANYCH.

ALFA
P R A C O W N I A

**PRACOWNIA PROJEKTOWANIA
I USŁUG INWESTYCYJNYCH ALFA**


**PRZEBUDOWA BUDYNKU HANDLOWEGO
BIELSKO BIAŁA
UL. WARSZAWSKA 180**

IMIE I NAZWISKO	PROZENTANT	POPISEK
mgr inż. Daniel Mikutaniec	mgr inż. Jacek Kadecki	
	OPISOWANIE	
	mgr inż. Andrzej Popiel	

SŁUP SJ/525		KONSTRUKCJA	
ID PROJEKTU	STROZEM	DATA	SKALA
V-23	PW	04-06-24	1:10 1:20
		INOWA KLUB	K9/195
1/23_PW_K9_SJUP_525-195		ID REGAŁU	
		-	

Wykaz Elementów Zespołu	Waga (kg)	Długość (mm)	Waga (kg)
Element	Wykaz Elementów Zespołu	Waga (kg)	Długość (mm)
55	HEA180	1	4402
p10	BL127110	2	204
p10	BL127110	2	204
p11	BL107104	1	1141
p11	BL107104	1	1141
p13	BL107160	1	1280
p14	BL127240	1	345
p15	BL107160	1	1141
p22	BL127200	1	300
p22	BL127200	1	300
p95	BL107165	1	274
p98	BL107155	1	274
p173	BL107232.8	1	274
p173	BL107232.8	1	274
p4446	BL107170	1	300
p4446	BL107170	1	300
p4446	BL107300	2	600
p4452	BL107185	1	102
p4500	BL107185	2	190