










Przekrój C-C
1:10

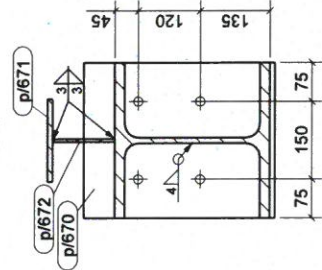


Przekrój A-A
1:10

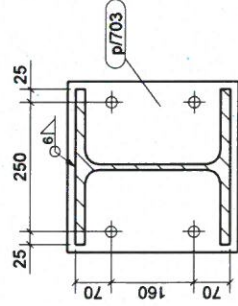

Przekrój B-B
1:10

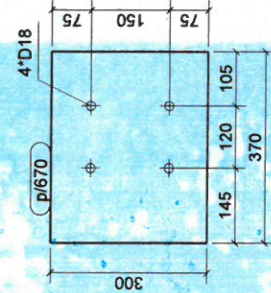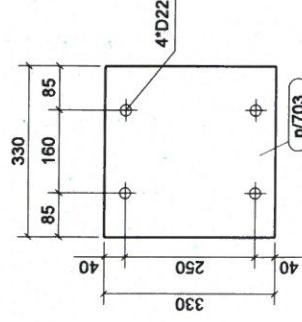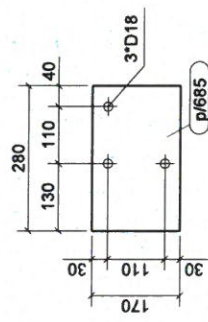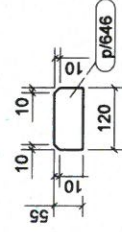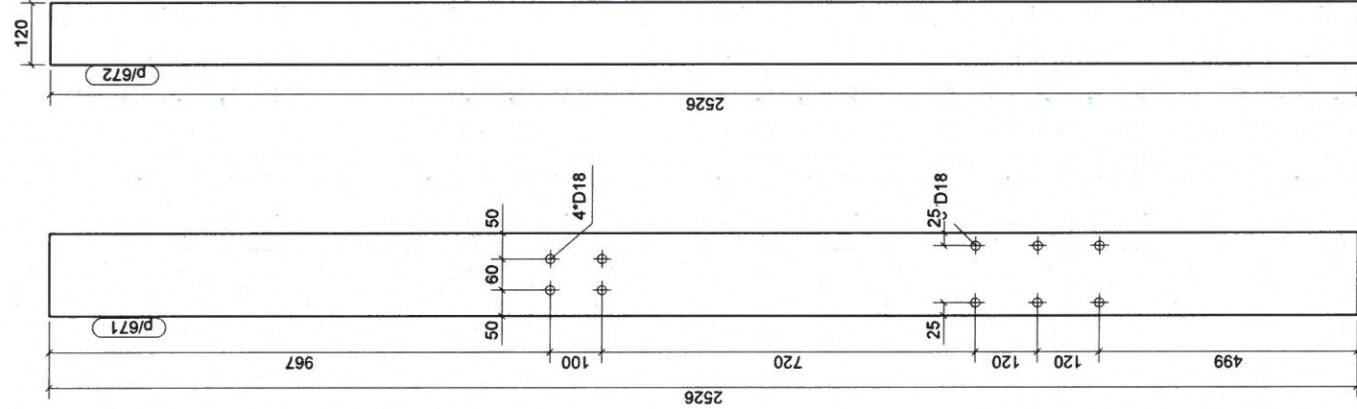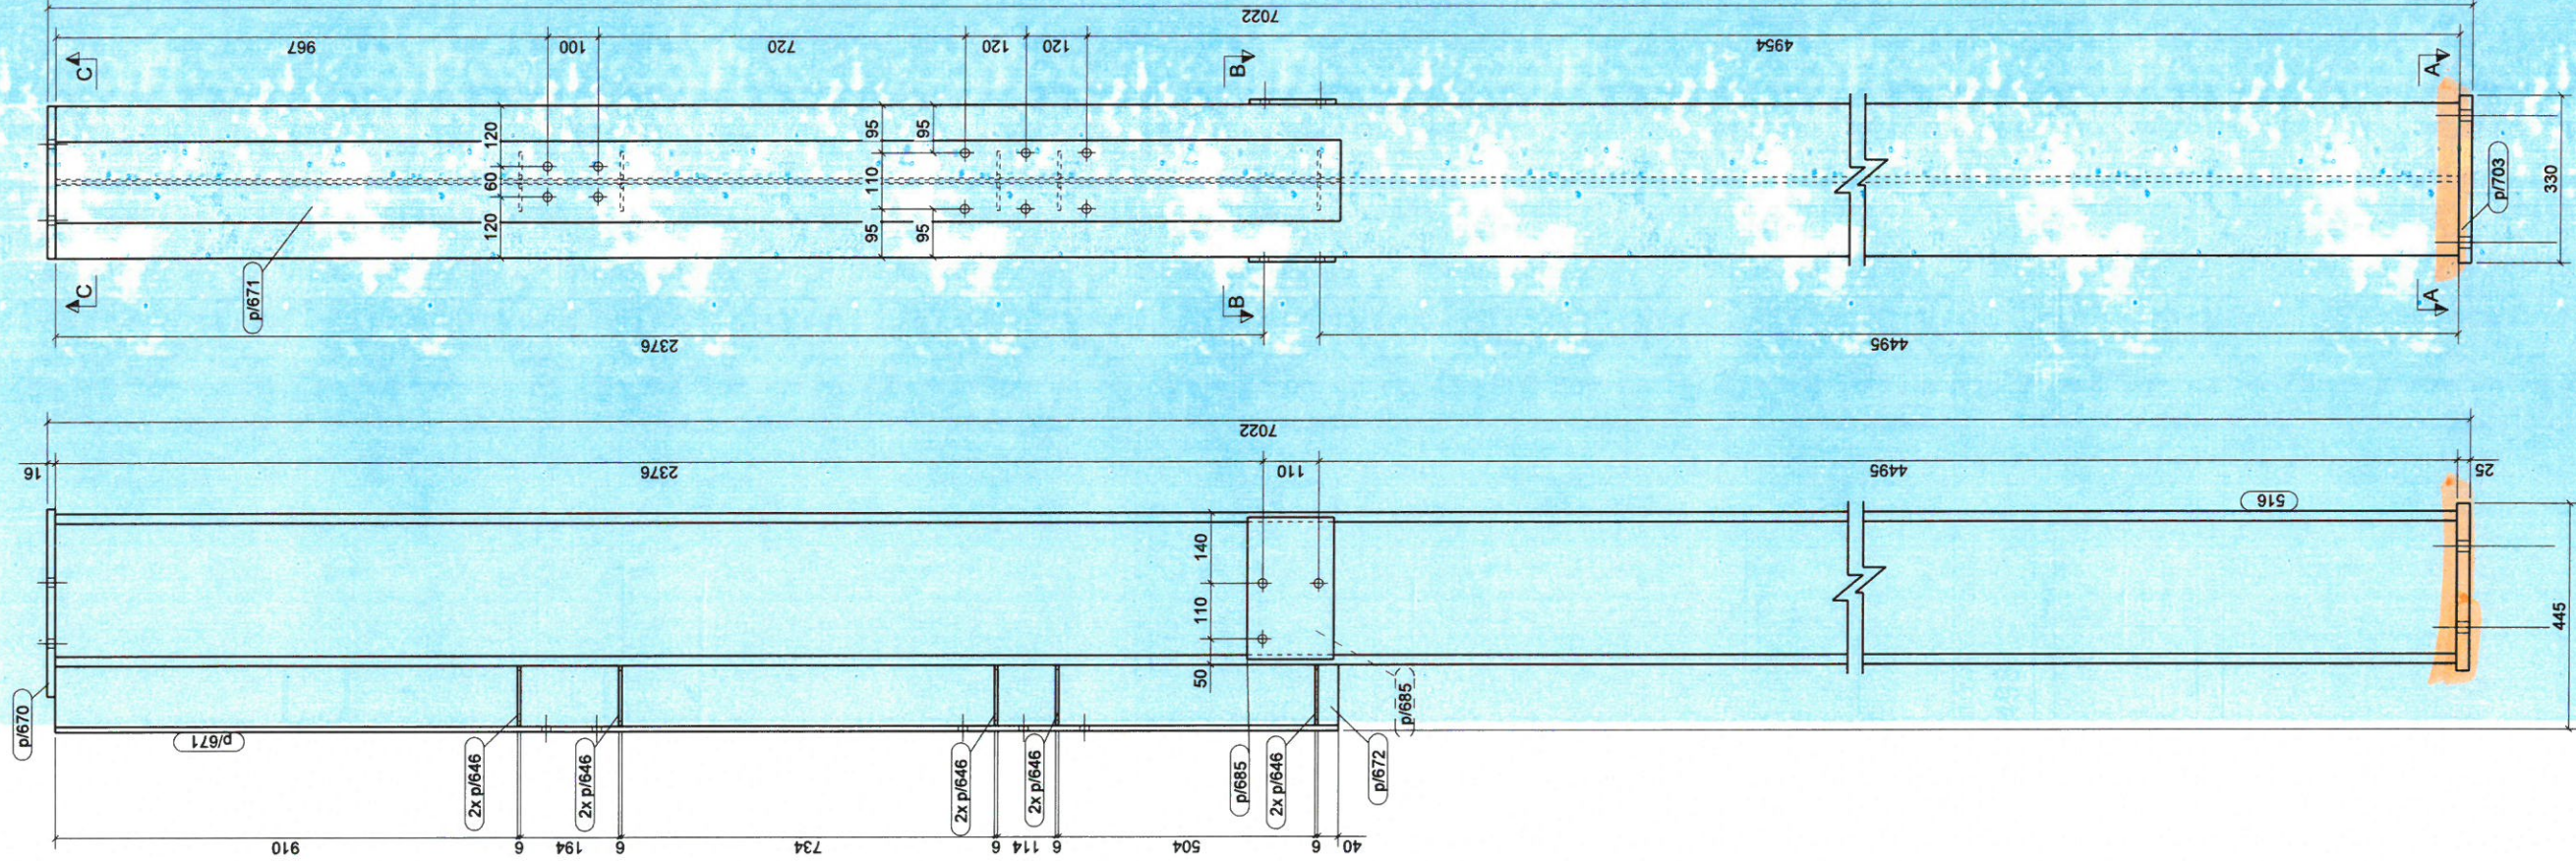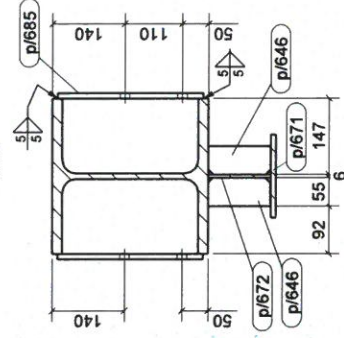

AKSONOMETRIA

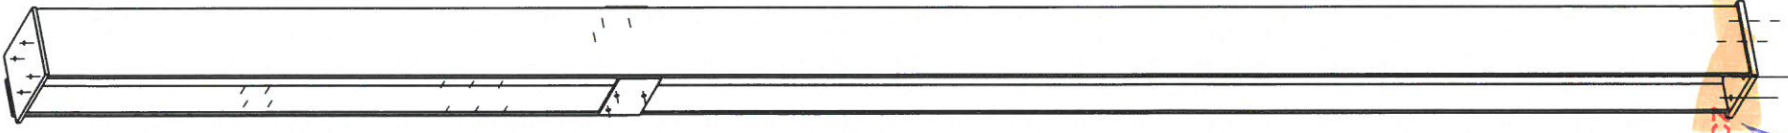

KRYSTIAN MICHNIEWICZ
Inżynier
CERT. VI, PT. POZIOM 2
Nr IC/NDT/4545 WG PN-EN ISO 9712
nadane przez IS Gliwice

UWAGI:
1. WSZYSTKIE SPINY NIEOPISANE WYKONAC
JAKO PACHWINOWE
- 0,5I DLA DWUSTRONNYCH
- 0,7I DLA JEDNOSTRONNYCH
2. ELEMENTY WYKONAC ZE STALI WG LISTY MATERIAŁOWEJ
3. WYKONAWCA JEST ZOBOWIĄZANY SPRAWDZIĆ WSZYSTKIE
WYMAGI PRZED ROZPOCZĘCIEM PRAC BUDOWLANYCH
RÓŻNICE W RYSUNKACH I POMIARACH ORAZ WSZELKIE
ROZBIEŻNOŚCI ZMIANY MUSZĄ BYĆ WYJAŚNIONE
Z PROJEKTANTEM PRZED ROZPOCZĘCIEM PRAC BUDOWLANYCH.

A	0	Zwiększono ilość: z 1 na 2
IND.	DATA:	AUTOR:
KOROWANIE BEZ PRAWEJ ZODBY AUTOMATY ZABROJONE		
PRAWA AUTORSKIE ZASTRZEŻENIE		

PRACOWNIA PROJEKTOWANIA
I USŁUG INŻYNIERSKICH ALFA
Spółka z o.o. Spółka z ograniczoną odpowiedzialnością
ul. 25 LUTY 18
44-100 SOŁY
www.alfaplan.pl
prace@alfaplan.pl

PRZEBUDOWA BUDYNKU HANDLOWEGO
BIELSKO BIAŁA
UL. WARSZAWSKA 180

IMI I NAZWISKO	PODPIS
PROJEKTANT: mgr inż. Daniel Mikutańiec uprawnienia budowlane do projektowania i nadzoru w specjalności konstrukcyjno - budowlanej nr 18600512	
OPRACOWUJĄCY: mgr inż. Jacek Kadecki	
OPRACOWUJĄCY: mgr inż. Andrzej Popiel	

NAZWA RYSUNKU	BRANŻA
SŁUP S/498	KONSTRUKCJA

ID PROJEKTU	STADIUM	DATA	SKALA	NR RYS
V-23	PW	10-05-24	1:10 1:20	K9/101
V-23_PW_KS_SŁUP S/498-101_A	NAZWA RYSUNKU			
				ID RYSUNKU
				A

WYKAZ ELEMENTÓW ZESPOŁU

Zespół: S/498

Ciężar (kg): 908.4

Długość (mm): 7022

Ilość: 2

Element	Profil	Materiał	Ilość	Długość (mm)	Ciężar brutto (kg)
516	HEB300	S355JR	1	6981	816.5
p/646	BL6*55	S235JR	10	120	3.1
p/670	BL16*300	S235JR	1	370	13.9
p/671	BL10*160	S235JR	1	2526	31.7
p/672	BL6*120	S235JR	1	2526	14.3
p/685	BL10*170	S235JR	2	280	7.5
p/703	BL25*330	S235JR	1	330	21.4