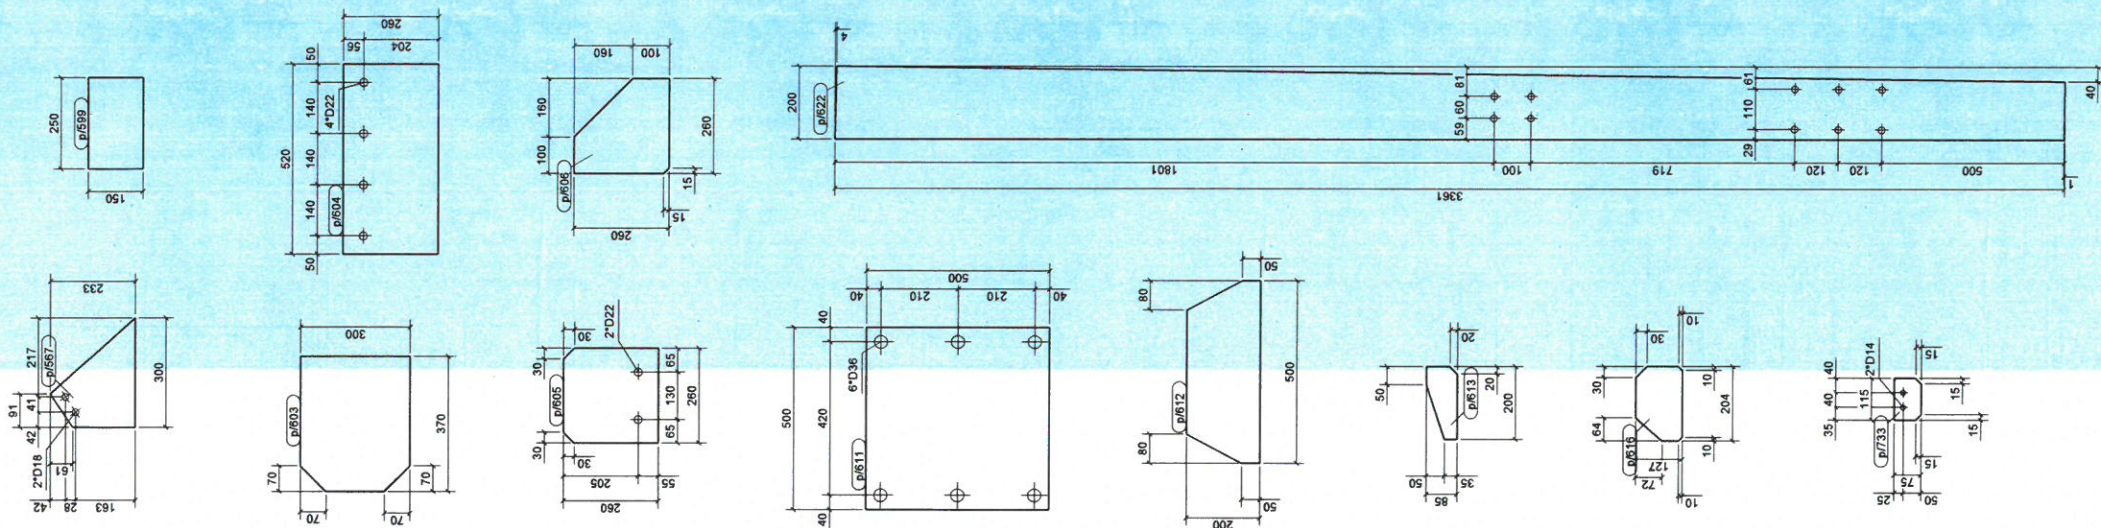
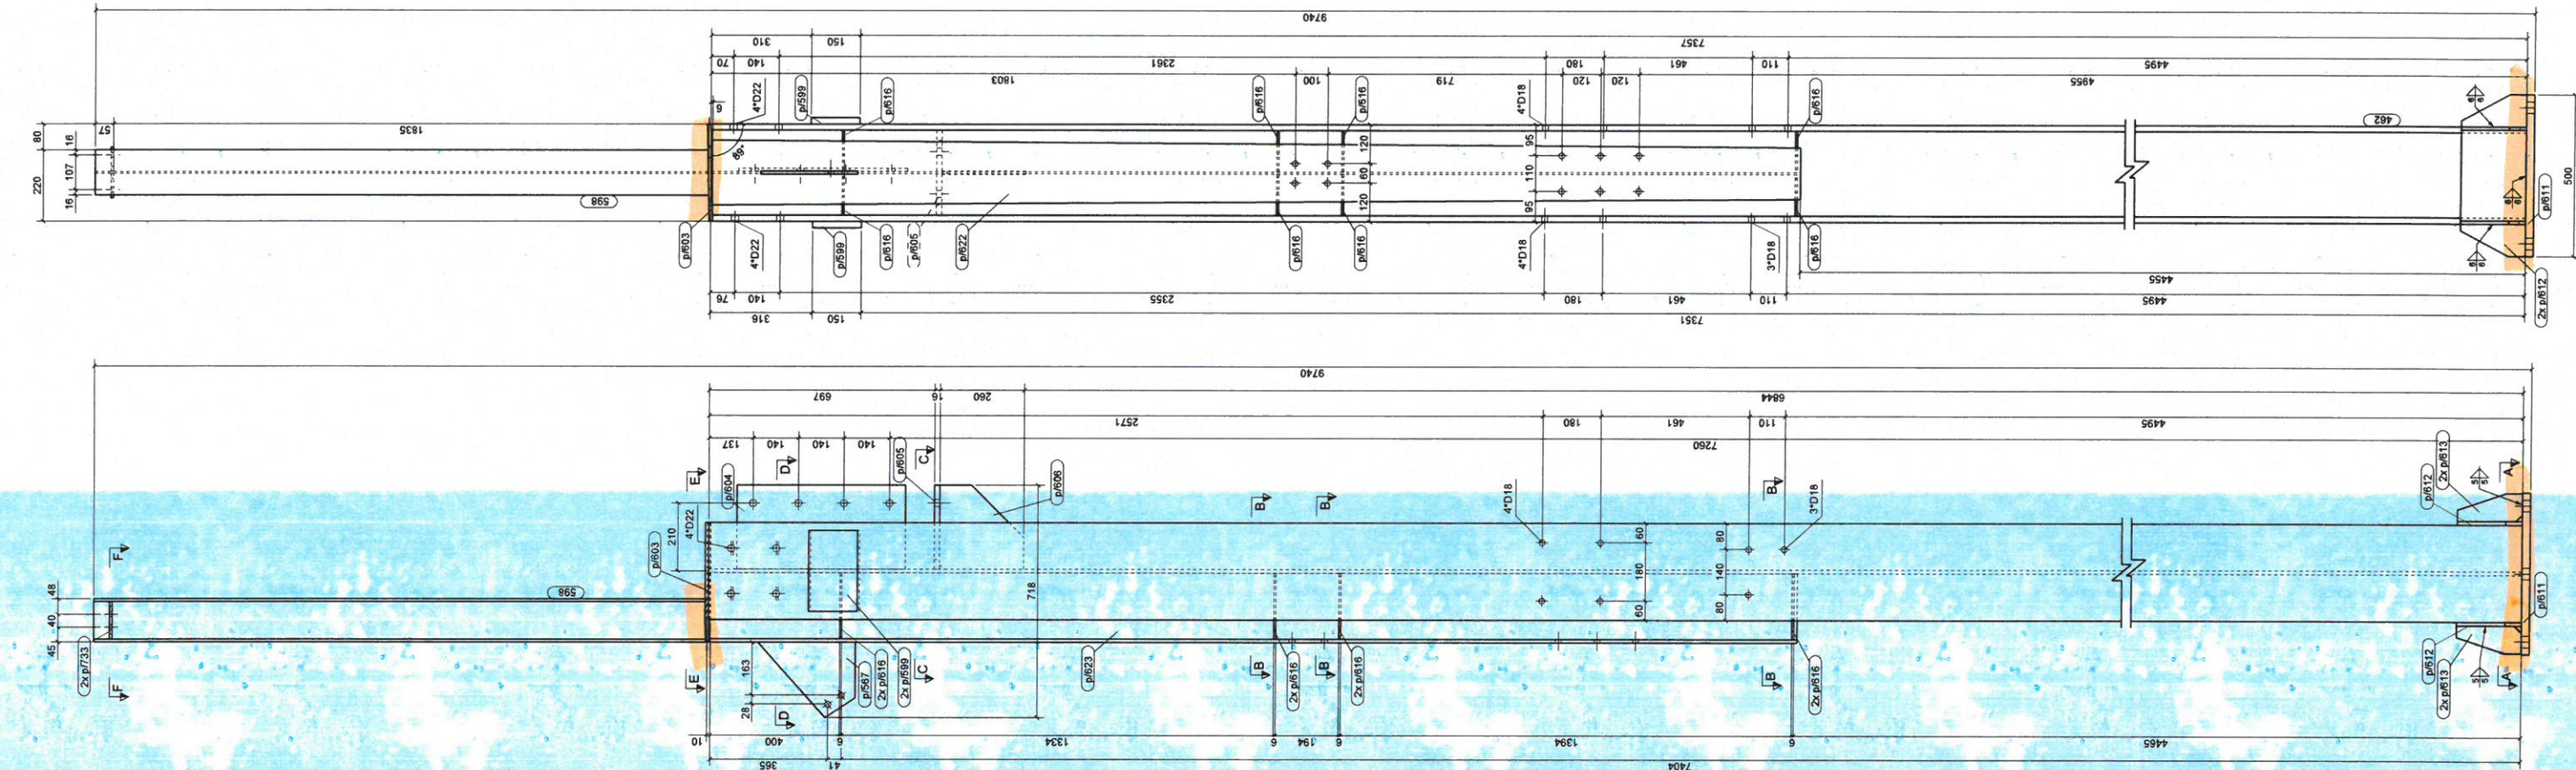
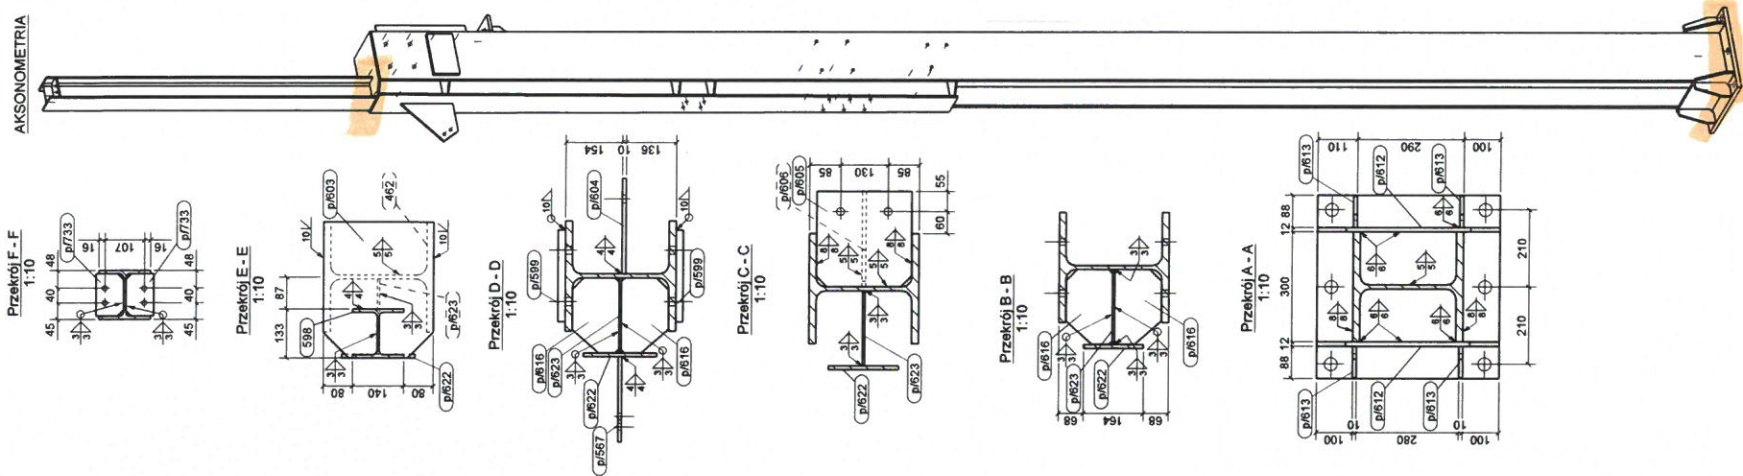


KRYSTIAN MICHNIEWICZ
CERT. VT. PT. POZIOM 2
Nr IC/NDT/4546 WG PN-EN ISO 9712
nadane przez IS Gliwice

[illegible]

ALFA
PRACOWNIA

**PRACOWNIA PROJEKTOWANIA
I USŁUG INWESTYCYJNYCH ALFA**

Spółka z o.o. Spółka z ograniczoną odpowiedzialnością
59-225 LEONICA, ul. LORETTA 18
t. 48 79 823971
www.alfaplan.pl
prace@alfaplan.pl

**PRZEBUDOWA BUDYNKU HANDLOWEGO
BIELSKO BIAŁA
UL. WARSZAWSKA 180**

PROJEKTANT:
mgr inż. Daniel Mikutaniec
uprawnienia budowlane do projektowania bez ograniczeń
specjalności konstrukcyjno - budowlanej nr 156/DSM 2


SŁUP S-3

ID PROJEKTU	STADIUM	DATA	SKALA	NR RYS
V-23	PW		1:10 1:20	0/003
NAZWA PLANU				
V-23. PW. 0. SUP. S-3-003				
ID RYSKA				

