
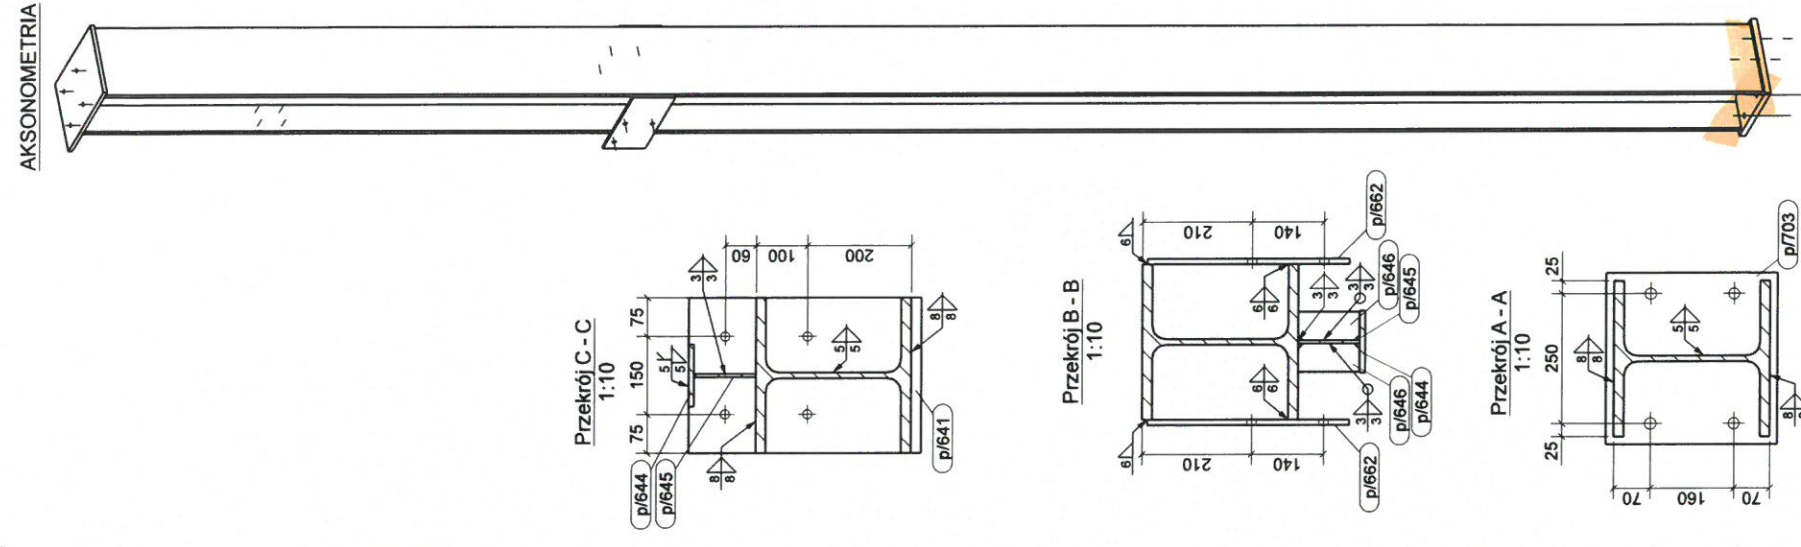


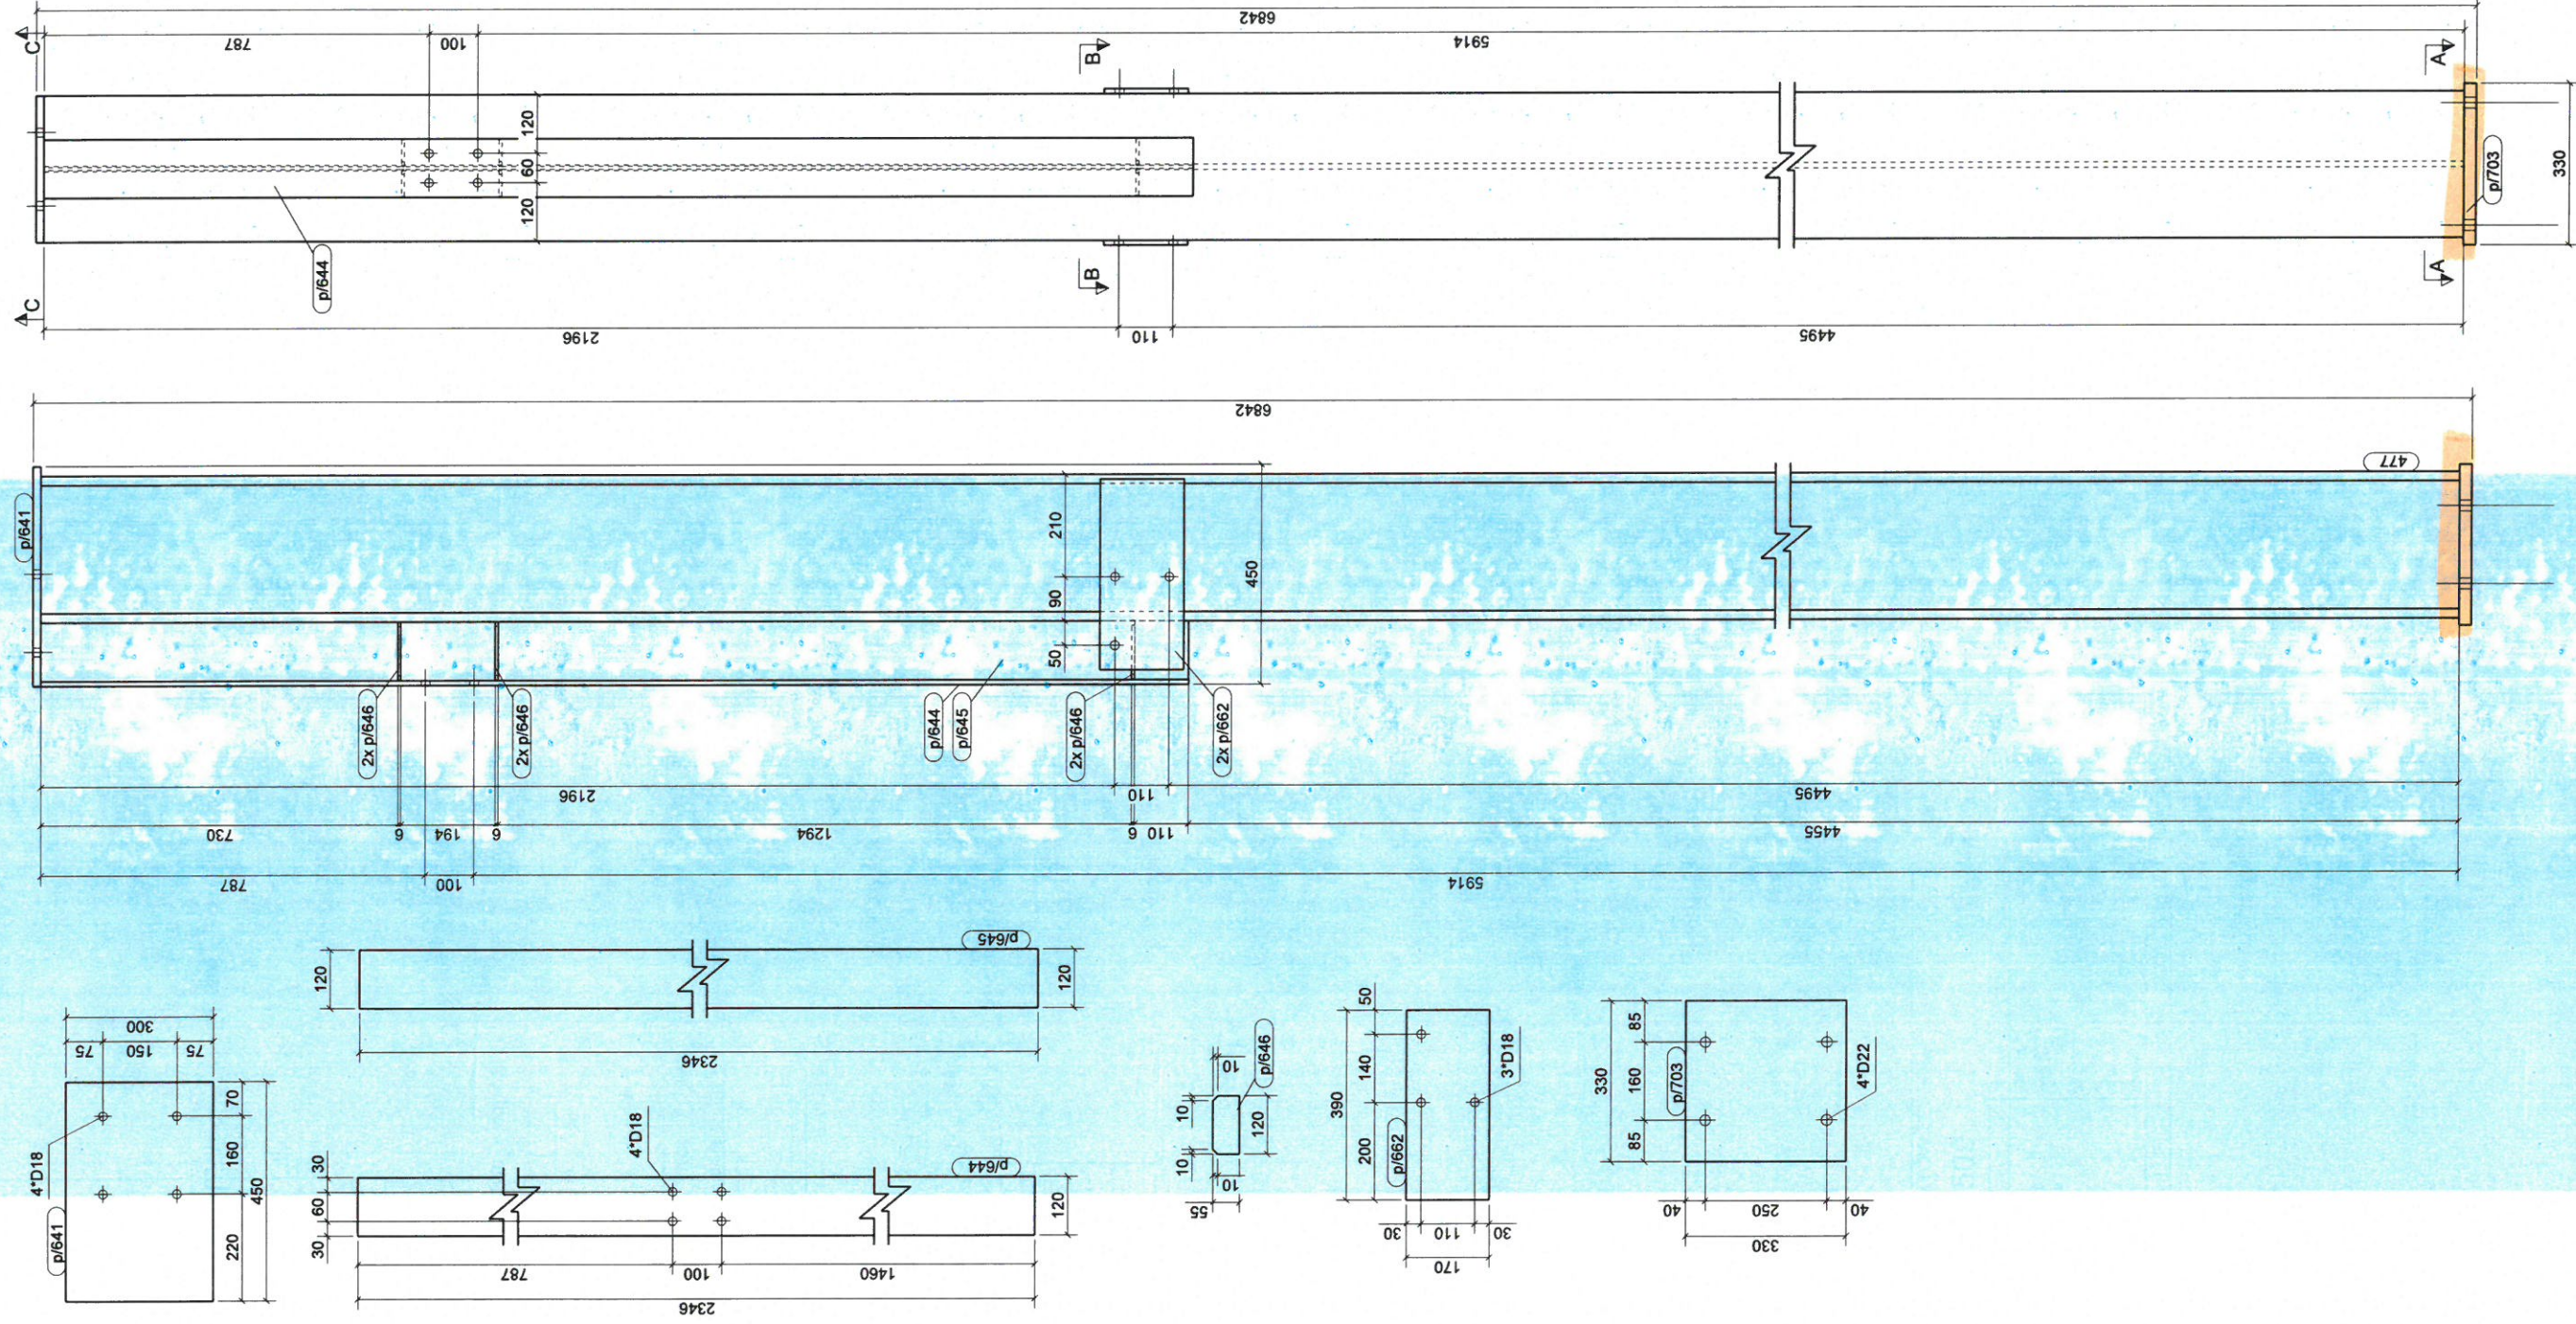

KRYSTIAN. MICHNIEWICZ
CERT. VI. PT. POZIOM 2
Nr IC/NDT/4546 WG PN-EN ISO 9712
nadane przez IS Gliwice

[illegible]

			
PRACOWNIA PROJEKTOWANIA I USŁUG INWESTYCYJNYCH ALFA Spółka z o.o. Spółka komandytowa 50-220 LEGNICA, ul. ŁOŹNIECA 18 +48 71 8525671 www.ppaifa.pl pracownia@ppaifa.pl			
PRZEBUDOWA BUDYNKU HANDLOWEGO BIELSKO BIAŁA UL. WARSZAWSKA 180			
IMIE I NAZWISKO: mgr inż. Daniel Mikutańiec Wykonawca projektu i nadzoru inwestycyjnego w specjalności konstrukcyjno - budowlanej, nr 184005/12		PODPIS: 	
OPRACOWUJĄCY:			
OPRACOWUJĄCY:			
NAZWA RYSUNKU SŁUP S-8		BRANŻA KONSTRUKCJA	
ID PROJEKTU V-23	STADIUM PW	DATA 1:10 1:20	NR RYS. 0/008
NAZWA PUNKU V-23_PW_0_SŁUP S-8-008			
ID REMIZY 0			