
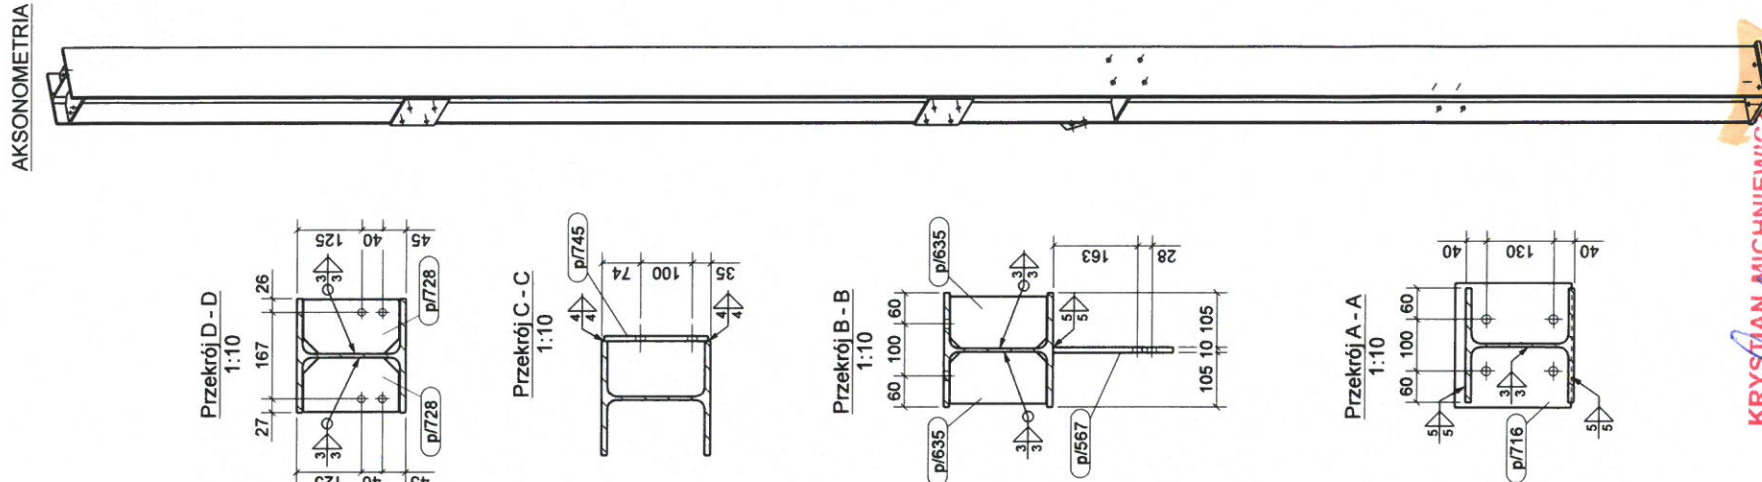
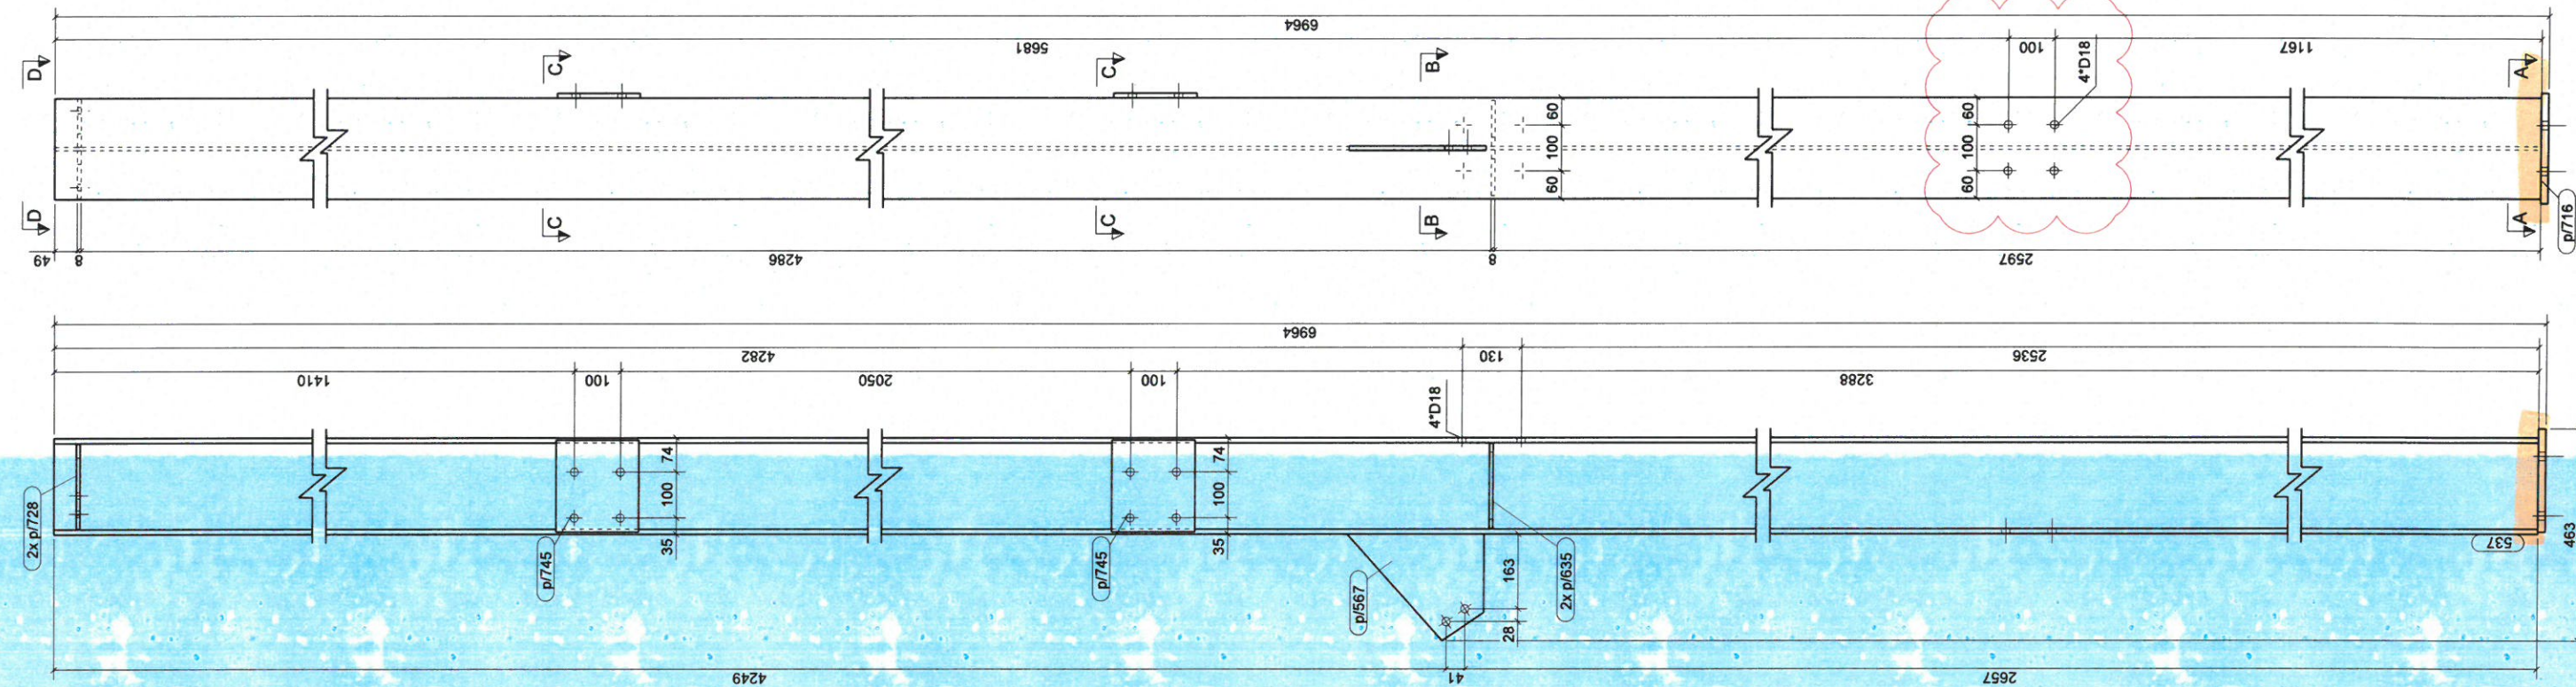


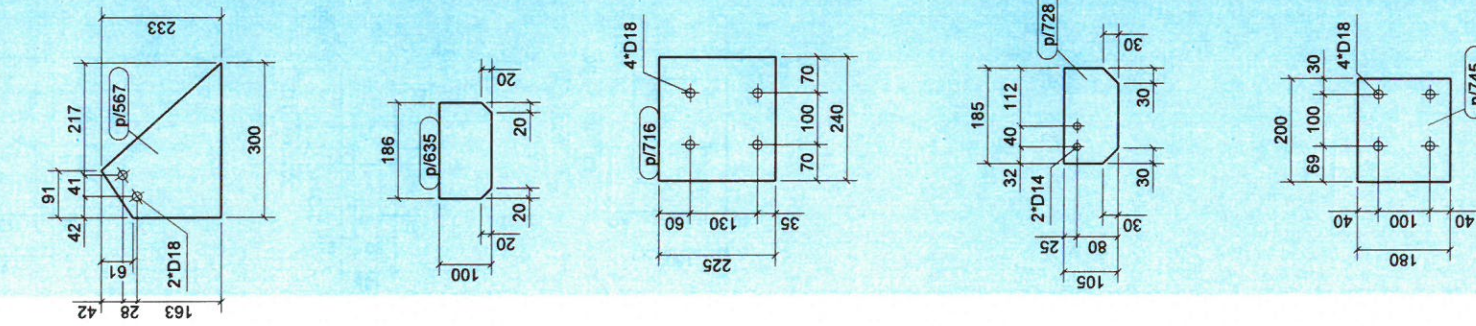

AKSONOMETRIA

KRYSZCIAN MICHAŁOWICZ
CERT. VI, PT POZIOM 2
NF IC/NDT/4546 WG PN-EN ISO 9112
nadane przez IS Gliwice

UWAGI:
1. WSKAZANE SPOINY NIEOPISANE WYKONAĆ JAKO PACHWINOWE.
- 0,5I DLA DWUSTRONNYCH
- 0,7I DLA JEDNOSTRONNYCH
2. ELEMENTY WYKONAĆ ZE STALI WG LISTY MATERIAŁOWEJ
3. WYKONAWCA JEST ZOBOWIĄZANY SPRAWDZIĆ WSZYSTKIE WYMIARY PRZED ROZPOCZĘCIEM PRAC BUDOWLANYCH.
RÓŻNICE W WYMIARACH I POMIARACH ORAZ WSZELKIE ROZBIŻNOŚCI MUSZĄ BYĆ WYJAŚNIONE Z PROJEKTANTEM PRZED ROZPOCZĘCIEM PRAC BUDOWLANYCH.

IND.	A	DATA:	27.05.2024	AUTOR:	Popiel	OPIS ZMIAN:	Zmiana rozstawu żeb.
PRACOWNIA PROJEKTOWANIA I USŁUG INWESTYCYJNYCH ALFA Spółka z o.o. Siedziba komandytowa ul. LEONIEC 18 44-716 GLIWICE www.alfaprojekt.pl pracownia@alfaprojekt.pl PRACOWNIA							
OBJEKT: PRZEBUDOWA BUDYNKU HANDLOWEGO BIELSKO BIAŁA UL. WARSZAWSKA 180							
PROJEKTANT: mgr inż. Daniel Mikutańiec uprawnienia budowlane do projektowania z ograniczaniem w specjalności konstrukcyjno-budowlanej nr 18800612							
OPRACOWUJĄCY: mgr inż. Jacek Kadecki							
OPRACOWUJĄCY: mgr inż. Andrzej Popiel							
NAZWA RYSUNKU: SŁUP S/512							
KONSTRUKCJA							
ID PROJEKTU	STADIUM	DATA	SKALA	NR RYS.			
V-23	PW	10-05-24	1:10 1:20	K9/111			
NAZWA PRZK.				ID RZESZC			
V-23_PW_K9_SŁUP S512-A-11				ID RZESZC	A		

WYKAZ ELEMENTÓW ZESPÓŁU					Ciężar (kg): 371.1	
Zespół: S/512					Długość (mm): 6964	
Element	Profil	Materiał	Ilość	Długość (mm)	Ilość: 1	
537	HEA220	S235JR	1	6948	Ciężar brutto (kg)	
p/567	PL10*232.9	S235JR	1	300	350.7	
p/635	PL8*100	S235JR	2	186	3.4	
p/716	BL10*225	S235JR	1	240	2.3	
p/728	BL8*105	S235JR	2	185	6.8	
p/745	BL10*180	S235JR	2	200	2.3	
					5.7	