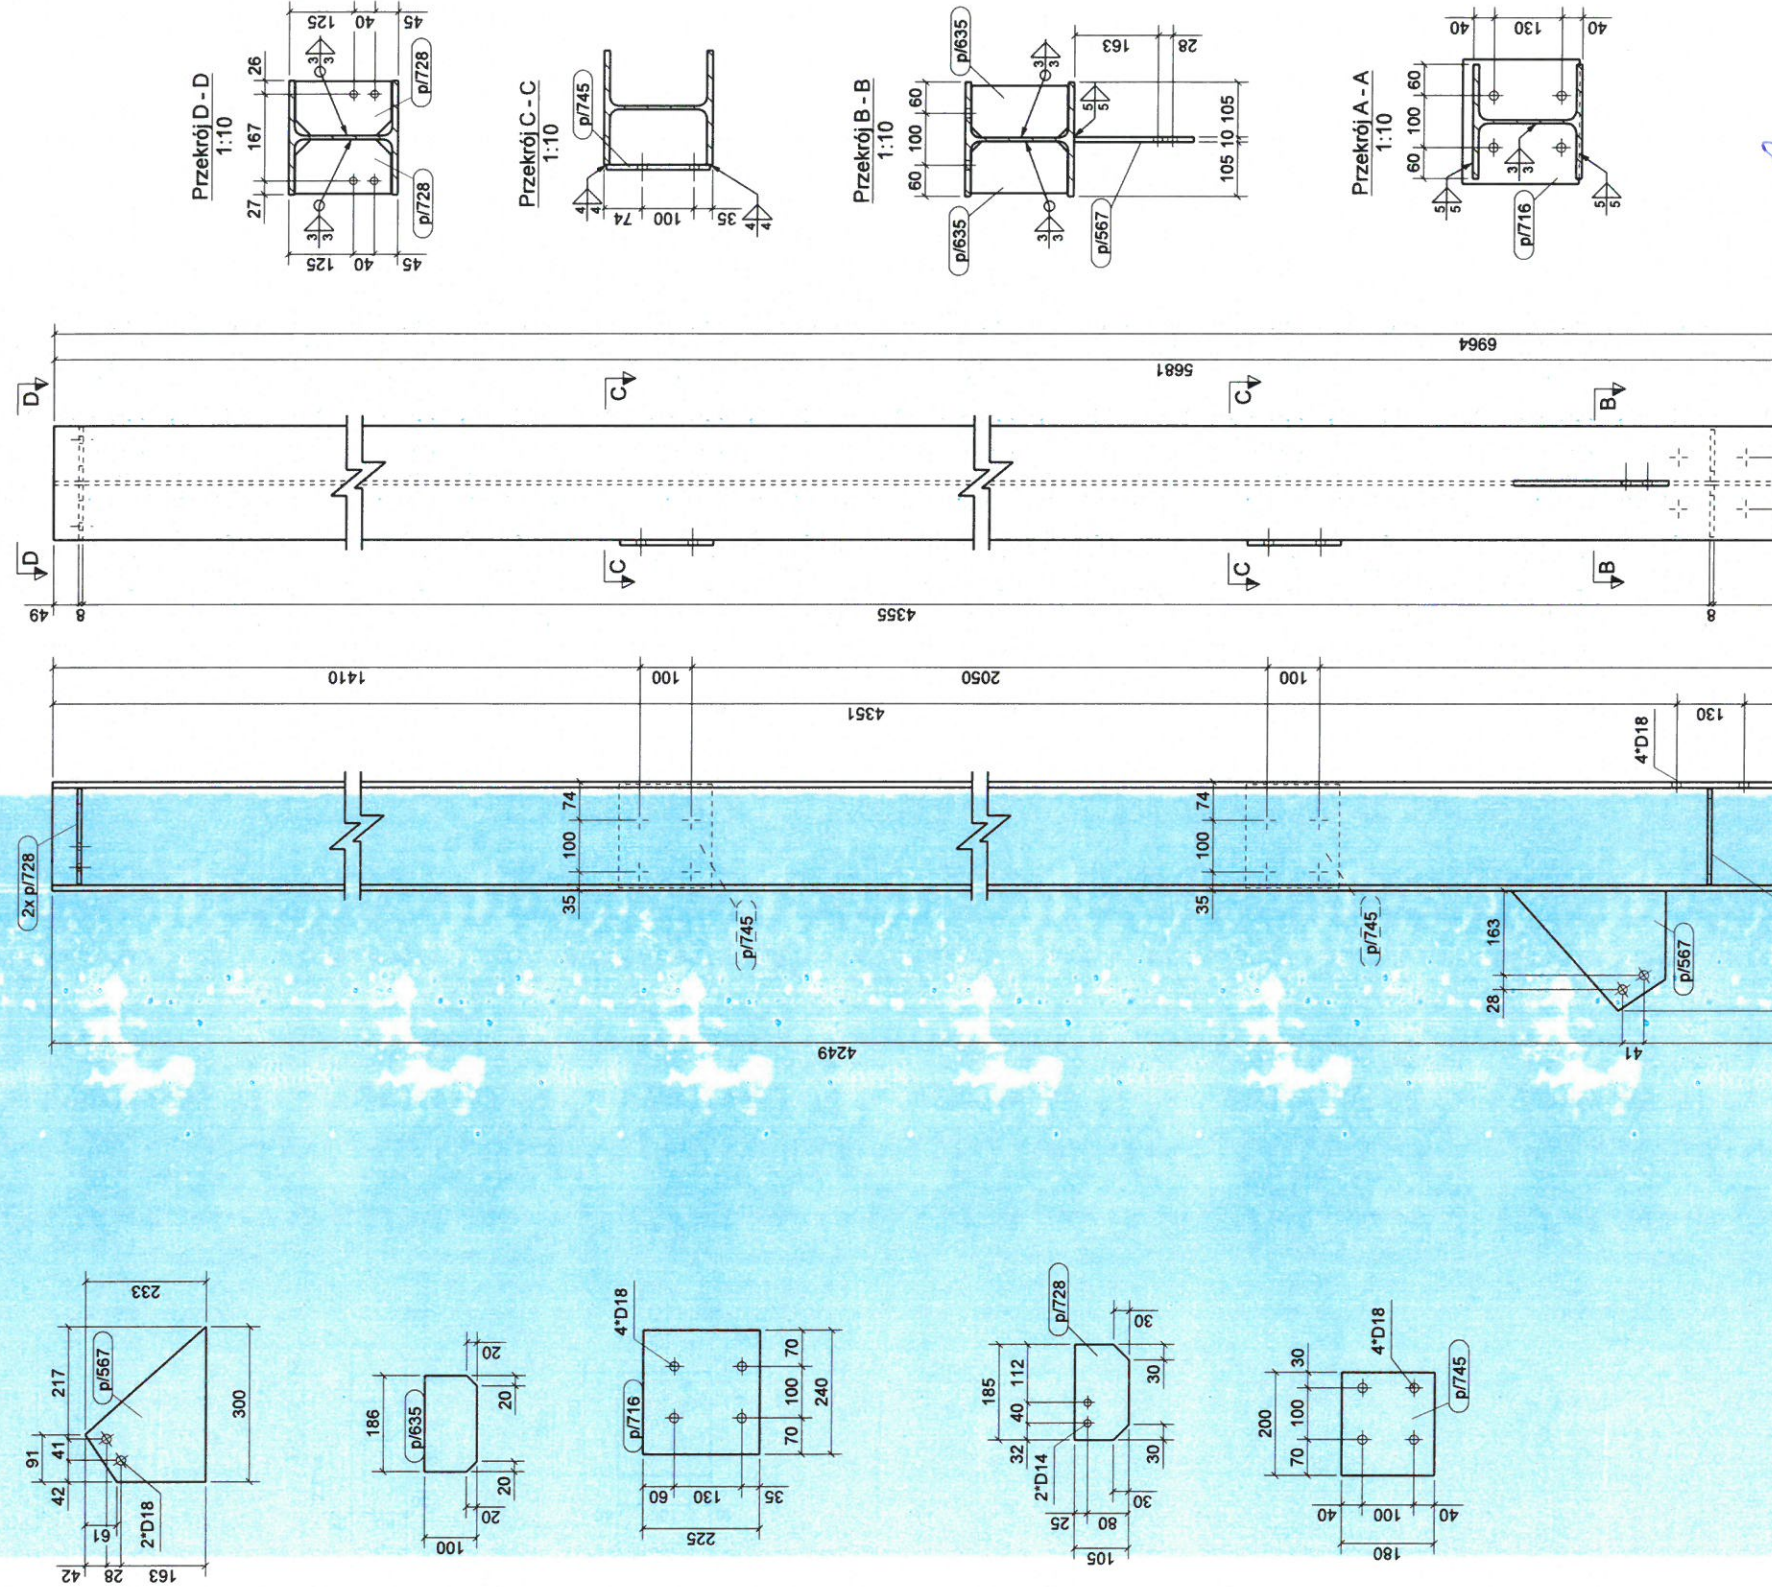


KRYSTIAN MICHNIEWICZ
Kierownik
CERT. VI, PT POZIOM 2
Nr IC/NDT/4546 WG PN-EN ISO 9712
nadane przez IS Gliwice

UWAGI:
1. WSKAZANE SPOINY NIEOPISANE WYKONAĆ
2. WSKAZANE WYMIARY SĄ WYMIARAMI
- 0,5 DLA WYMIARÓW HORYZONTALNYCH
- 0,7 DLA WYMIARÓW WERTYKALNYCH
3. WYKONAWCA JEST ZOBOWIĄZANY SPRAWDZIĆ WSZYSTKIE
WYMIARY PRZED ROZPOCZĘCIEM PRAC BUDOWLANYCH.
RÓŻNICE W WYSUNKACH POMIARACH ORAZ WSZELKIE
ROZBIEŻNOŚCI ZMIANY MUSZĄ BYĆ WYJAŚNIONE
Z PROJEKTEM PRZED ROZPOCZĘCIEM PRAC BUDOWLANYCH.

A		27.05.2024		Popiel		Zmiana rozdziału sub.	
IND.		DATA		AUTOR		OPIS ZMIAN	
KOPLOWANIE BEZ PISMEŃ / ZODOLY AUTOMA. Z ABENTONIE							
PRACOWNIA PROJEKTOWANIA I USŁUG INWESTYCYJNYCH ALFA Spółka z o.o. Spółka komandytowa 59-220 LECHNICA, ul. ŁOMIECZA 1B +48 76 852671 www.palla.pl pracownia@palla.pl							
GŁÓWNY							
PRZEBUDOWA BUDYNKU HANDLOWEGO BIELSKO BIAŁA UL. WARSZAWSKA 180							
IMIĘ I NAZWISKO:		PROJEKTANT:		PODPIS:			
mgr inż. Daniel Mikutaniec		mgr inż. Jacek Kadecki		mgr inż. Andrzej Popiel			
OPRACOWUJĄCY:		OPRACOWUJĄCY:		OPRACOWUJĄCY:			
mgr inż. Jacek Kadecki		mgr inż. Andrzej Popiel		mgr inż. Andrzej Popiel			
NAZWA RYSUNKU		SŁUP S/514		KONSTRUKCJA			
ID PROJEKTU		STADIUM		DATA		SKALA	
V-23		PW		10-05-24		1:10 1:20	
V-23_PW_KS_SŁUP S514A-113		NAZWA PLIKU		NR RYS		K9/113	
				ID REWIZJI		A	

WYKAZ ELEMENTÓW ZESPÓŁU				Ciężar (kg):	371.1
Zespół: S/514				Długość (mm):	6964
				Ilość:	1
Element	Profil	Materiał	Ilość	Długość (mm)	Ciężar brutto (kg)
536	HEA220	S235JR	1	6948	350.7
p/567	PL10*232.9	S235JR	1	300	3.4
p/635	PL8*100	S235JR	2	186	2.3
p/716	BL16*225	S235JR	1	240	6.8
p/728	BL8*105	S235JR	2	185	2.3
p/745	BL10*180	S235JR	2	200	5.7