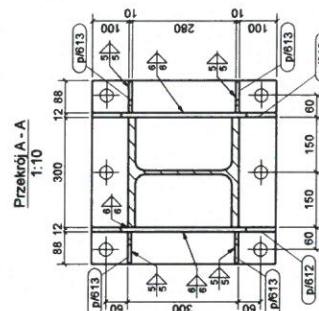
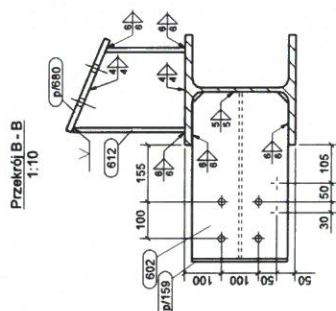
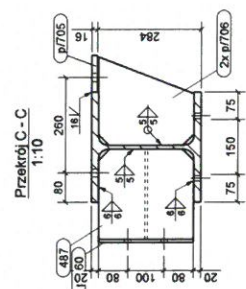
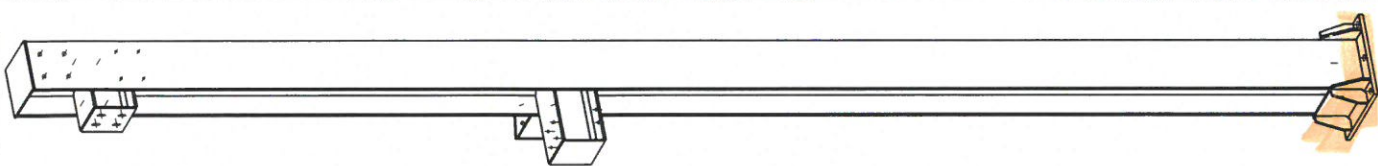


KRYSTIAN MICHNIEWICZ
Inżynier
CERT. VI. PT. POZIOM 2
NT/C/NDT/4546 WG PN-EN ISO 9712
nadane przez IS Gliwice

UWAGI
1. KLASA KONSTRUKCJI STALOWEJ - PRK-16
2. PODSTAWA KONSTRUKCJI - STALOWA
3. KONSTRUKCJA ZŁĄCZNIKA PRZEBUDOWY
4. KOLOR MALOWANIA STALOWYCH ELEMENTÓW
5. KOLOR MALOWANIA STALOWYCH ELEMENTÓW


WYKAZ ELEMENTÓW ZESPOŁU		Ciężar (kg):	
Zespół: S/517		Długość (mm): 7766	
Element	Material	Waga	Waga
487	HEA200	7766	904.2
8159	BLP240	200	3.9
