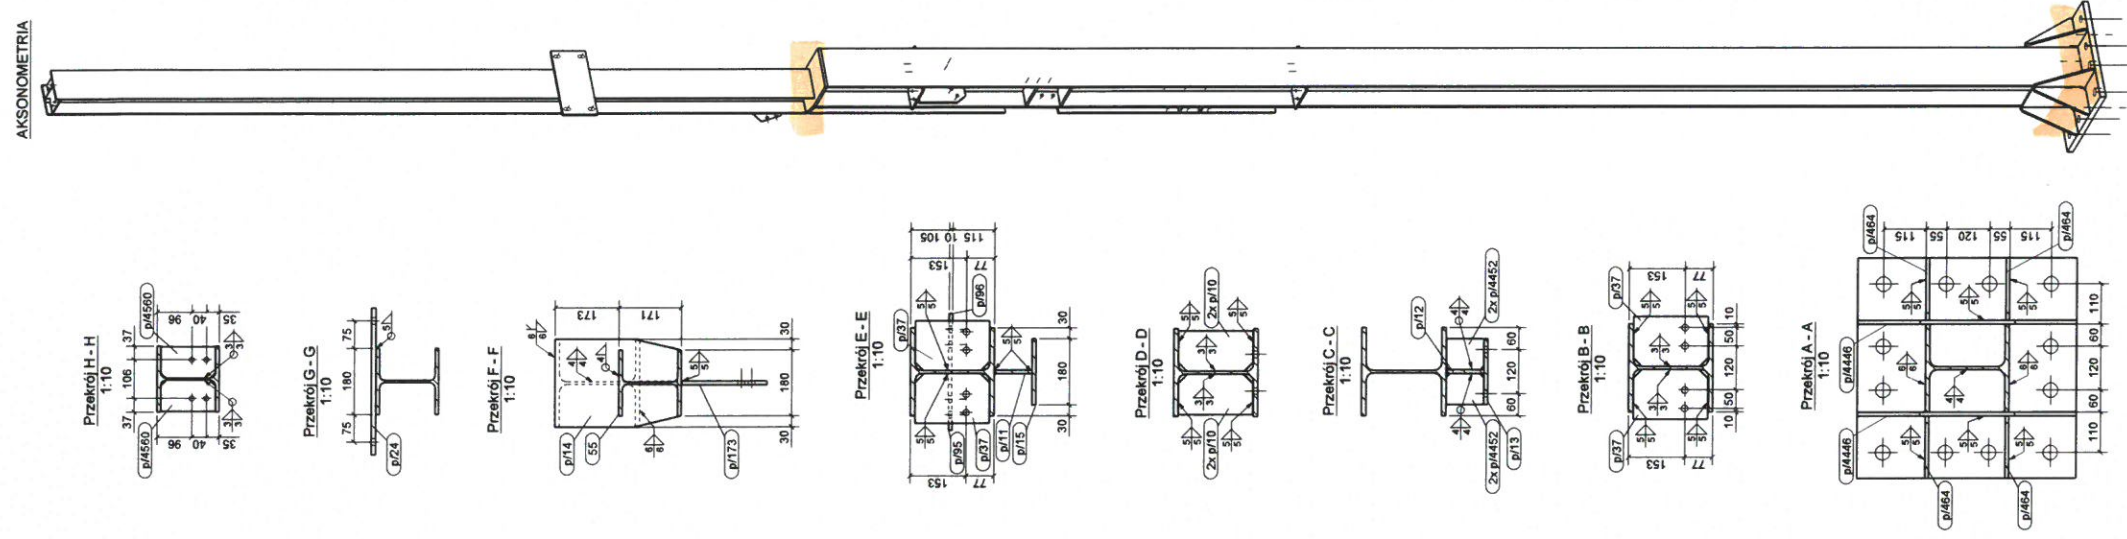




KRYSTIAN MCHNIEWICZ
Michniewicz
CERT. VT, PT POZIOM 2
Nr IC/NDT/4546 WG PN-EN ISO 9712
nadane przez IS Gliwice

[illegible]

PACOWNIA
PRACOWNIA PROJEKTOWANIA
I USŁUG INWESTYCYJNYCH ALFA
Spółka z o.o. Spółka z ograniczoną odpowiedzialnością
59-220 ŁĘGOMICA, ul. ŁÓDEK 18A 1B
t.48 76 8525671 www.pacownia.pl
pracownia@pacownia.pl

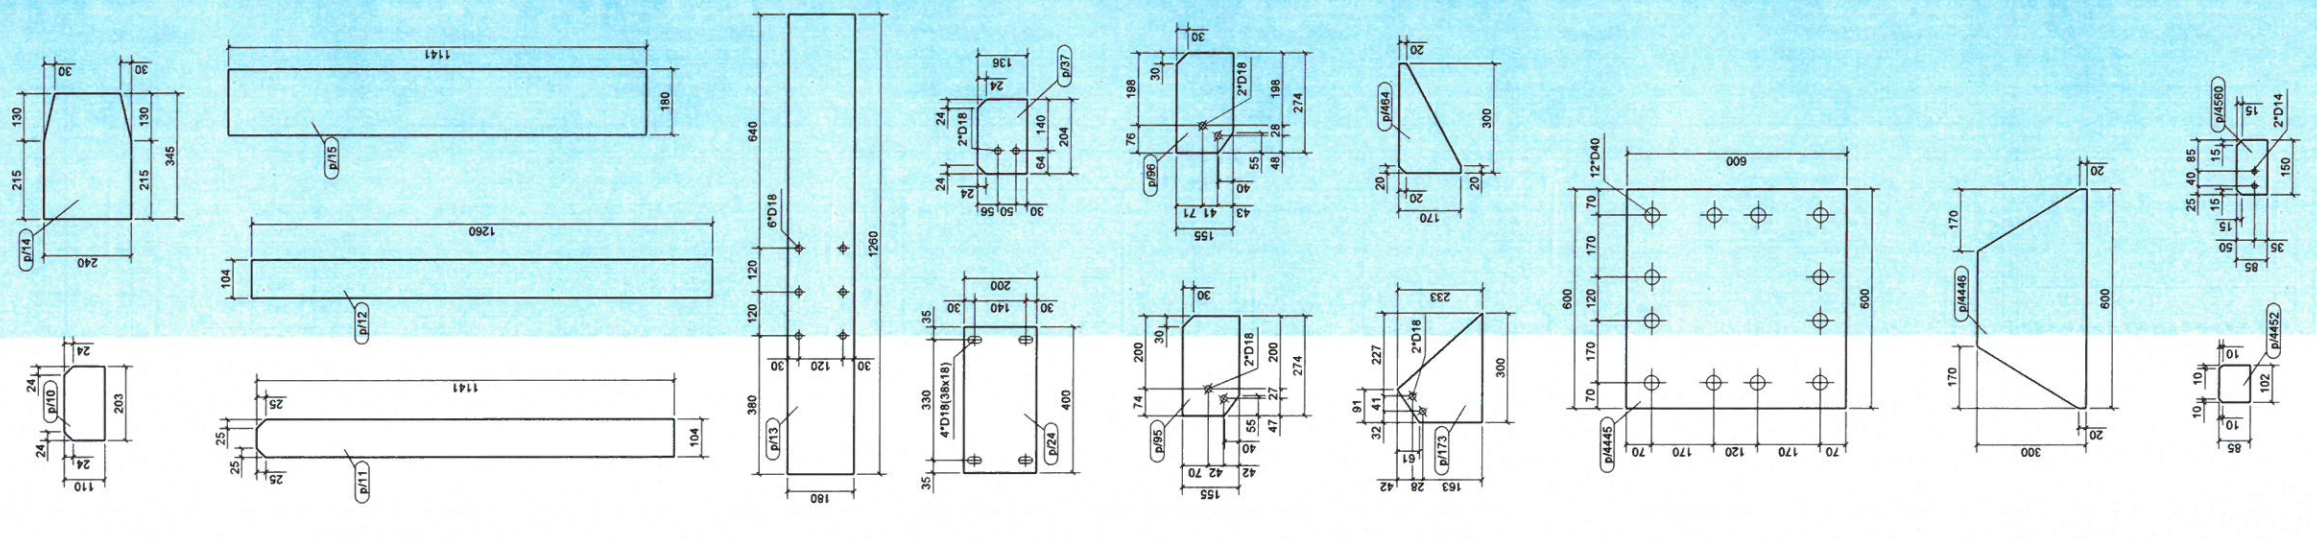
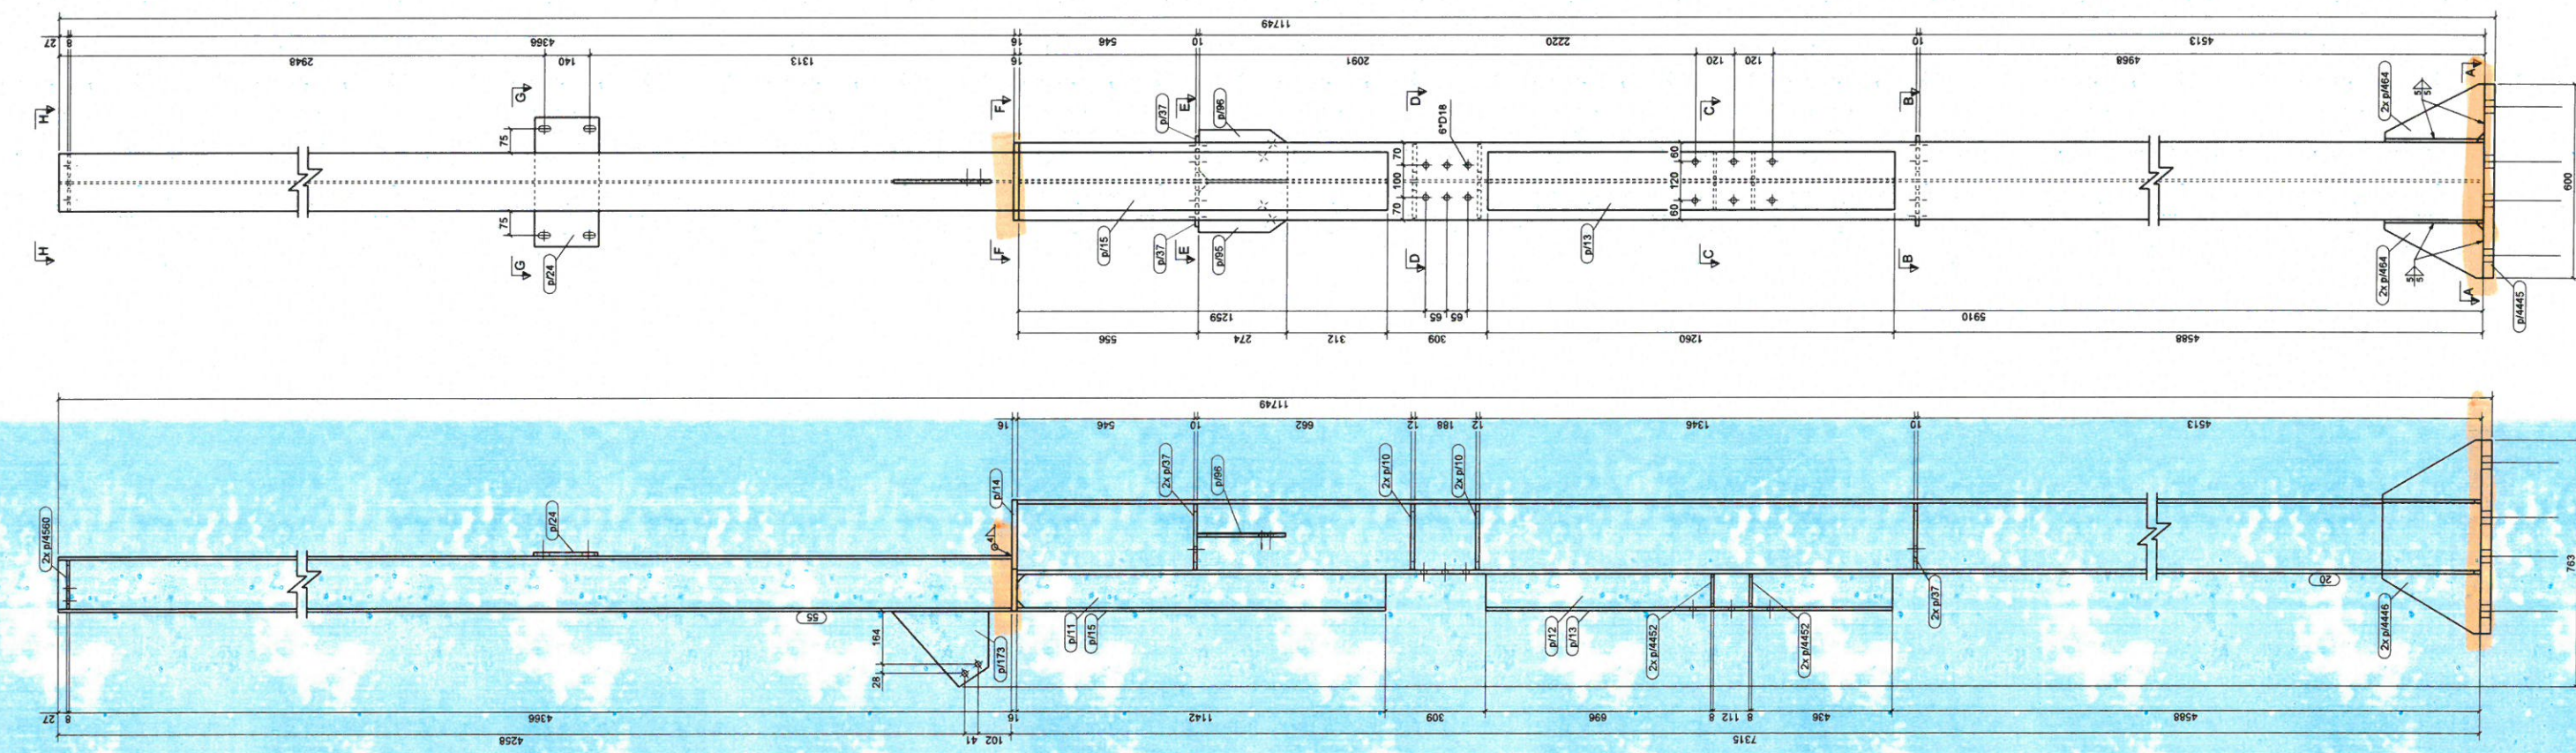
**PRZEBUDOWA BUDYNKU HANDLOWEGO
BIELSKO BIAŁA
UL. WARSZAWSKA 180**

IMIĘ I NAZWISKO:	PODSZCISZ
PRZYMIOT TITUL:	
mgr inż. Daniel Mikulaniec uprawnienia budowlane do projektowania bez ograniczeń w specjalności konstruktoryjno - budowlanej nr 1540308112	
OPRACOWAŁ/CI:	
mgr inż. Jacek Kadecki	
OPRACOWAŁ/CI:	
mgr inż. Andrzej Popiel	

SŁUP S/523	KONSTRUKCJA
------------	-------------

ID PROJEKTU	STADIUM	DATA	SKALA	NR RYS
V-23	PW	04-06-24	1:10 1:20	K9/193
NAZWA PLANU				ID REWALIZ

UWAGA: DLA WSKAZANIA SKALI

[illegible]