


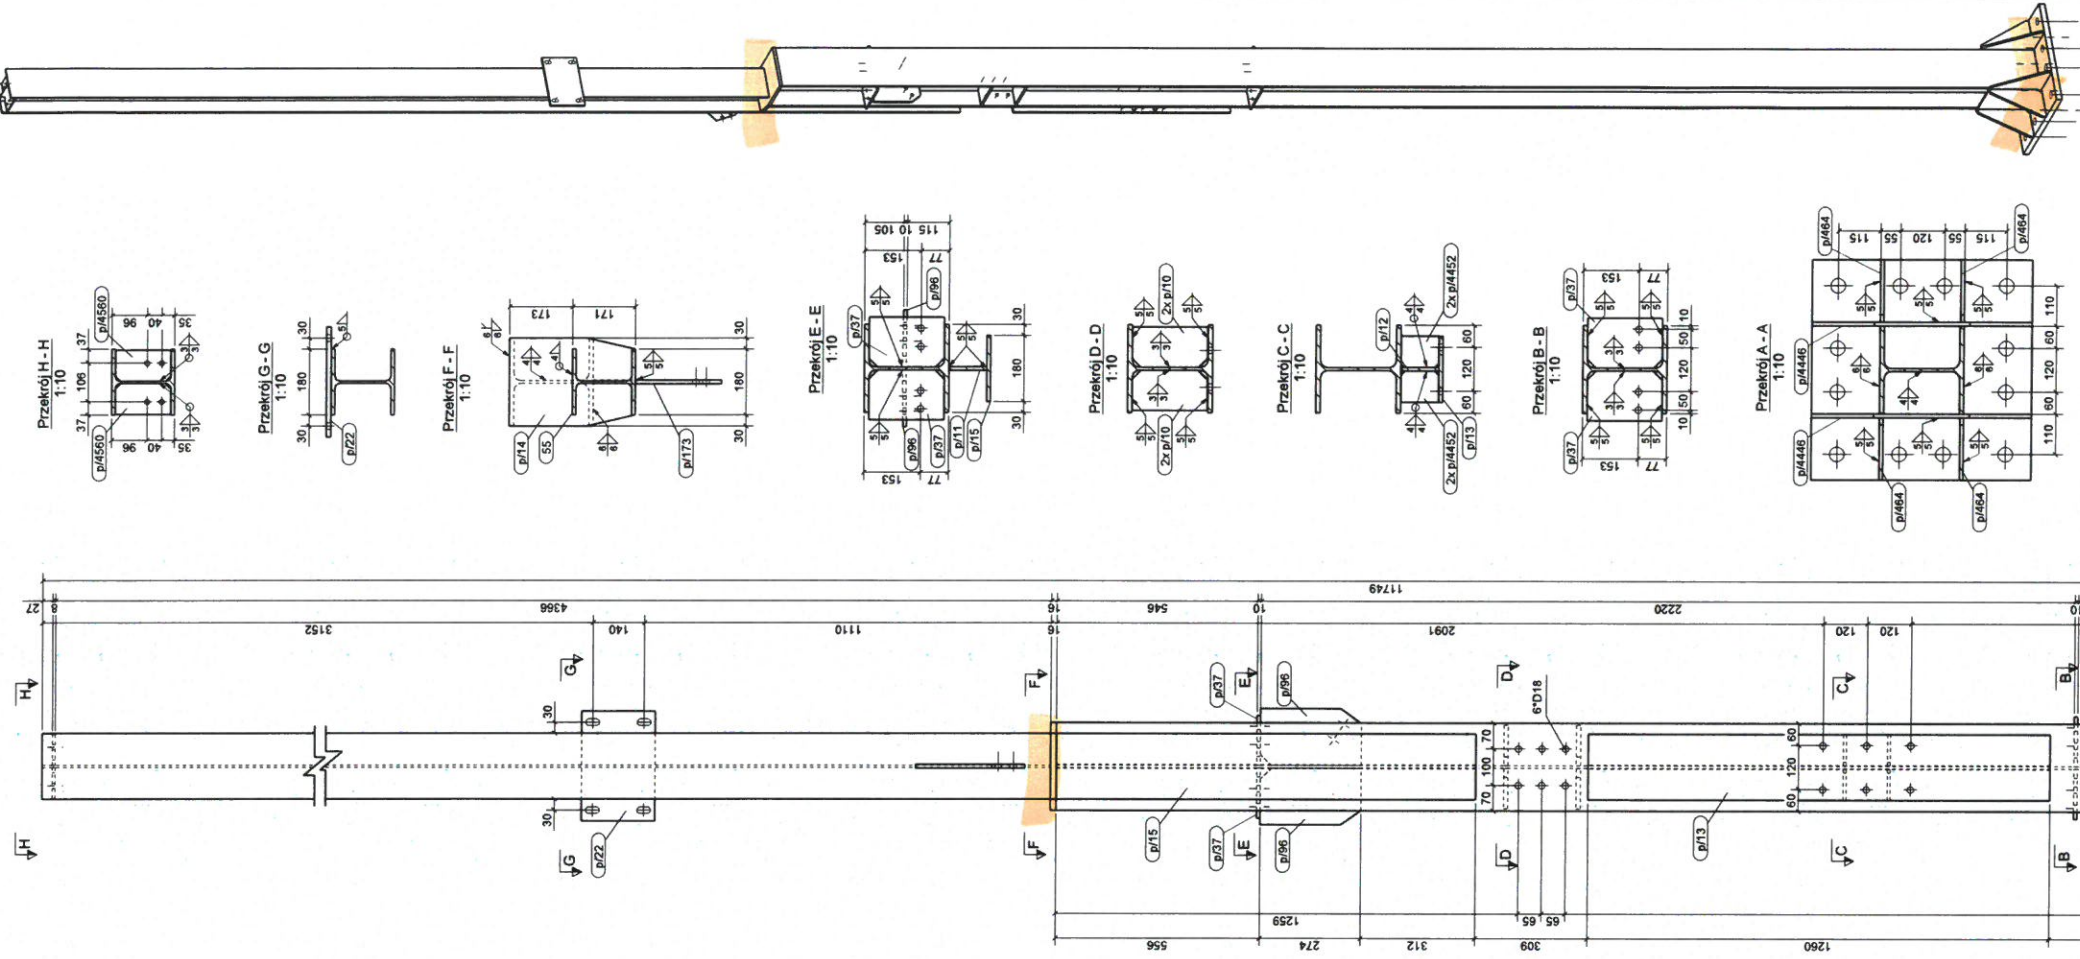

KRYSTIAN MICHNIEWICZ
Kucharczyk
CERT. VT, PT POZIOM 2
Nr IC/NDT/4546 WG PN-EN ISO 9712
nadane przez IS Gliwice

JWAGI
WSZYSTKIE SPOBY NIEOPISANE WYKONAC
OŚCIDA I INSTRUMENTYCH
071DA, EDNOSTRONNYCH
ELEMENTY WYKONAC ZE STALI WIG LISTY MATERIALOWEJ
WYKONAWCA PRZED ROZCZEPIEM SPRAWDZIĆ WSZYSTKIE
ROZNICE W RYSUNKACH I POMIARACH ORAZ WZELNE
ROZBEZNOSCI ZMIANY BUDOWY WYJAŠONE


**PRACOWNIA PROJEKTOWANIA
I USŁUG INWESTYCYJNYCH ALFA**
Spółka z o.o. Spółka komandytowa
59-220 LEONICA, ul. ŁONIEŻA 18

**PRZEBUDOWA BUDYNKU HANDLOWEGO
BIELSKO BIAŁA
UL. WARSZAWSKA 180**

IMI 142288302	PROJEKTANT	mgr inż. Daniel Mikutaniec uprawnienia budowlane do projektowania bez ograniczeń w specjalności konstrukcyjno - budowlanej nr 142288302	PODPI
	OPRACOWUJĄCY	mgr inż. Jacek Kadecki	
	OPRACOWUJĄCY	mgr inż. Andrzej Popiel	

SŁUP S/524

ID PROJEKTU	STADIUM	DATA	EMAIL	NR	ID REZ
V-23	PW	04-06-24	1:10 1:20	K9/	

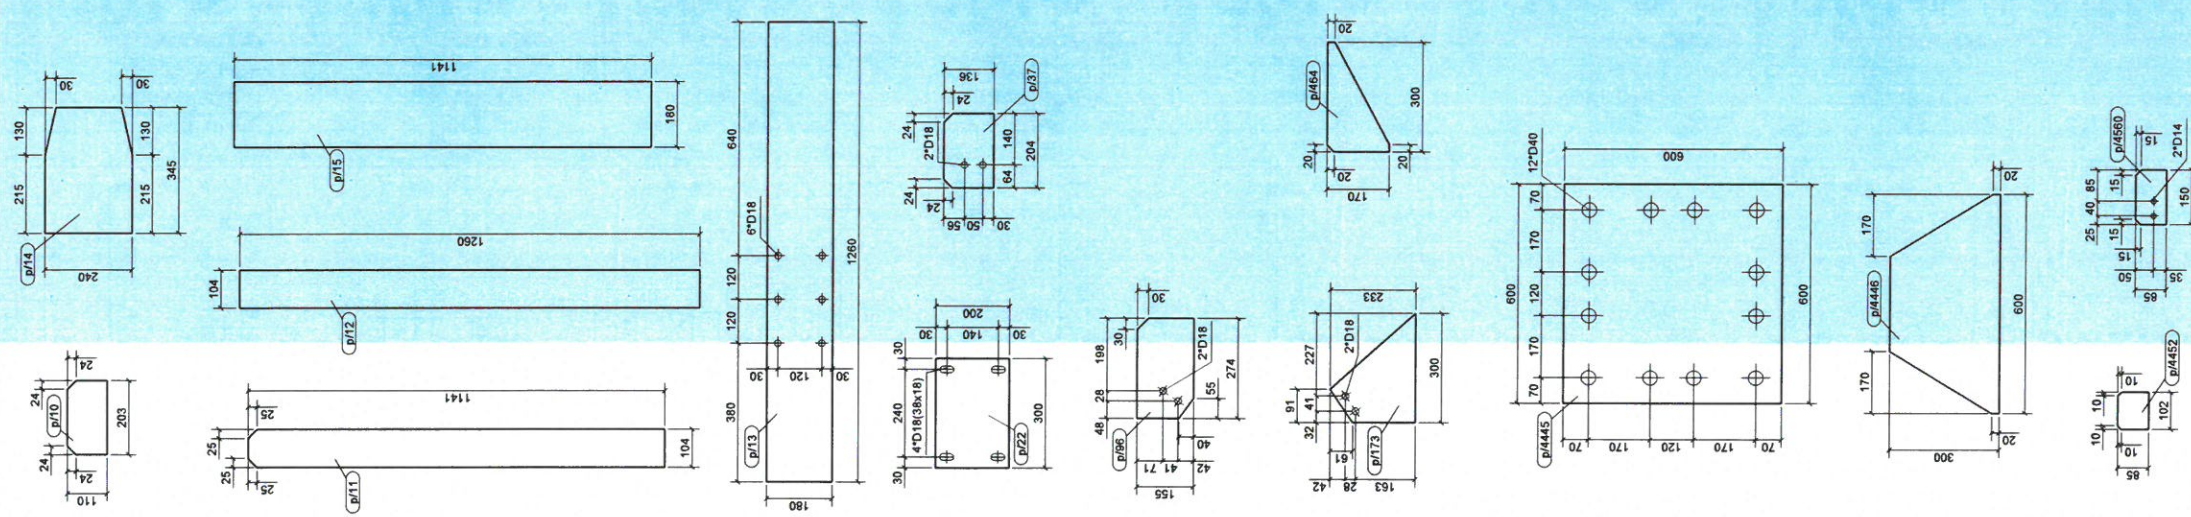

WYKAZ ELEMENTÓW ZESPÓŁU						
Zespół: S/524		Ciężar (kg): 816,5 Długość (mm): 17149 Ilość: 1				
Element	Profil	Materiał	Śred.	Długość (mm)	Ciężar netto (kg)	
20	HEX240	S355JR	1	7299	440,1	
55	HEA110	S355JR	1	4602	158,5	
