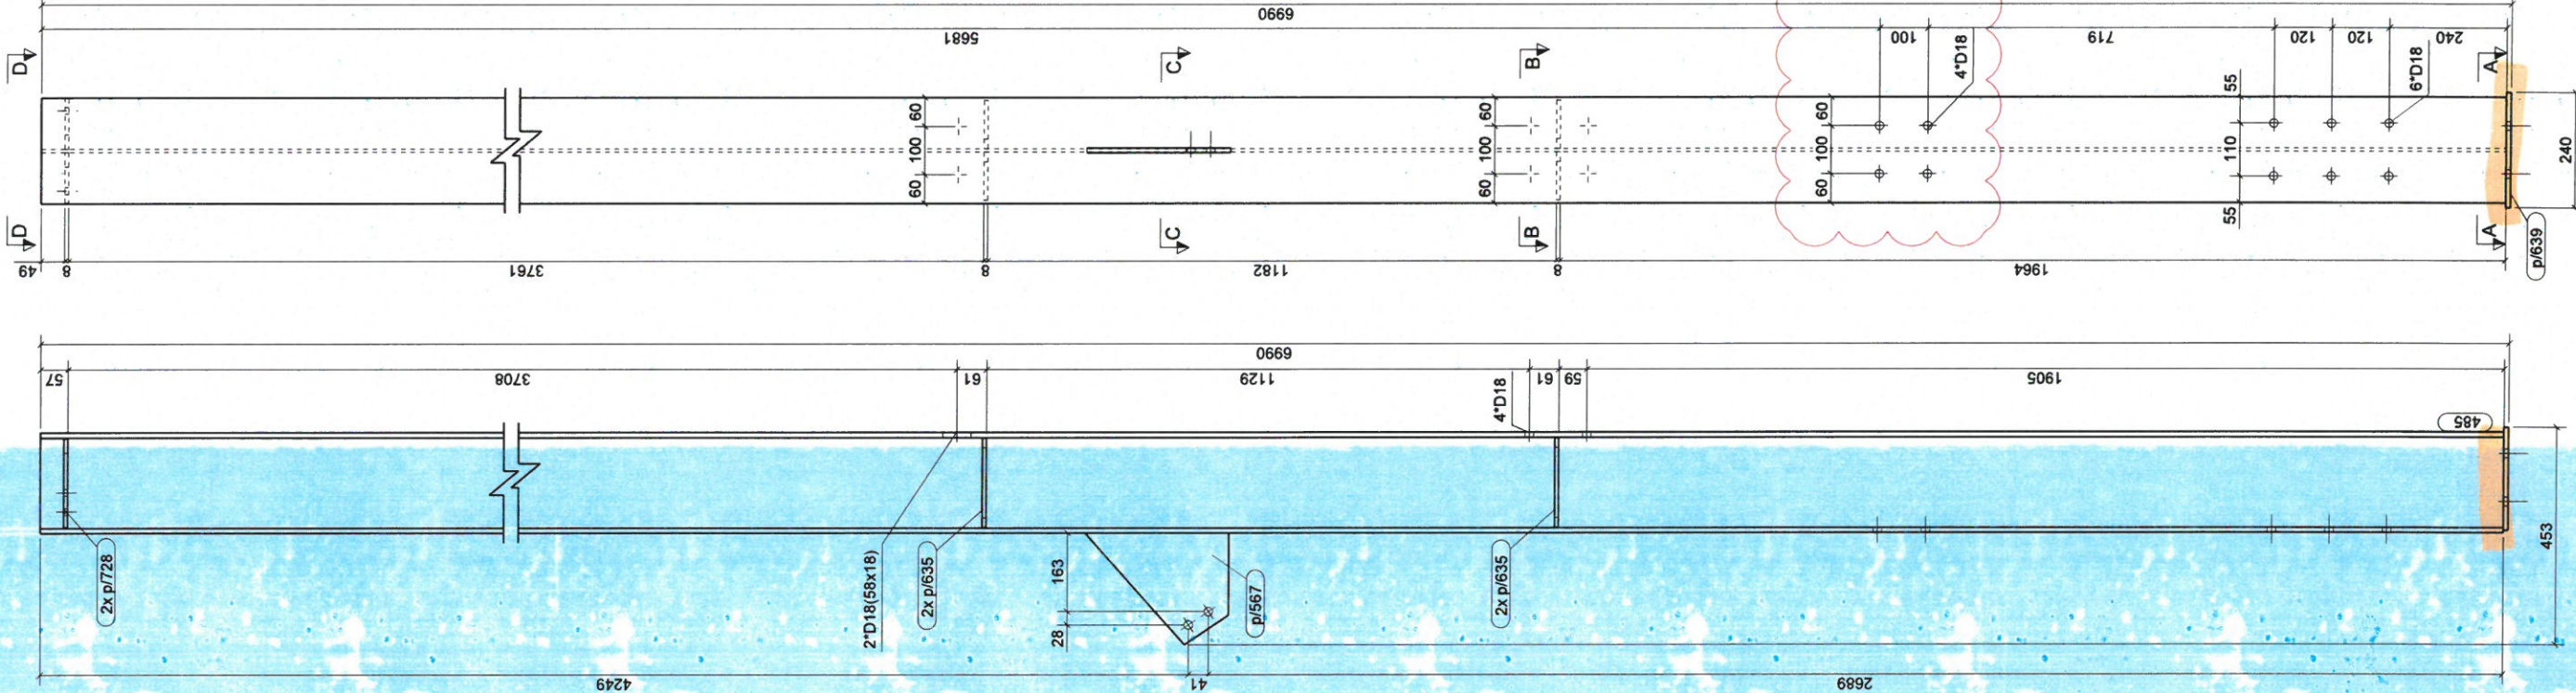
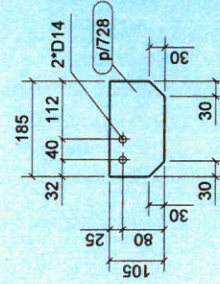
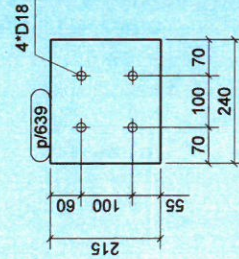
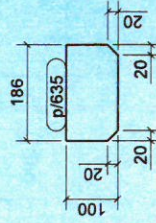
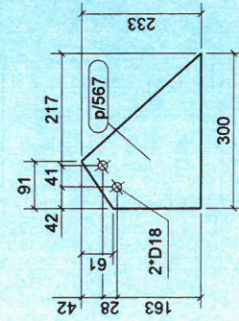


KRYSTYAN MICHNIEWICZ
CERT. VI, PT. POZIOM 2
Nr IC/NDT/4546 WG PN-EN ISO 9/12
nadane przez IS Gliwice

UWAGI:
1. WSZYSTKIE SPINY NEOPIANE WYKONAC JAKO PACHWINOWE.
- 0.5I DLA DWUBOSTRONNYCH
- 0.7I DLA JEDNOSTRONNYCH
2. ELEMENTY WYKONAC ZE STALI WG LISTY MATERIAŁOWEJ
3. WYKONAWCA JEST ZOBOWIĄZANY SPRAWDZIĆ WSZYSTKIE WYMIARY PRZED ROZPOCZĘCIEM PRAC BUDOWLANYCH.
ROZMIARY W RYSUNKACH I POMIARACH ORAZ WSZELKIE ROZBIĘŻNOŚCI ZMIANY MUSZĄ BYĆ WYJASNIŁE Z PROJEKTANTEM PRZED ROZPOCZĘCIEM PRAC BUDOWLANYCH.

IND.	DATA:	AUT.	OPR. ZMIAN:
A	27.05.2024	Popiel	Zmiana rozstawu śrub.

KOPROWANIE BEZ PISMEŃ ZŁOŻY AUTOM. ZABRONIONE
PRACOWNIA PROJEKTOWANIA I USŁUG INWESTYCYJNYCH ALFA
Spółka z o.o. Siedziba komandytowa
ul. Górcza, ul. ŁONETA 1A
44-700 GLEDOŃ
www.alfaplan.pl
praca@alfaplan.pl

PRZEBUDOWA BUDYNKU HANDLOWEGO
BIELSKO BIAŁA
UL. WARSZAWSKA 180

IMI I NAZWIŚKO	PROJEKTANT	OPRACOWUJĄCY	OPRACOWUJĄCY
	mgr inż. Daniel Mikutaniec ul. Wesoła 10, 44-700 GLEDOŃ w specjalności konstrukcyjno-budowlanej nr 18600612	mgr inż. Jacek Kadecki	mgr inż. Andrzej Popiel

NAZWA RYSUNKU				KONSTRUKCJA			
SŁUP S/529							
ID PROJEKTU	STADIUM	DATA	SKALA	NR RYS	ID RENCJI		
V-23	PW	10-05-24	1:10 1:20	K9/119	ID RENCJI		
NAZWA PIKU				A			
V-23_PW_K9_SŁUP S529-A-19							

WYKAZ ELEMENTÓW ZESPOŁU					Ciężar (kg):	366.6
Zespół: S/529					Długość (mm):	6990
					Ilość:	1
Element	Profil	Materiał	Ilość	Długość (mm)	Ciężar brutto (kg)	
485	HEA220	S235JR	1	6990	352.3	
p/567	PL10*232.9	S235JR	1	300	3.4	
p/635	PL8*100	S235JR	4	186	4.6	
p/639	BL10*215	S235JR	1	240	4.1	
p/728	BL8*105	S235JR	2	185	2.3	