
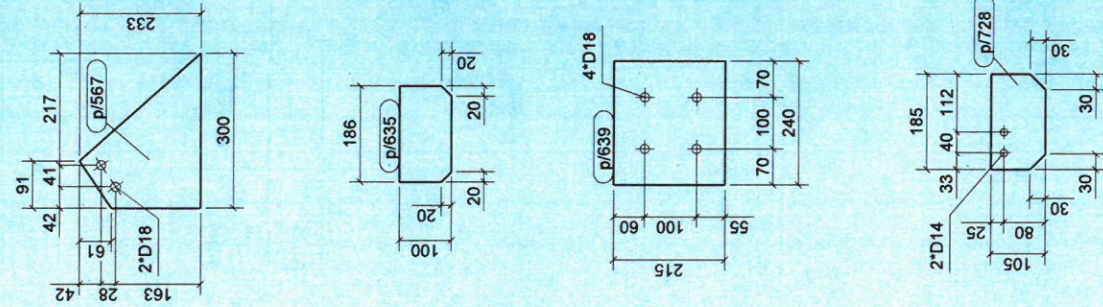


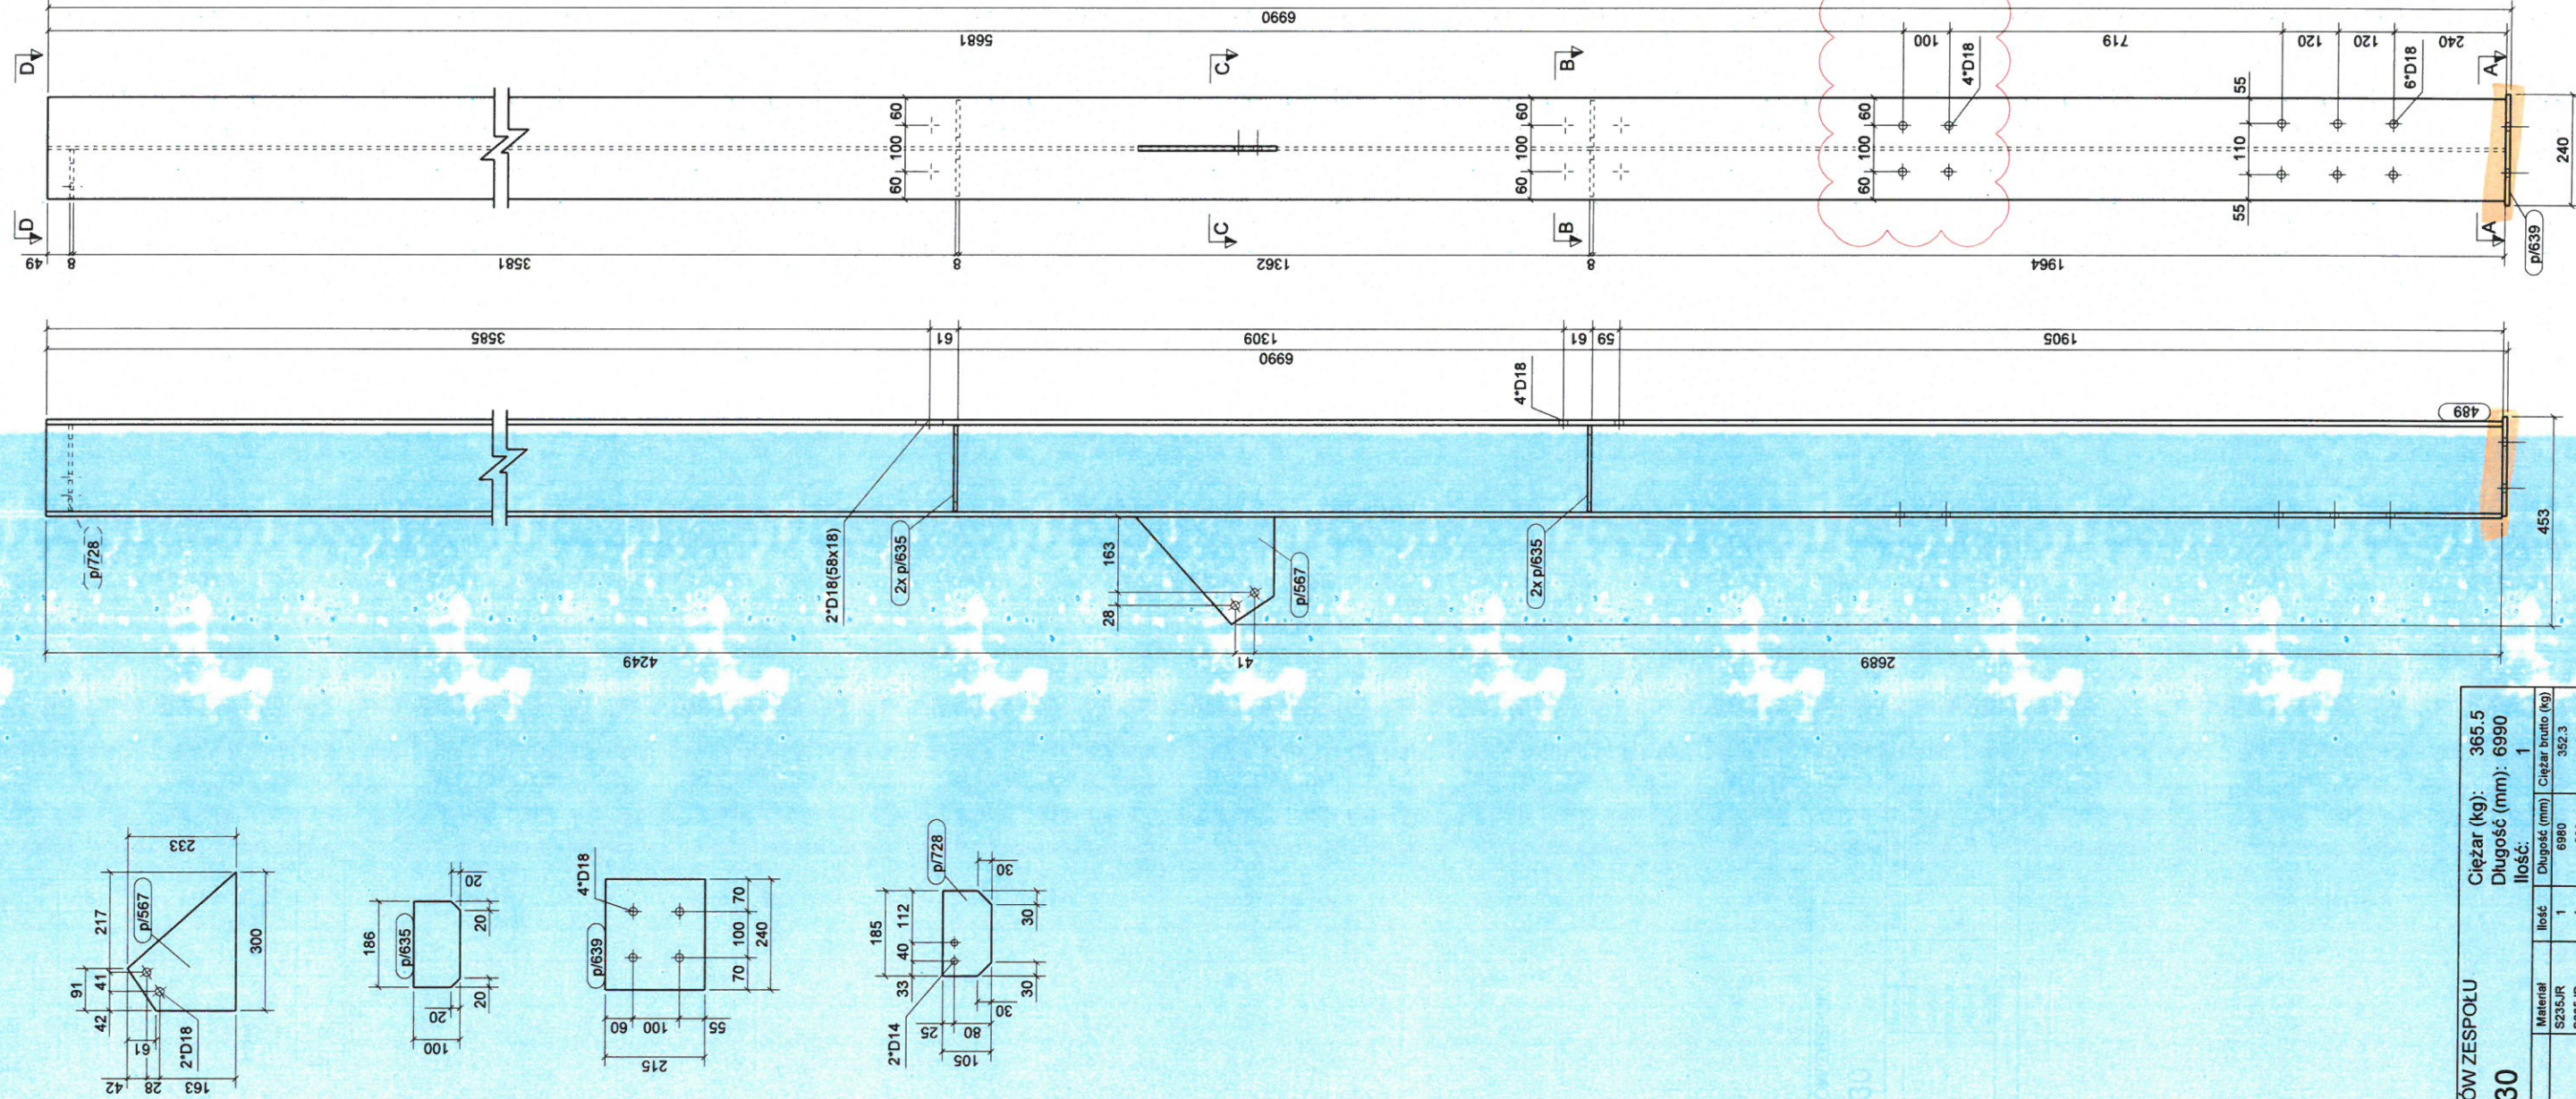

Przekrój D - D
1:10

Przekrój C - C
1:10

Przekrój B - B
1:10

Przekrój A - A
1:10

KRYSTIAN MICHNIEWICZ
Certyfikowany
CZERT. VI. PT. POZIOM 2
M/C/NDT/4546 WG PN-EN ISO 9712
nadane przez IS Gliwice

UWAGI:
1. WSKAZANE SPINY NIEOPISANE WYKONAC
JAKO PACHWINOWE
- 0,5I DLA DWUSTRONNYCH
- 0,7I DLA JEDNOSTRONNYCH
2. ELEMENTY WYKONAC ZE STALI WG LISTY MATERIAŁOWEJ
3. WYKONAWCA JEST ZOBOWIĄZANY SPRAWDZIĆ WSZYSTKIE
WYMAGI PRZED ROZPOCZĘCIEM PRAC BUDOWLANYCH.
RÓŻNICE W RYSUNKACH I POMIARACH ORAZ WSZELKIE
ROZBIEŻNOŚCI ZMIANY MUSZĄ BYĆ WYJAŚNIONE
Z PROJEKTANTEM PRZED ROZPOCZĘCIEM PRAC BUDOWLANYCH.

IND.	A	DATA:	27.05.2024	AUTOR:	Popiel	OPIS ZMIAN:	Zmiana rozstawu 1rnh.
KOPLOWANIE BEZ PREMII ZŁOŻY AUTOMATYCZNIE							
PRACOWNIA PROJEKTOWANIA I USŁUG INWESTYCYJNYCH ALFA							
Spółka z o.o. Siedziba komandytowa							
50-011 KATOWICE, UL. KONIECZNA 1B							
KRS 0000262201, NIP 142-78-855071, www.alfaplan.pl, pracownia@alfaplan.pl							
PRACOWNIA							
OBJEKT:							
PRZEBUDOWA BUDYNKU HANDLOWEGO							
BIELSKO BIAŁA							
UL. WARSZAWSKA 180							
PROJEKTANT:							
mgr inż. Daniel Mikutaniec							
uprawnienia projektanta w specjalności konstrukcyjno-budowlanej nr 198005612							
OPRACOWUJĄCY:							
mgr inż. Jacek Kadecki							
mgr inż. Andrzej Popiel							
NAZWA RYSUNKU							
SŁUP S/530							
BRANŻA							
KONSTRUKCJA							
ID PROJEKTU	STADIUM	DATA	SKALA	NR RYS	ID REWIZJI		
V-23	PW	10-05-24	1:10 1:20	K9/120	A		
NAZWA PŁIKU				V-23_PW_KS_SŁUP S530-A-120			

WYKAZ ELEMENTÓW ZESPOŁU				Ciężar (kg): 365.5	
Zespół: S/530				Długość (mm): 6990	
Element	Profil	Materiał	Ilość	Długość (mm)	Ciężar brutto (kg)
489	HEA220	S235JR	1	6990	352.3
p/567	PL10*232.8	S235JR	1	300	3.4
p/635	PL8*100	S235JR	4	186	4.6
p/639	BL10*215	S235JR	1	240	4.1
p/728	BL8*105	S235JR	1	185	1.2