


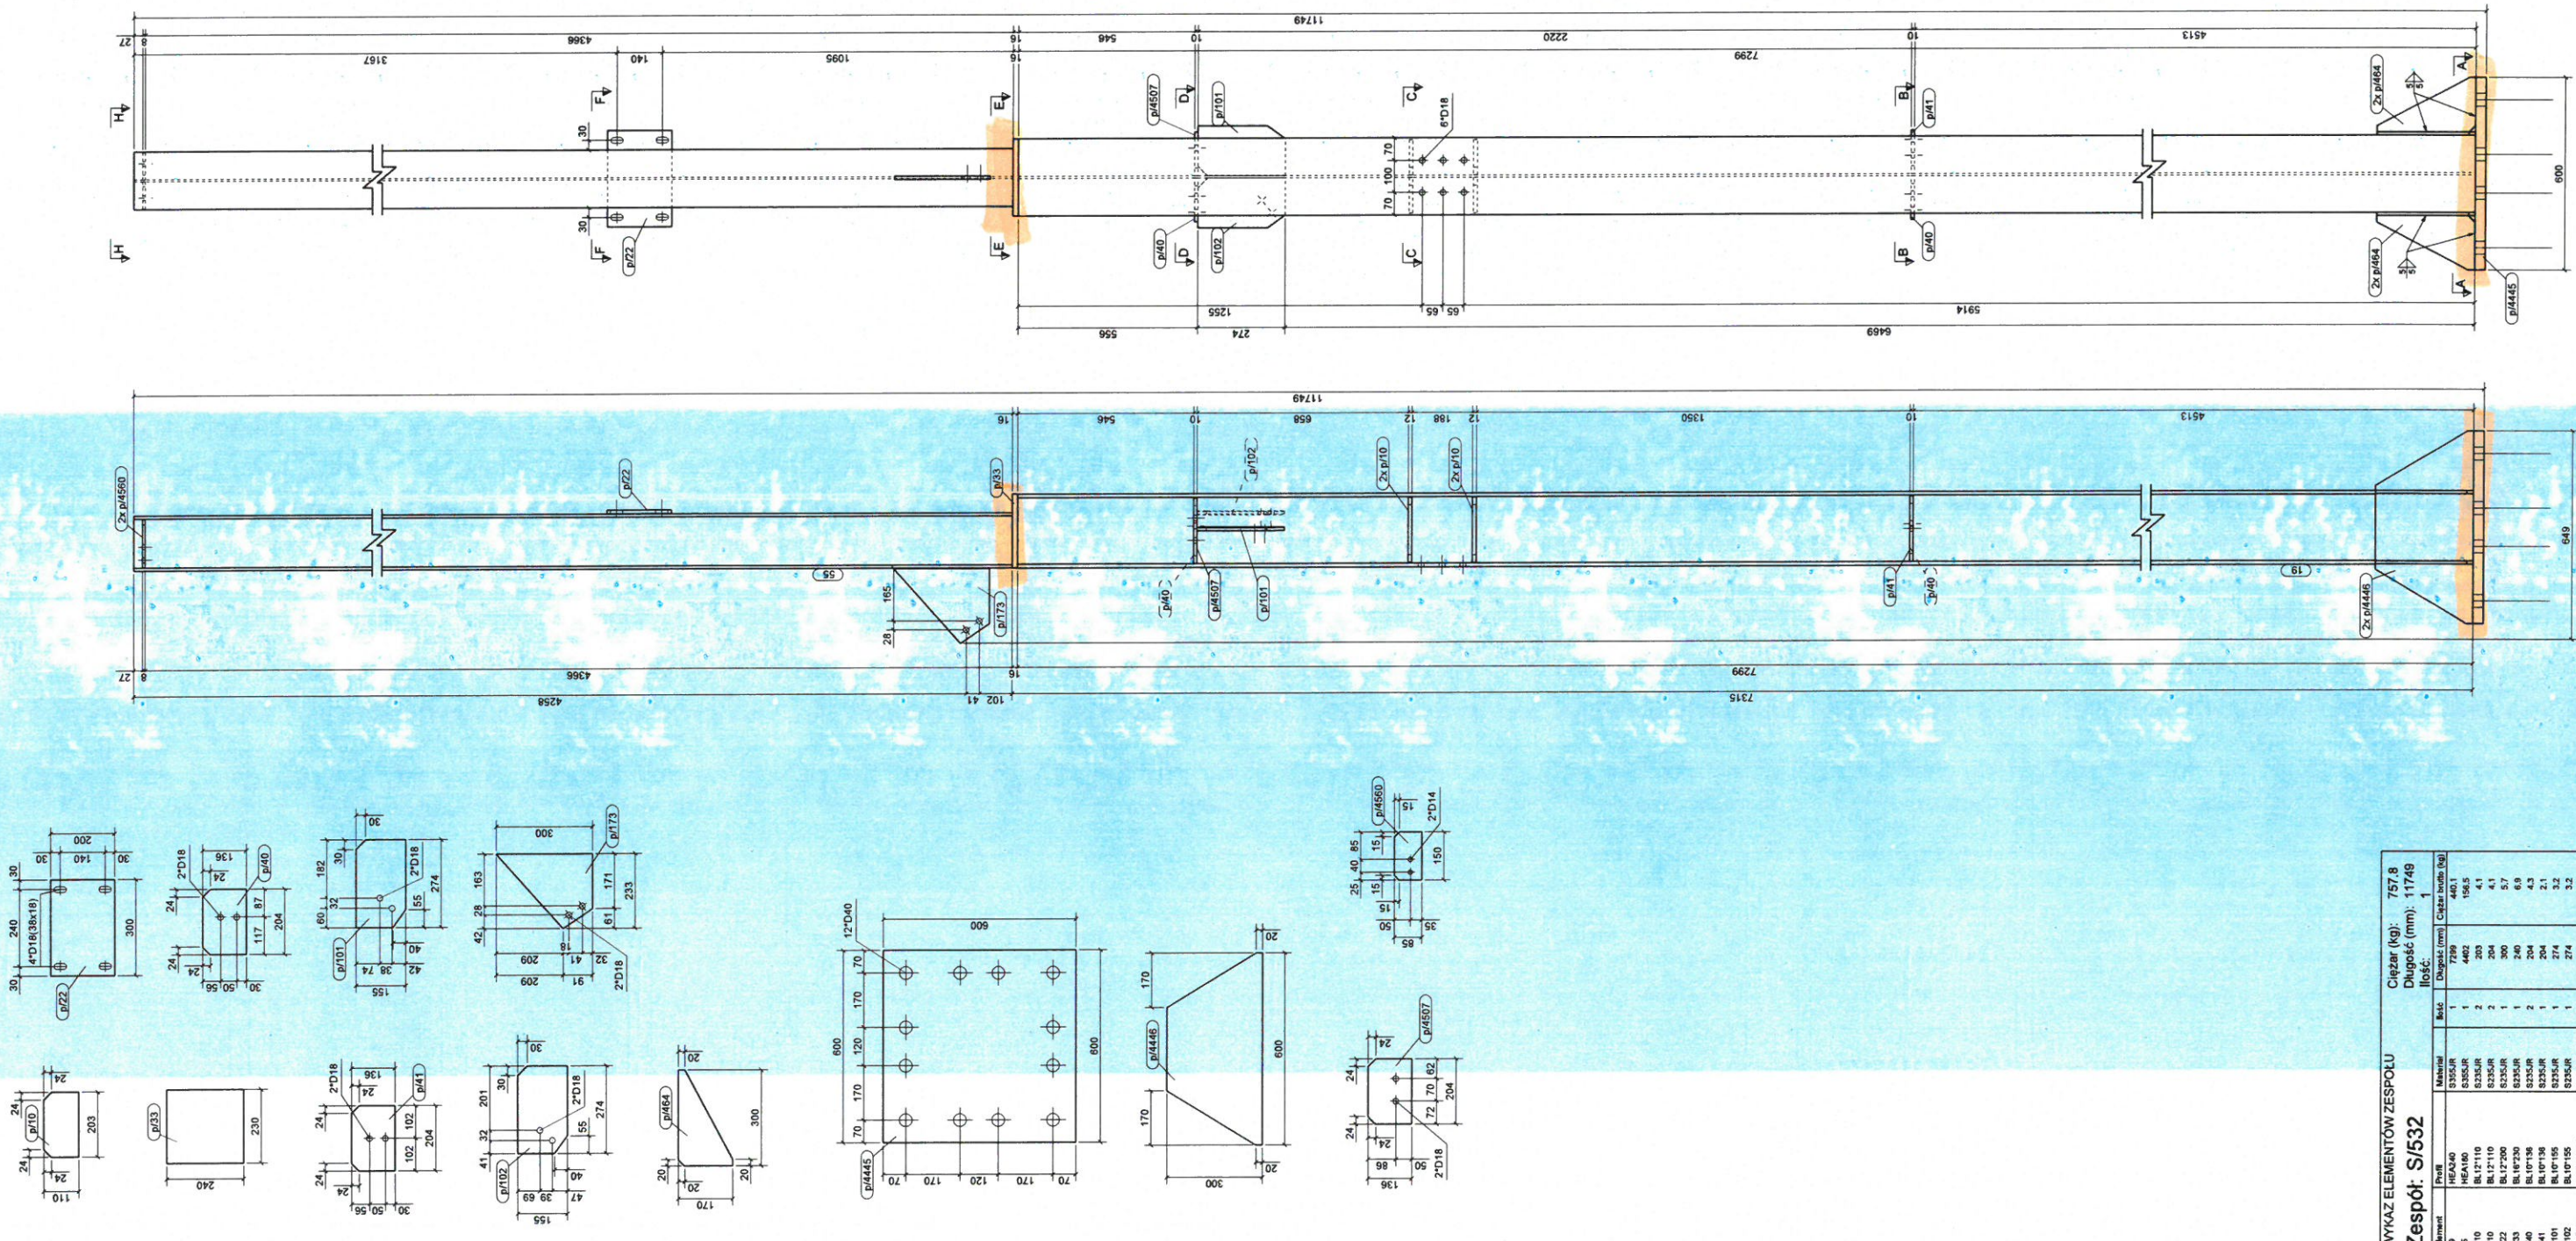

KRYSTIAN MICHNIEWICZ
CZŁOWIEK
Nr IC/NDT/4546 WG PN-EN ISO 9712
nadane przez IS Gliwice

UWAGA:
Wszystkie grupy nieopisane wykonać
jak w poprzednich grupach.

- 0.5 dla dwulistnych
- 0.1 dla jednolistnych
- 0.1 dla elementów
- 2. elementy wykonawcze z stali i w listy materiałowej

ALFA
P R A C O W N I A

**PRAĆOWNIA PROJEKTOWANIA
I USŁUG INWESTYCYJNYCH ALFA**
Spółka z o.o. Spółka Akcyjna z siedzibą
50-220 1 LG Świdnica ul. GOSK 17A/18
148 78 8025671 www.alfa.pl pracownia@alfa.pl

**PRZEBUDOWA BUDYNKU HANDLOWEGO
BIELSKO BIAŁA
UL. WARSZAWSKA 180**

PROJEKTANT	PROJEKT
mgr inż. Daniel Mikutianiec	
OPRACOWUJĄCY	
mgr inż. Jacek Kadecki	
OPRACOWUJĄCY:	
mgr inż. Andrzej Popiel	

SLUP SJ532		KONSTRUKCJA	
BO PROJEKTU	STADIUM	DATA	ROZŁA
V-23	PW	04-06-24	1:10 1:20
		K9/197	
		BO ROZŁA	

Element	Profil	Materiał	Średnica (mm)	Średnica (mm)	Waga (kg)	Waga (kg)
HEA160	1	S355JR	1	7739	146,1	757,8
HEA180	1	S355JR	1	4402	150,5	1174,9
p/10	2	S235JR	2	203	4,1	4,1
p/10	2	S235JR	2	204	4,1	4,1
p/10	2	S235JR	2	204	3,7	3,7
p/10	2	S235JR	2	204	3,7	3,7
p/10	2	S235JR	2	204	4,3	4,3
p/10	2	S235JR	2	204	4,3	4,3
p/10	2	S235JR	2	204	2,1	2,1
p/10	2	S235JR	2	204	2,1	2,1
p/10	2	S235JR	2	204	3,2	3,2
p/10	2	S235JR	2	274	3,2	3,2
p/10	2	S235JR	2	274	3,2	3,2
p/10	2	S235JR	2	300	3,4	3,4
p/10	2	S235JR	2	300	9,4	9,4
p/10	2	S235JR	2	600	90,4	90,4
p/10	2	S235JR	2	600	20,8	20,8
p/10	2	S235JR	2	600	20,8	20,8
p/10	2	S235JR	2	204	2,1	2,1
p/10	2	S235JR	2	204	2,1	2,1