


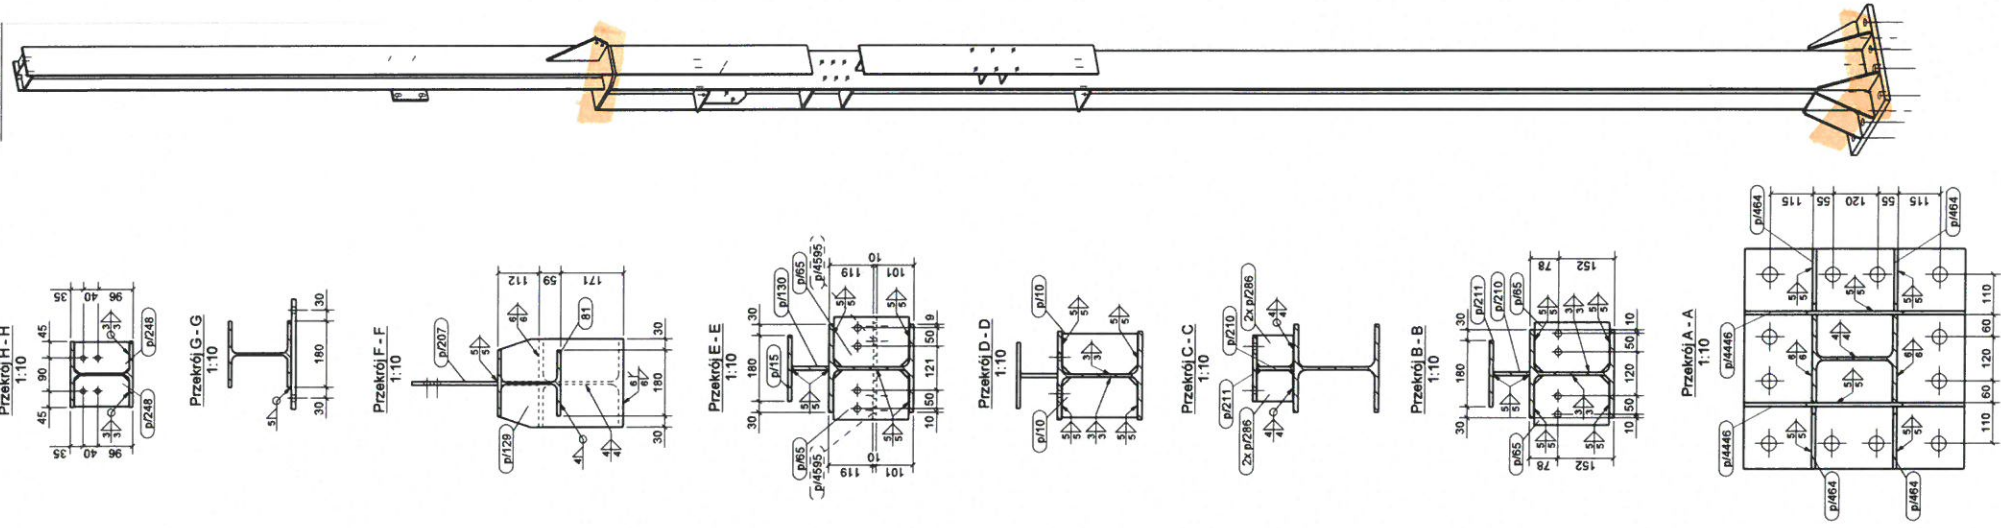

KRYSTIAN MICHNIEWICZ
Kredytowcy
CERT. VT, PT POZIOM 2
Nr IC/NDT/4545 WG PN-EN ISO 9712
nadane przez IS Gliwice

UWAGI:

1. WSZYSTKIE SPOBY NIEOPISANE WYKONAĆ JAKO PACHWINOWE.
2. - 0 SI DLA DWUSTRONNYCH
3. - 0 7 DLA JEDNOSTRONNYCH
4. ELEMENTY WYKONAĆ ZE STALU IWO LISTY MATERIALOWEJ
5. WYMAGARY PRZED ROZPOCZECIEM PRAC BUDOWLANYCH, ROZKINE W RYSUNKACH I POMIARACH ORAZ WZELNE ROZBIENIOWE I ZMIANY MUSZA BYC WYKONANE
6. Z PROCENTANTEN PRZED ROZPOCZECIEM PRAC BUDOWLANYCH.

**PRACOWNIA PROJEKTOWANIA
I USŁUG INWESTYCYJNYCH ALFA**




ALFA **PRACOWNIA**

CONCEPT

**PRZEBUDOWA BUDYNKU HANDLOWEGO
BIELSKO BIAŁA
UL. WARSZAWSKA 180**

IMIE I NAZWISKO	PROJEKTANT	PODPISE
mgr inż. Daniel Mikutaniec	uprawnienia budowlane do projektowania bez ograniczeń w specjalności konstrukcyjno - budowlanej nr 140000412	
OPRACOWUJĄCY		
mgr inż. Jacek Kadecki		
OPRACOWUJĄCY		
mgr inż. Andrzej Popiel		

INOWA RZESZOW		BRANZA	
SLUP S/583		KONSTRUKCJA	
ID PROJEKTU	STANOWISKO	DATA	SKALA
V-23	PW	25-06-24	1:10 1:20
V-23, PW, K9, S/583, 2/21		ID RENZA	
1:20, PW, K9, S/583, 2/21		-	

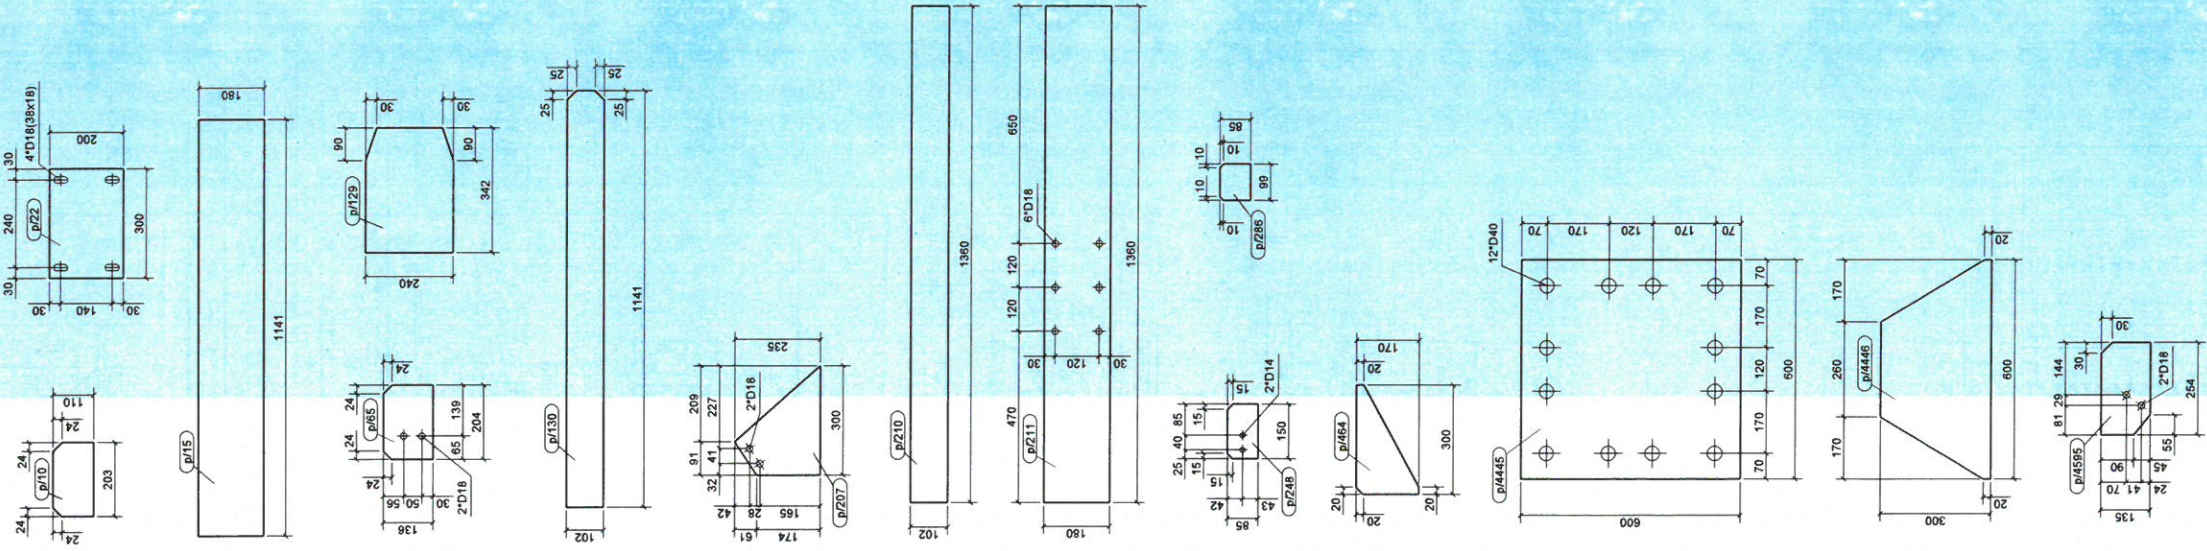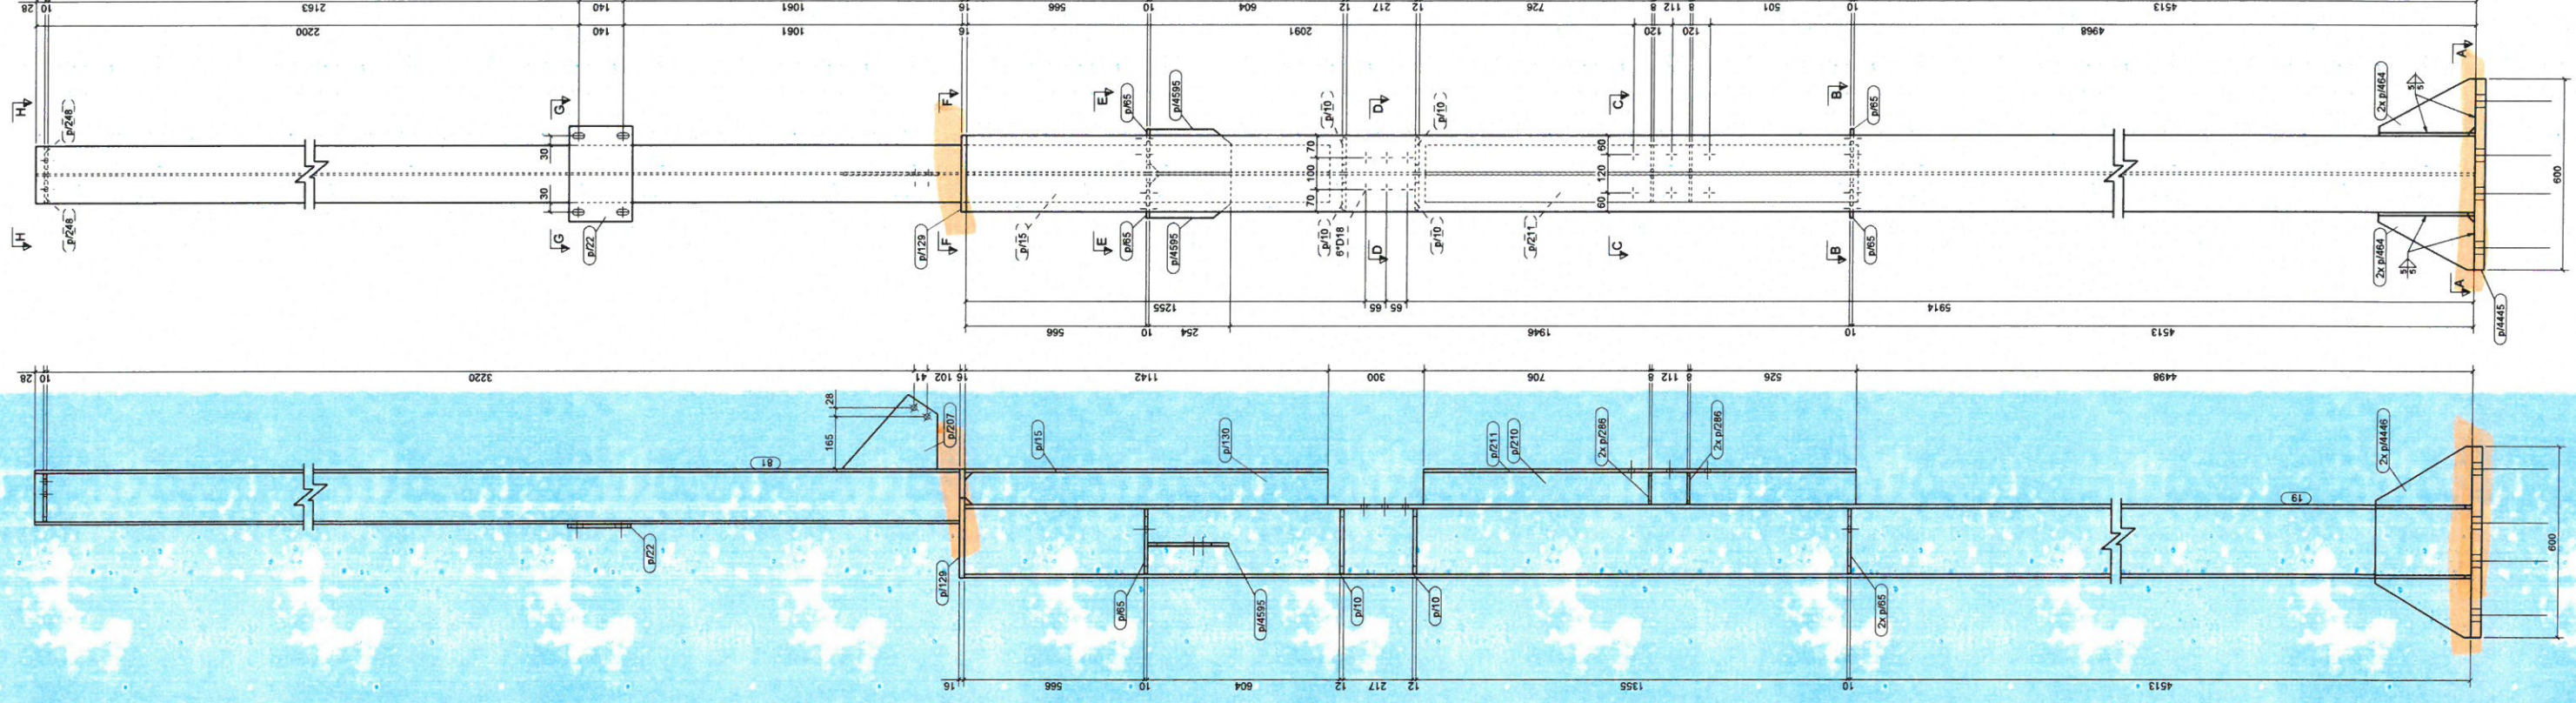

