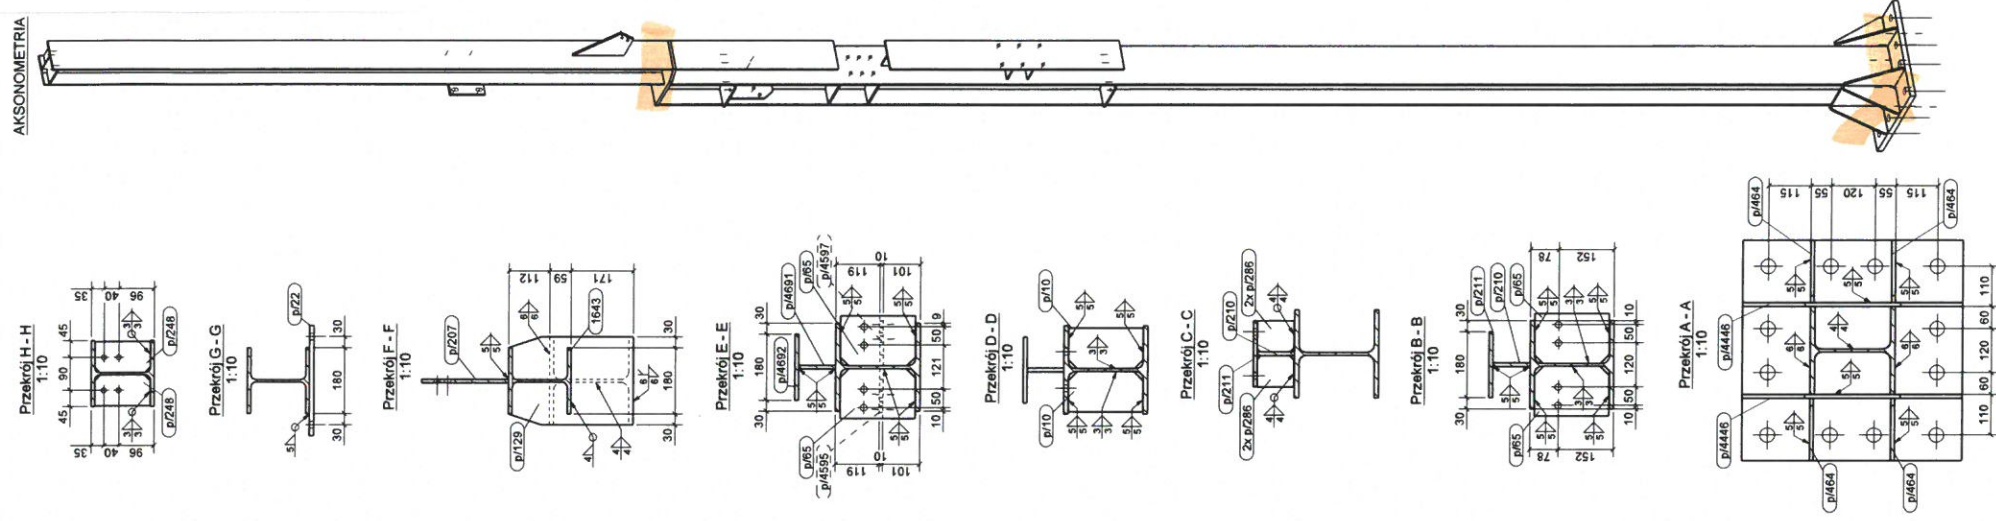




KRYSTIAN MICHAŁOWICZ
Kryś
CENT. VT, PT POZIOM 2
Nr IC/NDT/4546 WG PN-EN ISO 9712
nadane przez IS Gliwice

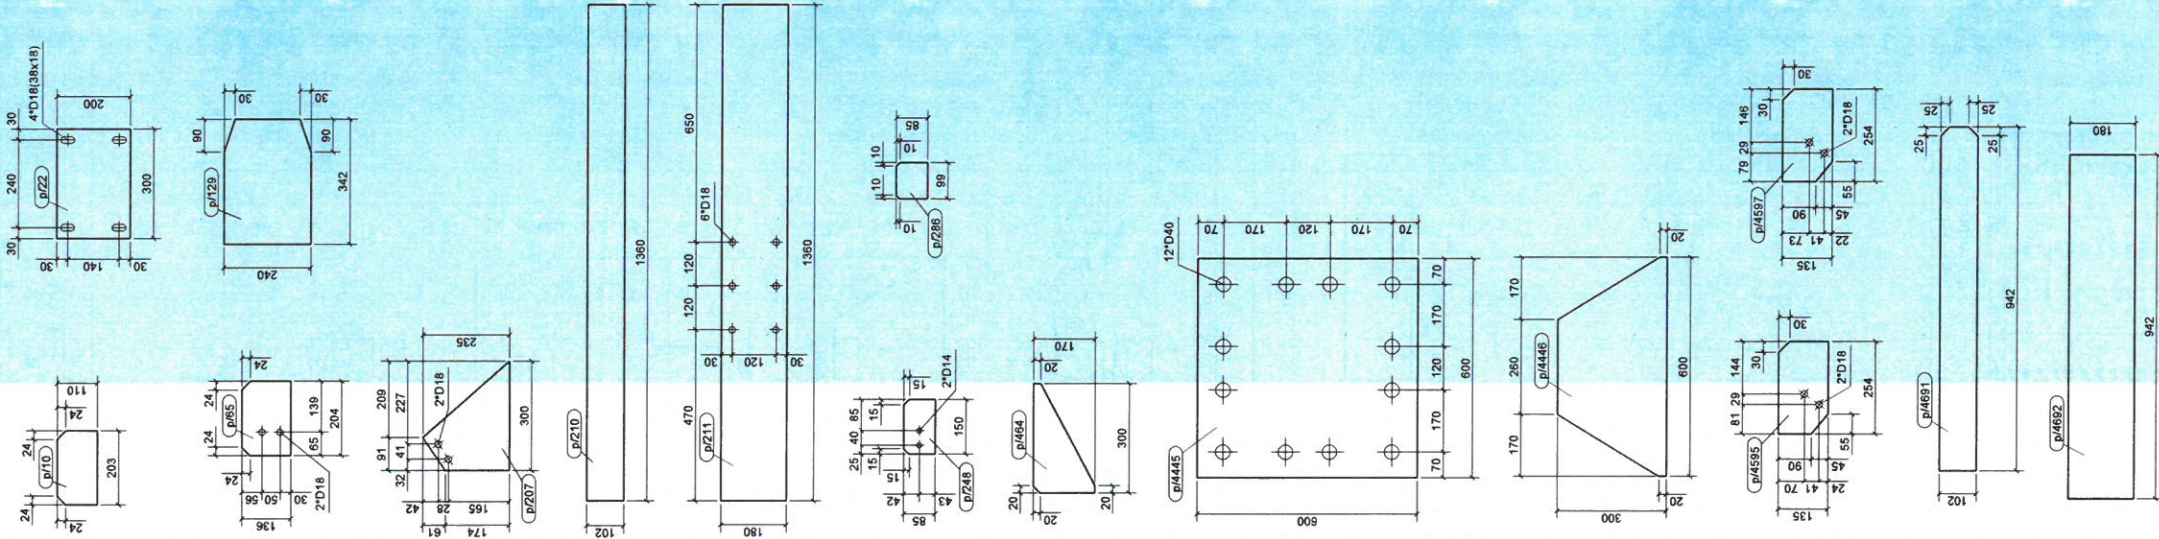
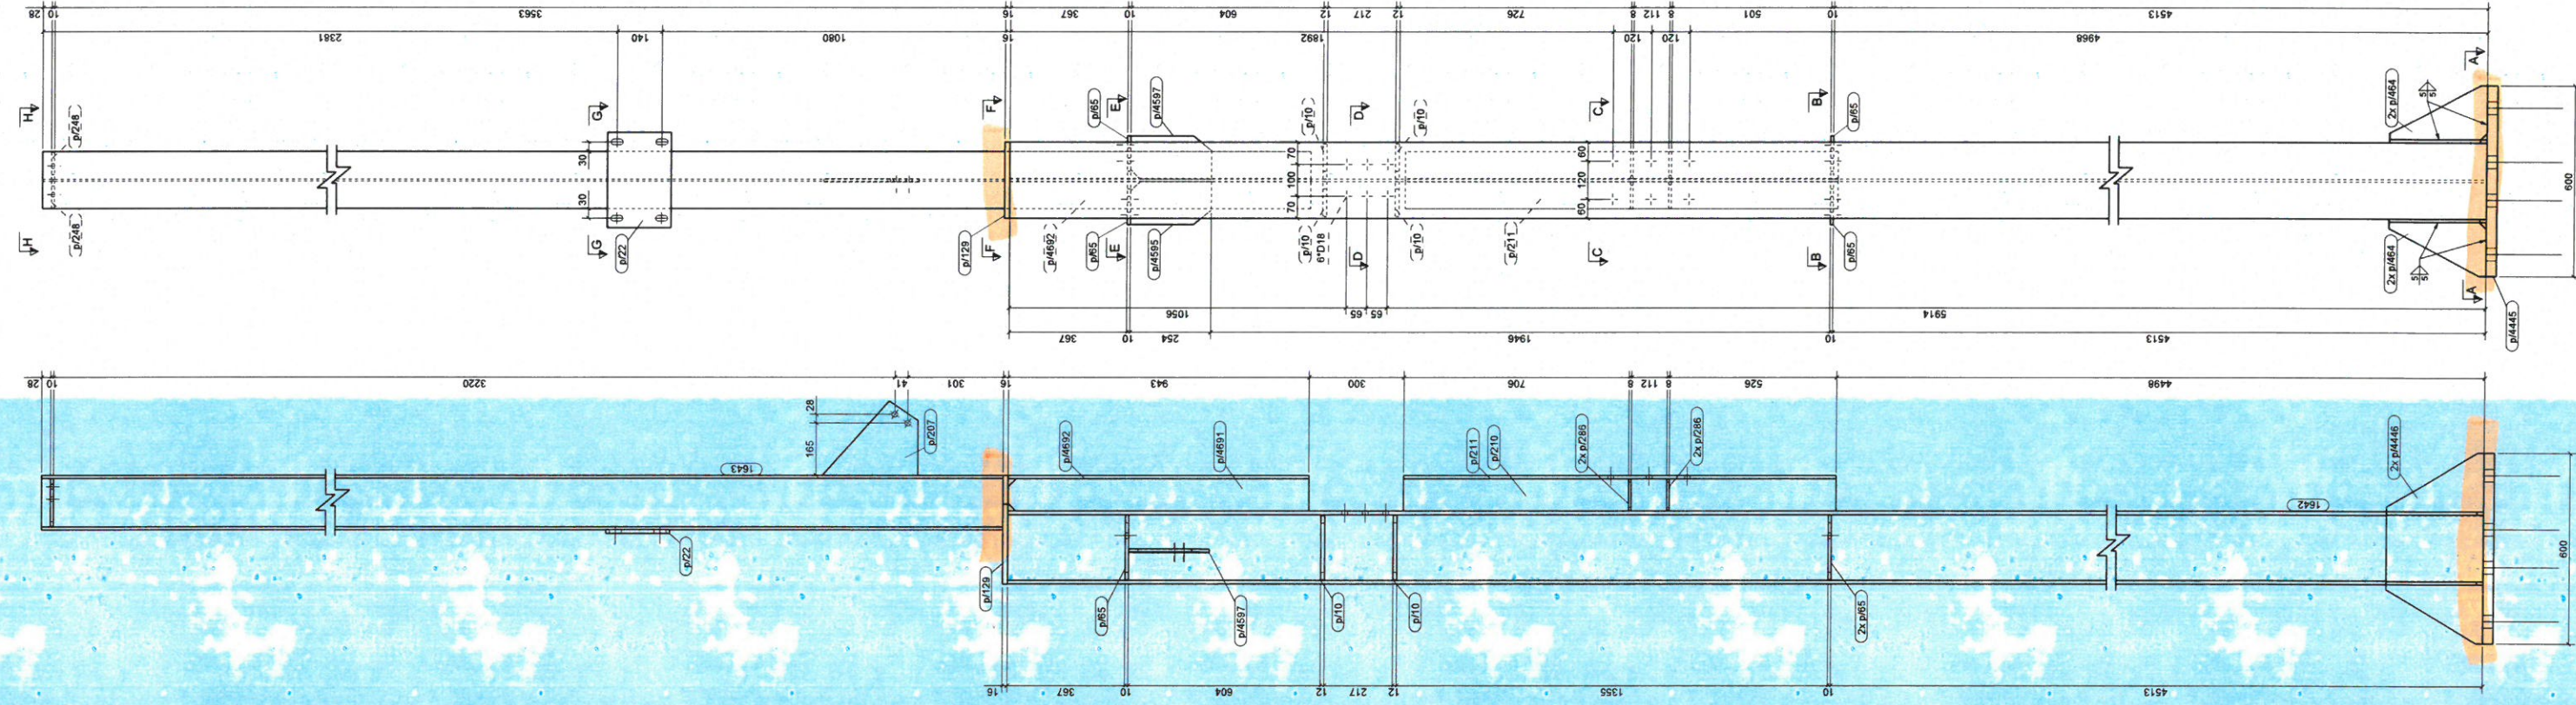
[illegible]

 PRACOWNIA PROJEKTOWANIA I USŁUG INWESTYCYJNYCH ALFA
 Spółka z o.o. Spółka z ograniczoną odpowiedzialnością
 58-220 LESZNA, ul. ŁOUBETKA 18
 44-78 1539717 www.alfa.pl biuro@alfa.pl

OBIEKT:
PRZEBUDOWA BUDYNKU HANDLOWEGO
BIELSKO BIAŁA
UL. WARSZAWSKA 180

IMIE I NAZWISKO:	POPEL
PROKURANT:	
OPRACOWAŁ:	
mgr inż. Jacek Kadecki	
OPRACOWAŁ:	
mgr inż. Andrzej Popiel	

KONSTRUKCJA			
SŁUP S564			
ID PROJEKTU	STADIUM	DATA	SKALA
V-23	PW	25-06-24	1:10 1:20
K9/221		ID ZEŁAZA	
NACZYNIE			
V-23 PW K9 SŁUP S564-221			

[illegible]