
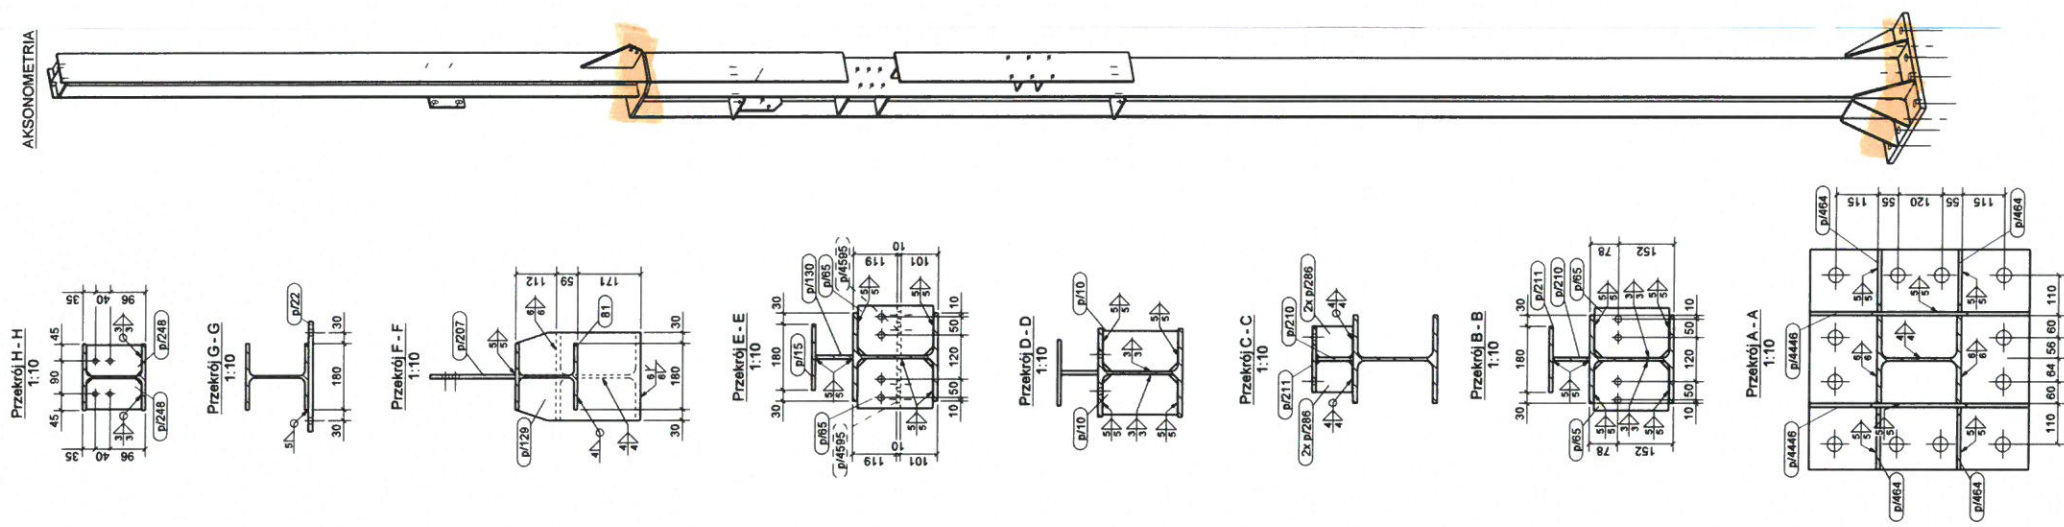
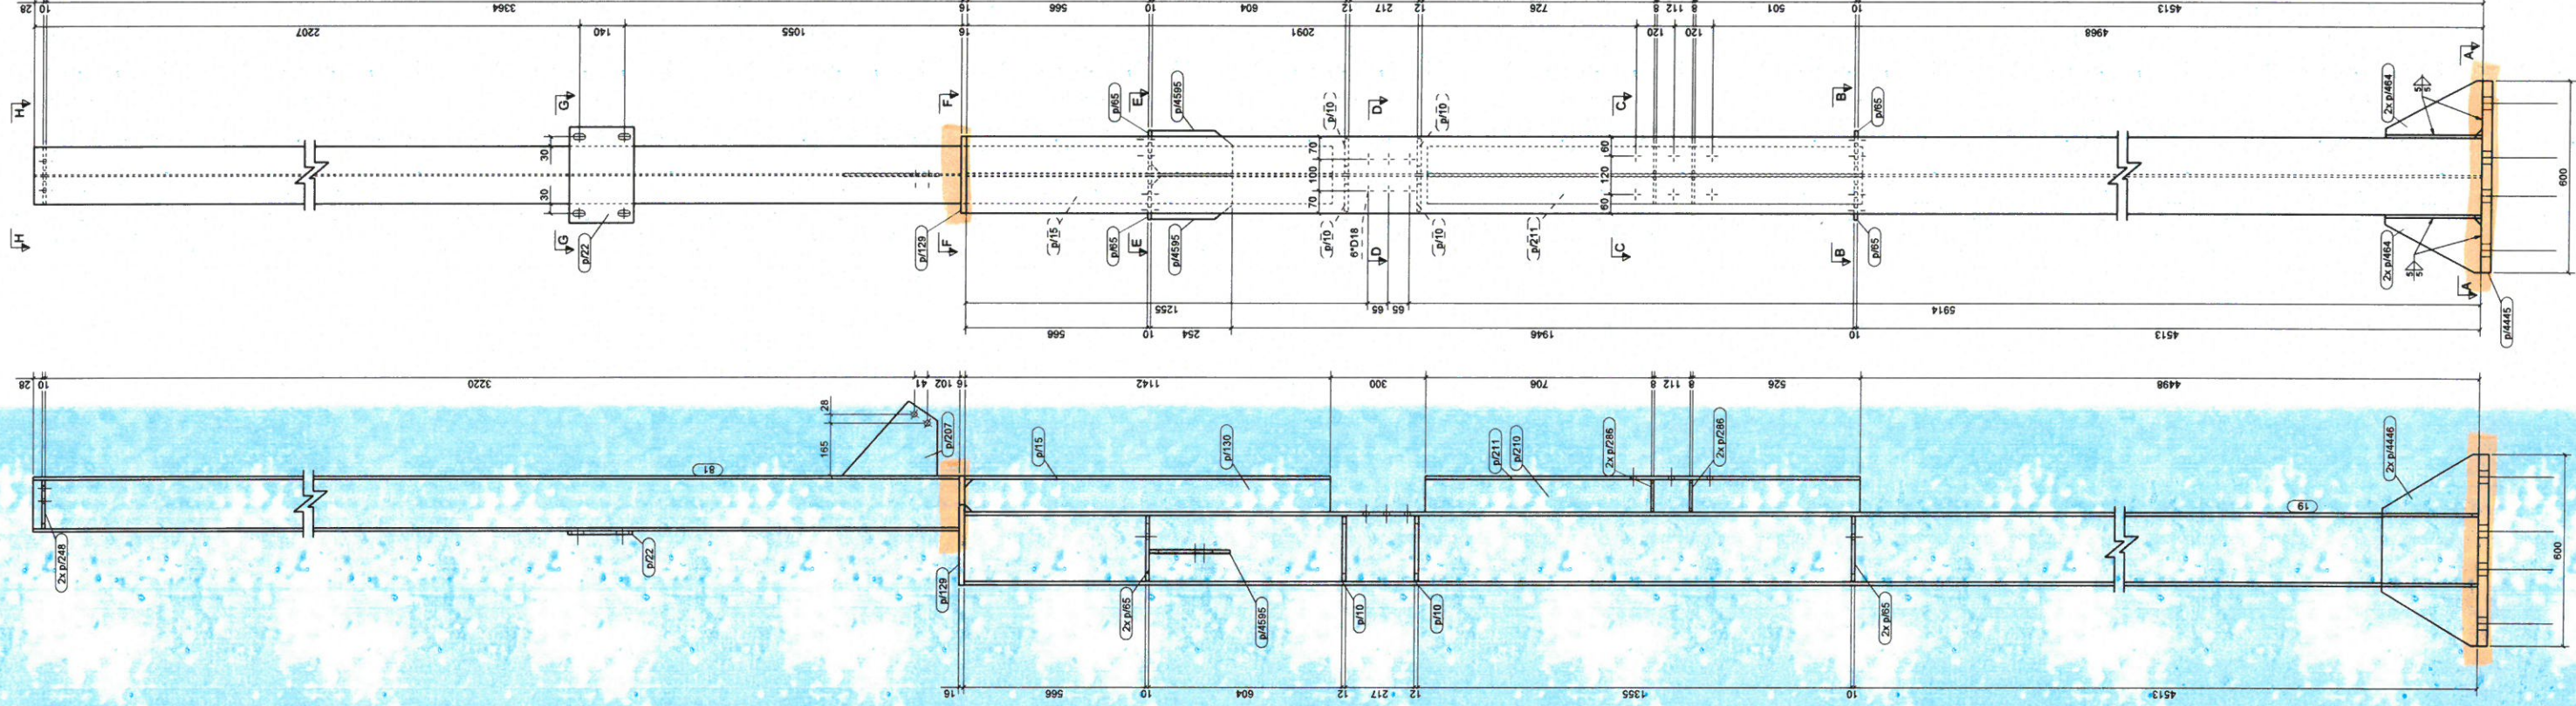


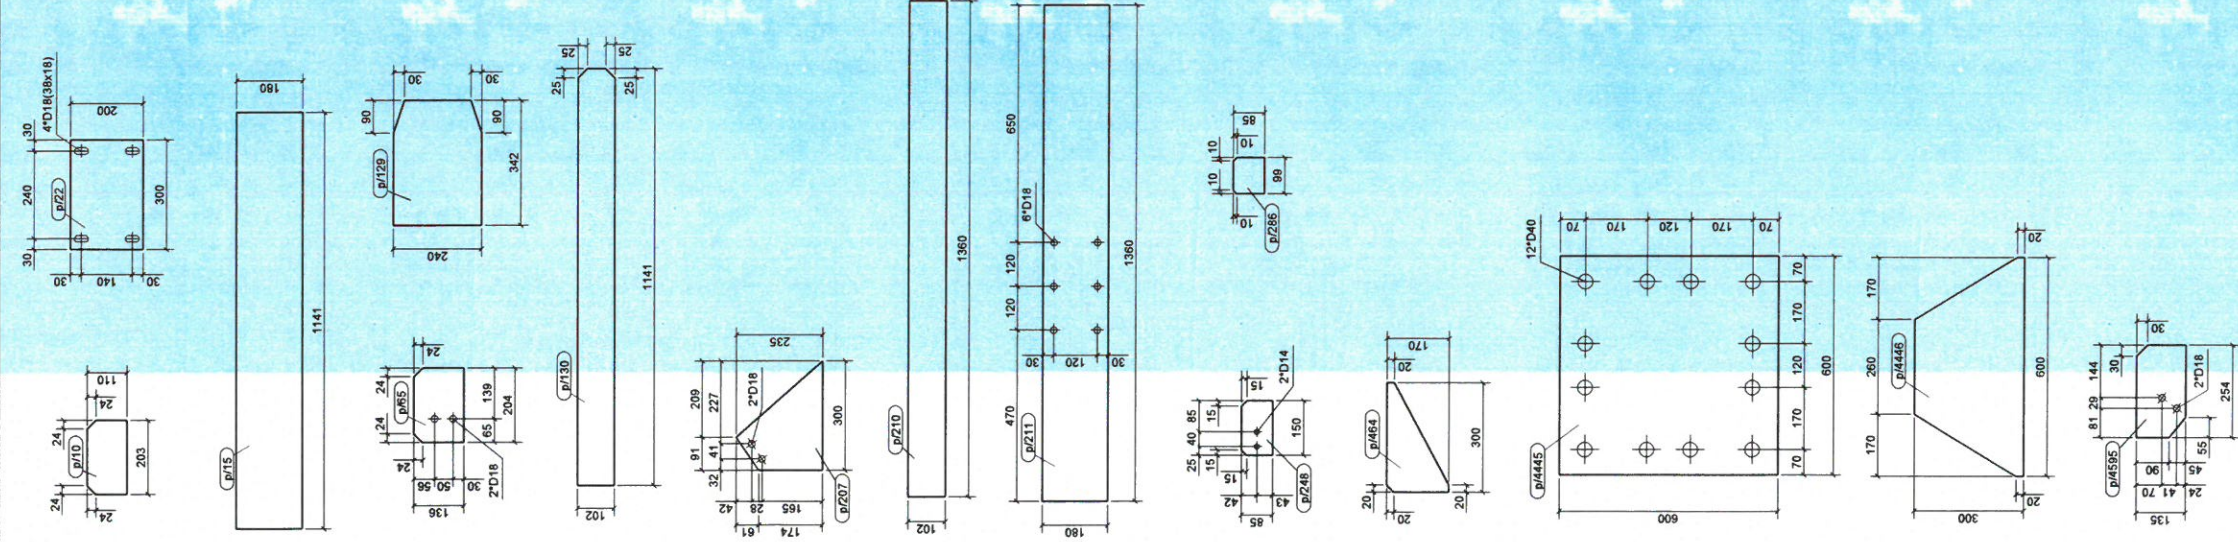

KRYSTIAN MICHNIEWICZ
CERT. VI, PT POZIOM 2
Nr IC/NDI/4546 WG PN-EN ISO 9712
nadane przez IS Gliwice

UNIA
WISZYSTKIE SPORY NIEOPISANE WYKONAC
JAKO PACHNOWNE

PRACOWNIA PROJEKTOWANIA
IUSLUC INWESTYCYJNYCH ALFA
ul. Rybnicka 10, 44-100 Gliwice

PRZEBUDOWA BUDYNKU HANDLOWEGO BIELSKO BIALA UL. WARSZAWSKA 180	
PROJEKTANT	mgr inż. Daniel Mikulaniec
OPRACOWUJĄCY	mgr inż. Jacek Kadecki
OPRACOWUJĄCY	mgr inż. Andrzej Popiel
BRANŻA	BRANŻA
KONSTRUKCJA	SLUP S/566
STADIUM	STADIUM
DATA	14-06-24

WYKAZ ELEMENTÓW ZESPOŁU		Ciężar (kg): 781.8	
Zespół: S/566		Długość (mm): 10749	
Element	Materiał	Ilość	Waga (kg)
19	HEA240	1	7208
20	HEA180	1	3402
21	BL12*110	2	203
22	BL12*110	2	204
23	BL12*110	2	204
