
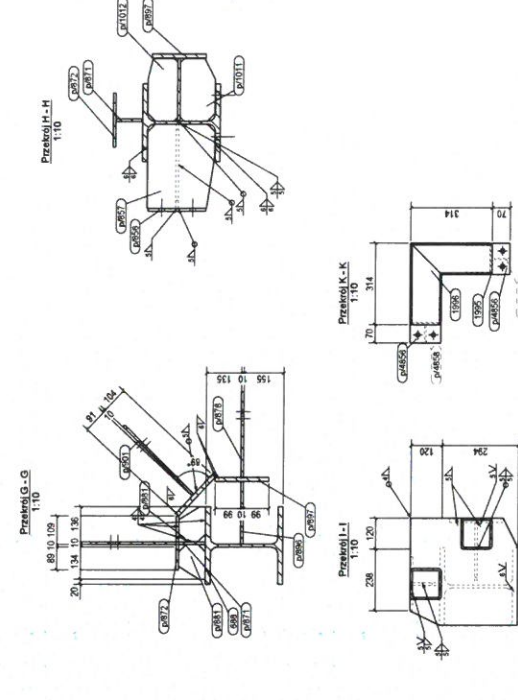
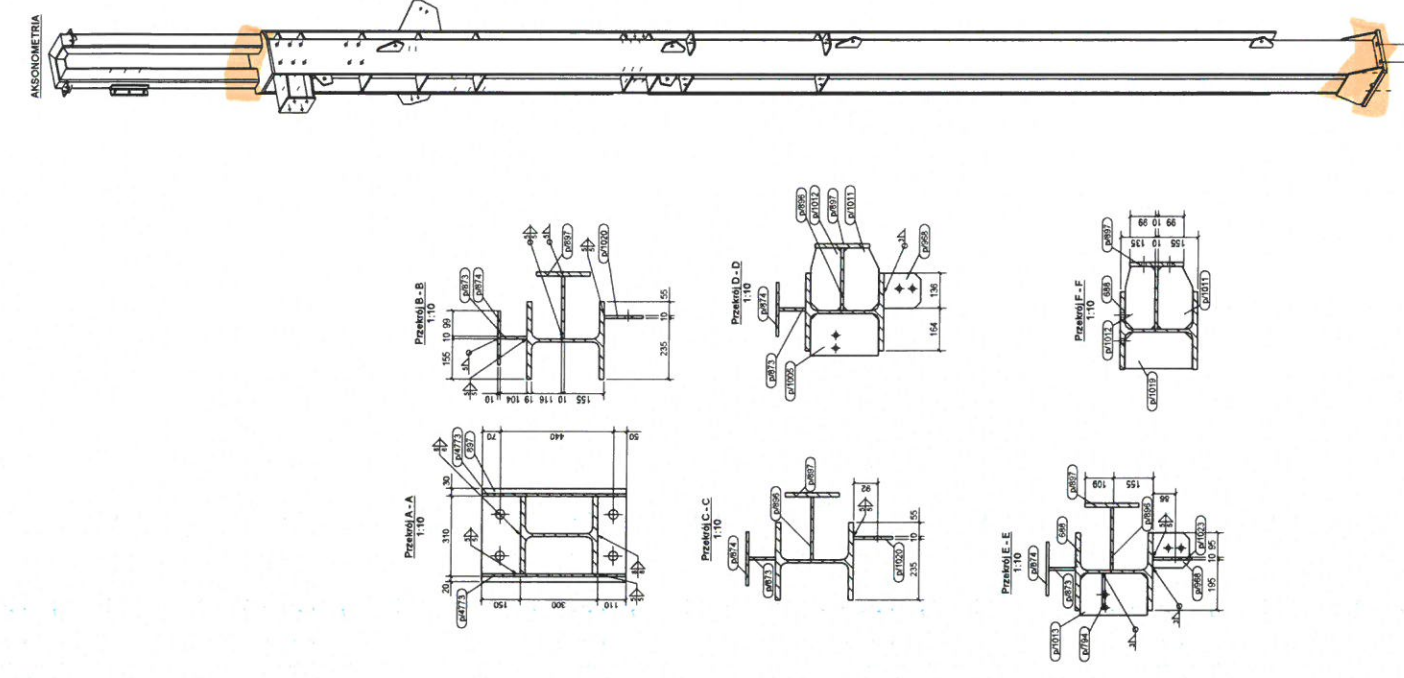
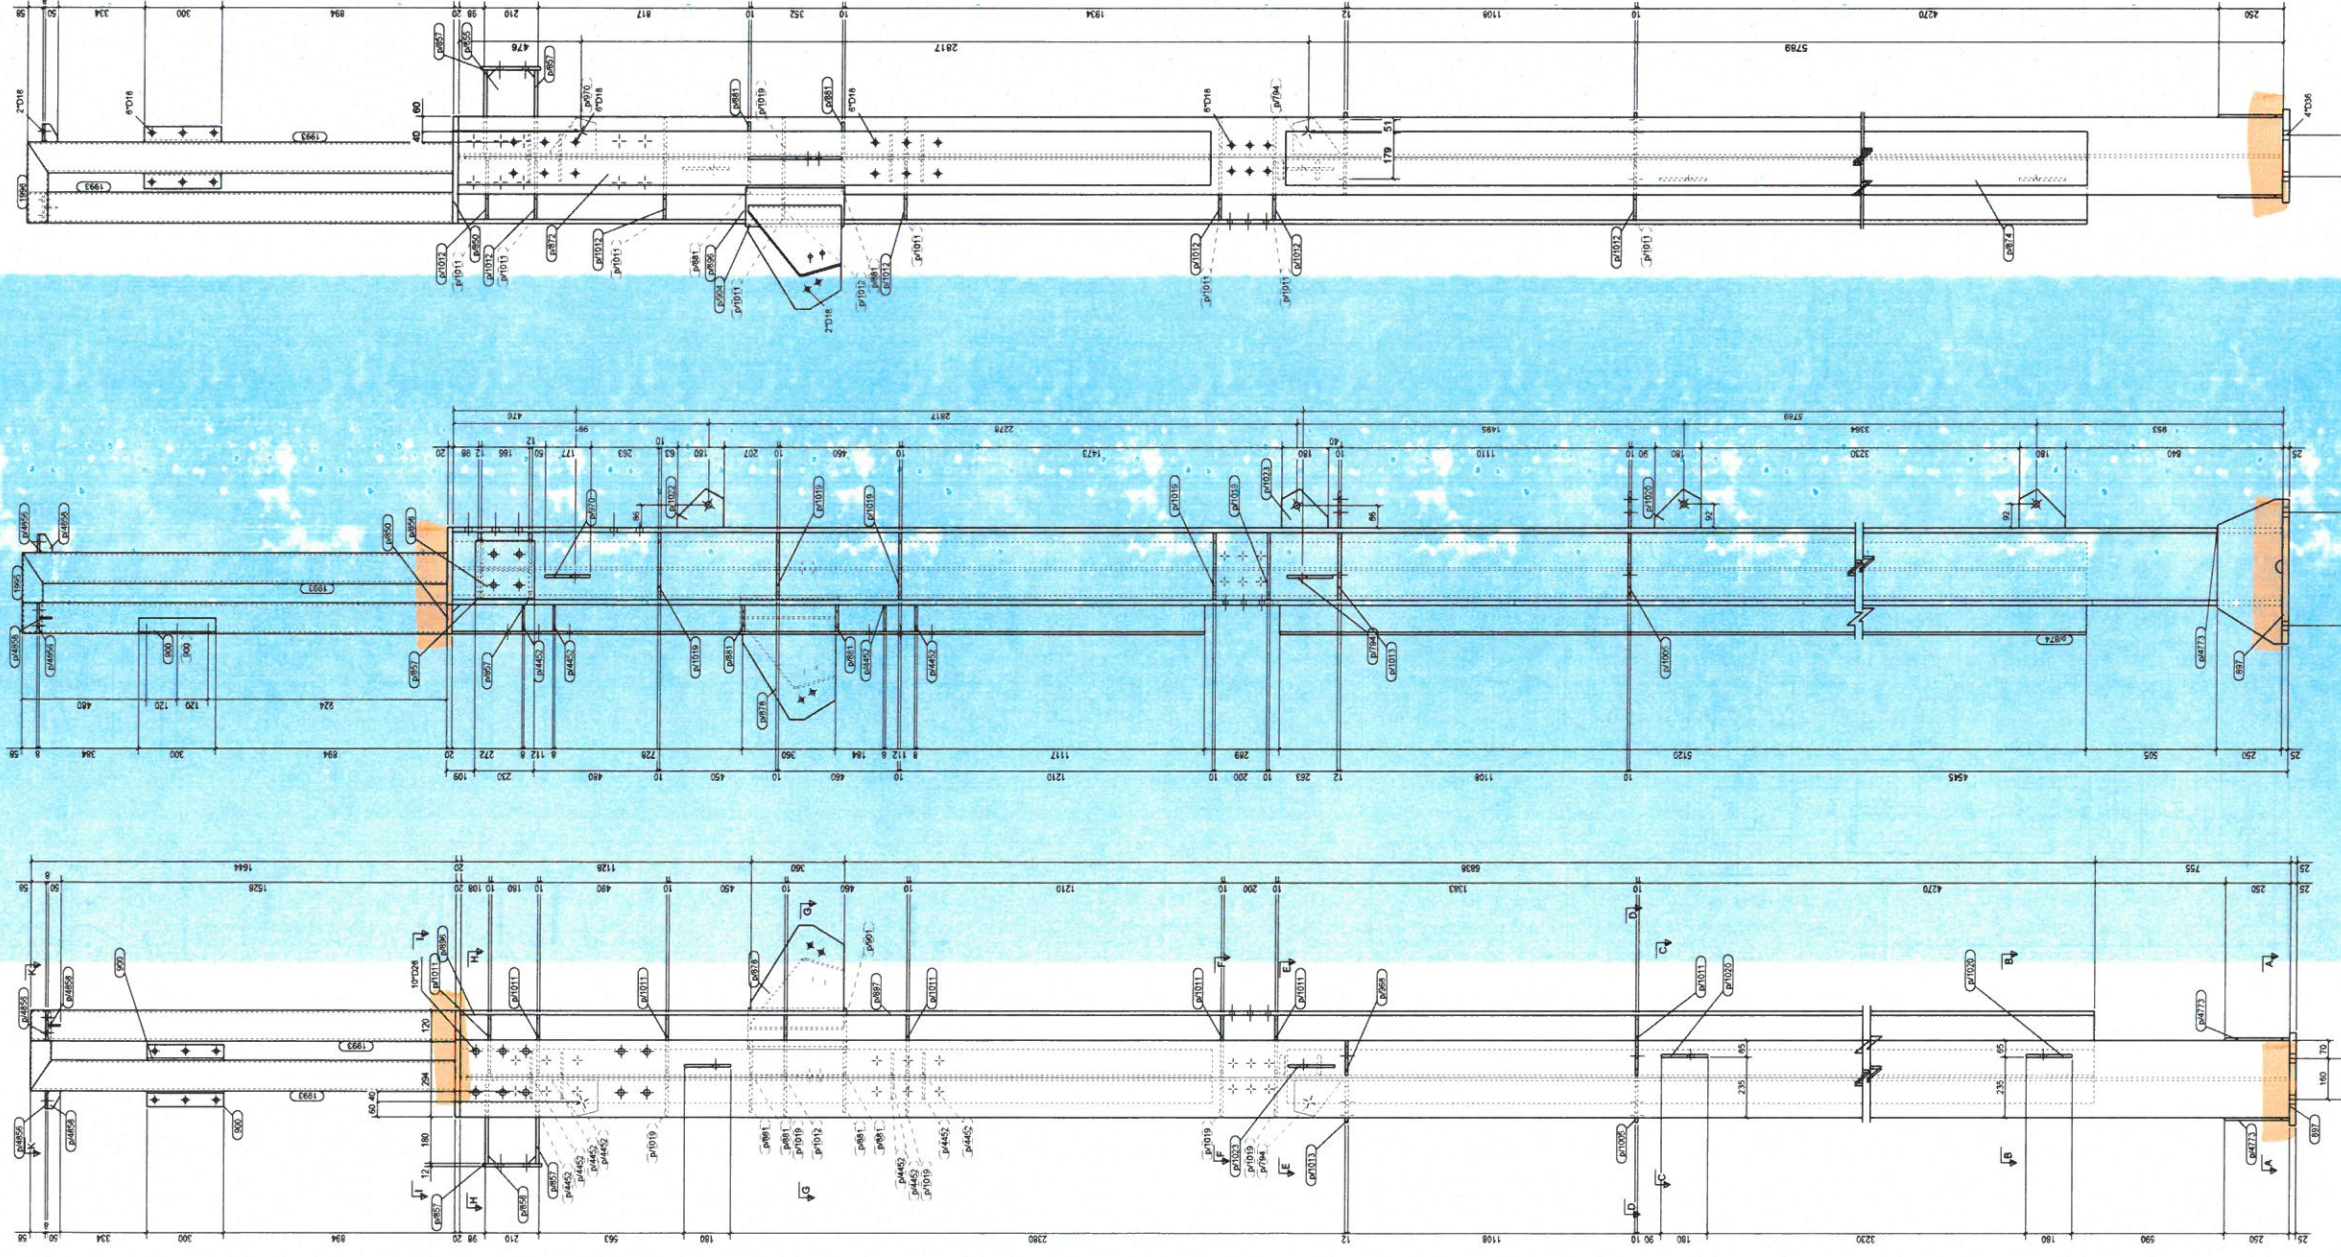
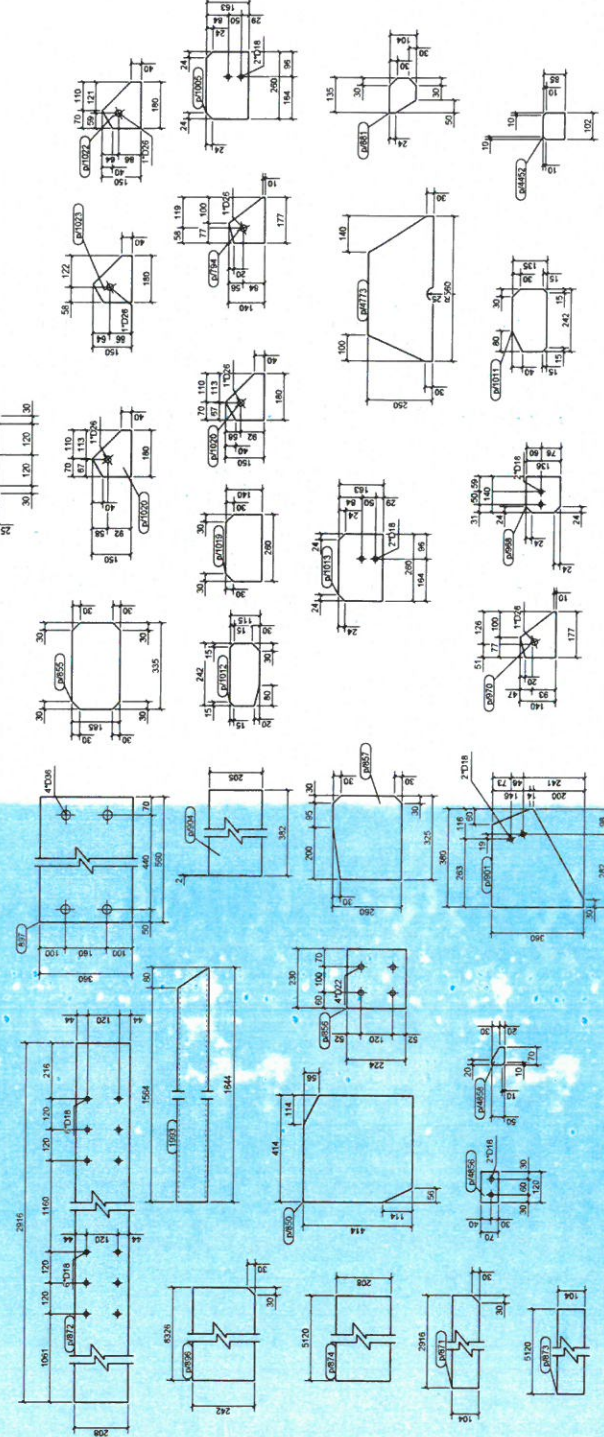


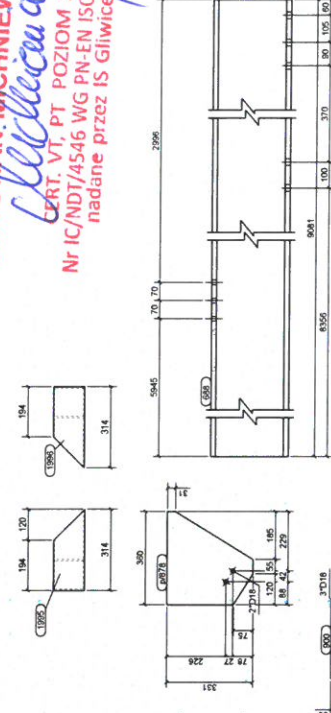

KRYSTIAN MICHNIEWICZ
K. Michniewicz
CRT. VI, PT. POZIOM 2
Nr IC/NDT/4546 WG PN-EN ISO 9712
nadane przez IS Gliwice

[illegible][illegible][illegible]