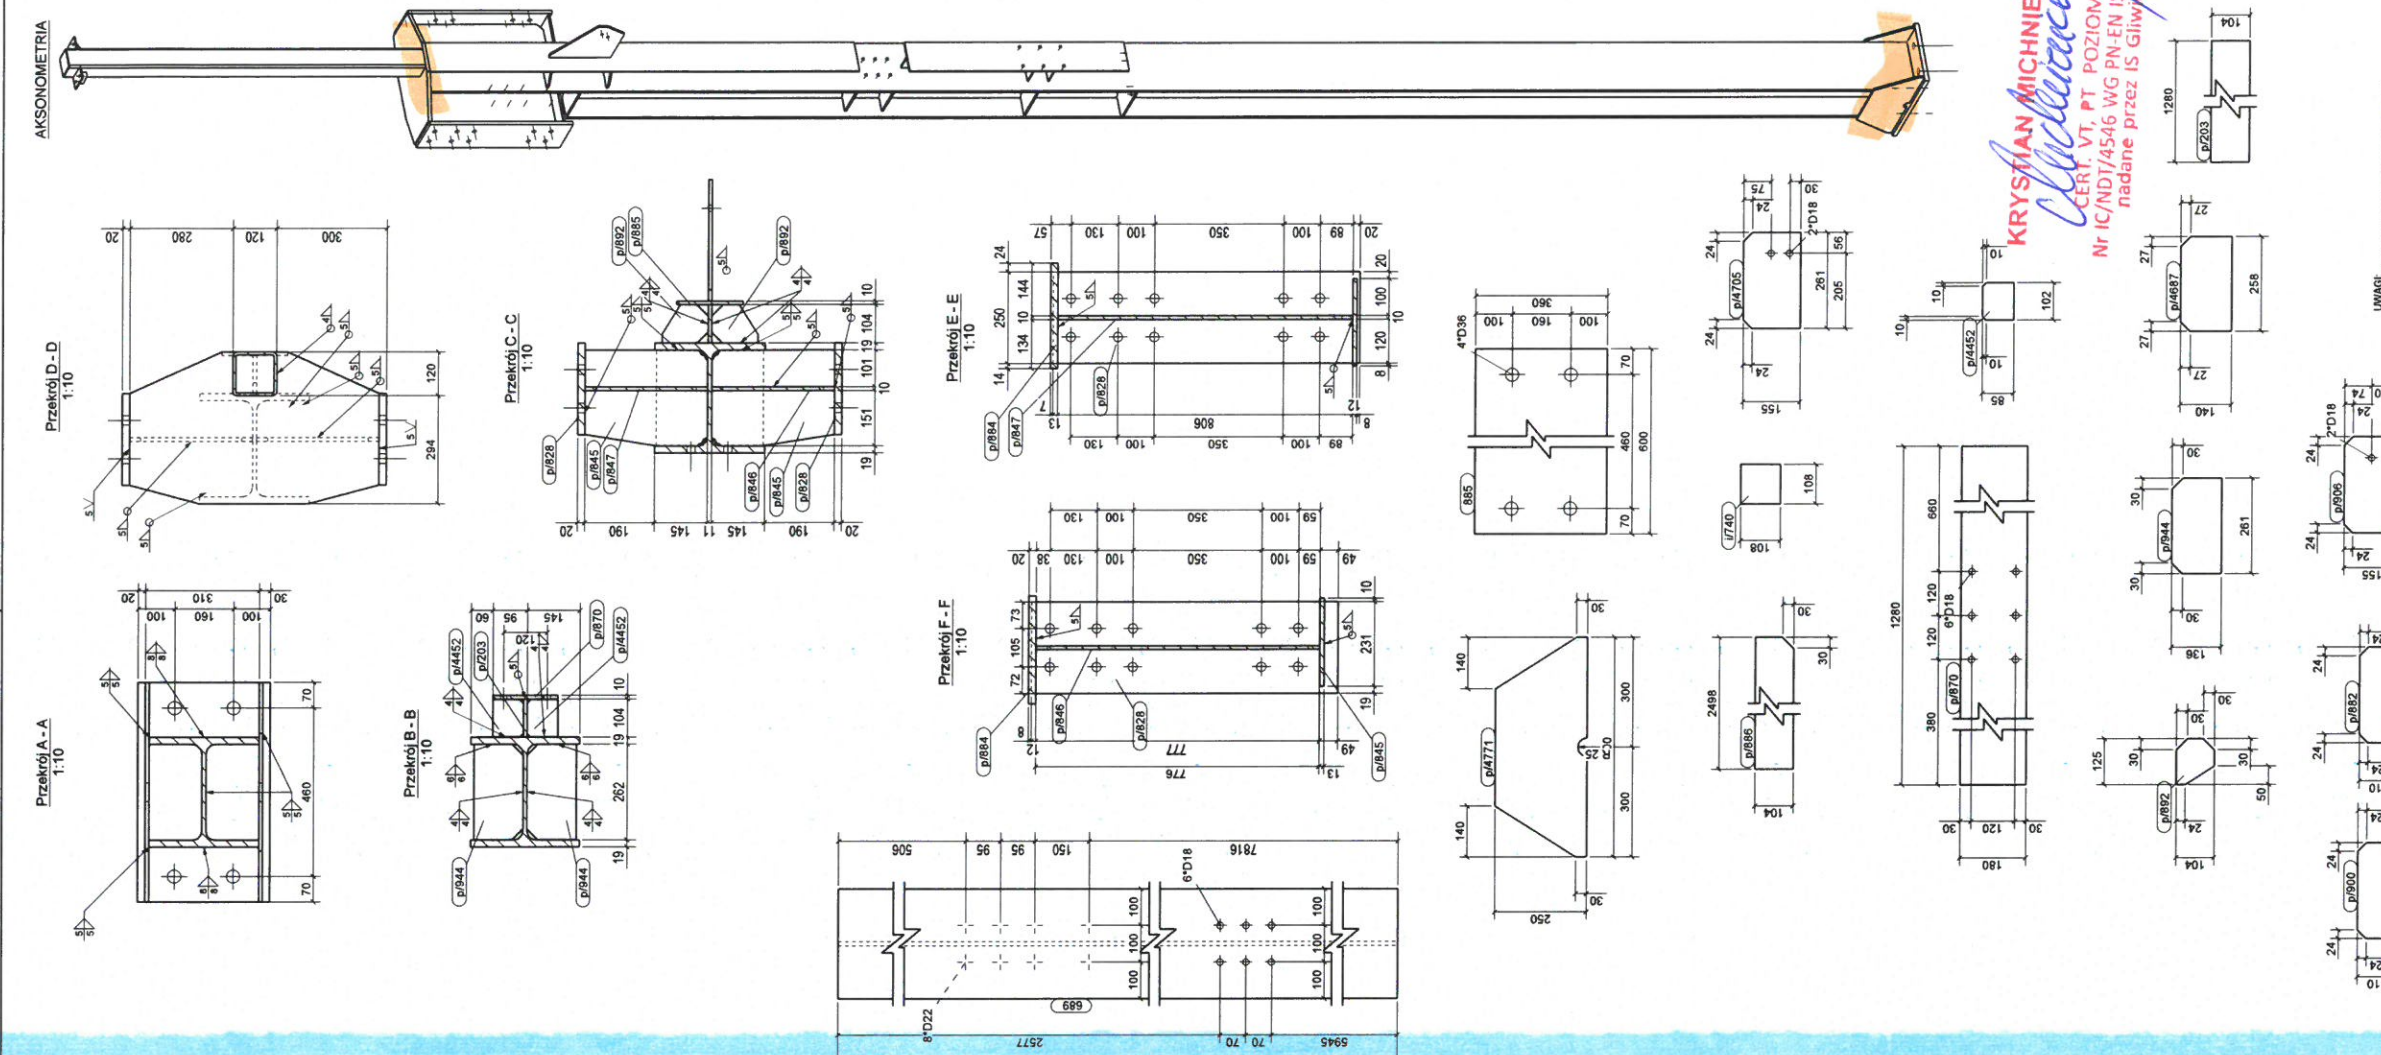
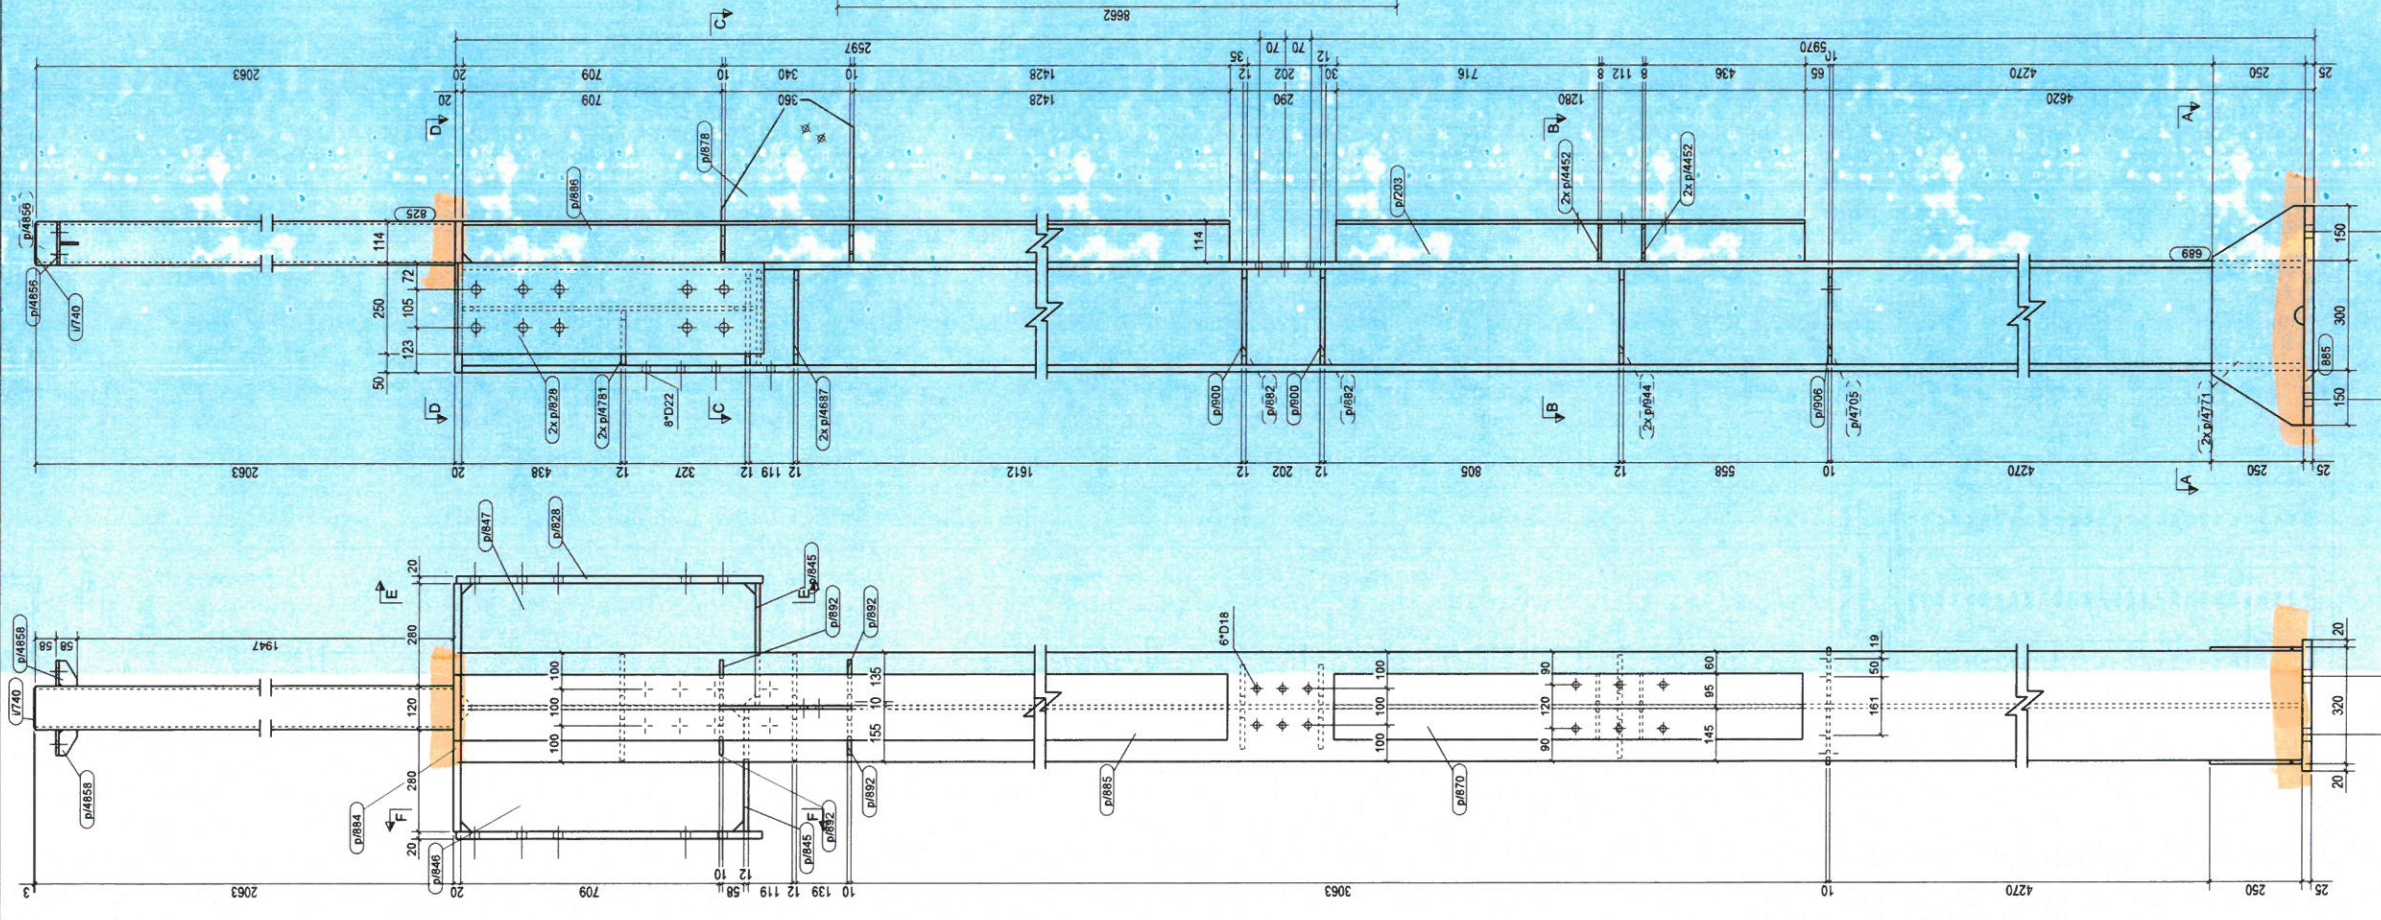


[illegible]

UWAGI

1. WISZYSTKIE SPORY NIEOPISANE WYKONAĆ JAKO PACHWINOWE.


2. ELEMENTY WYKONAĆ ZE STALI WG LISTY MATERIAŁOWEJ

3. WYKONAWCA JEST ZOBOWIĄZANY SPRAWDZIĆ WSZYSTKIE WYMAGI PRZED ROZPOCZĘCIEM PRAC BUDOWLANYCH.

ROZCENE W WYSOKOŚCI I POMIARACH ORAZ SZEROKOŚCI.

[illegible]

101

KRYSTIAN MICHNIEWICZ
Michniewicz
CERT. VT, PT POZIOM 2
Nr IC/NDT/4546 WG PN-EN ISO 9712
nadane przez IS Gliwice

21

