


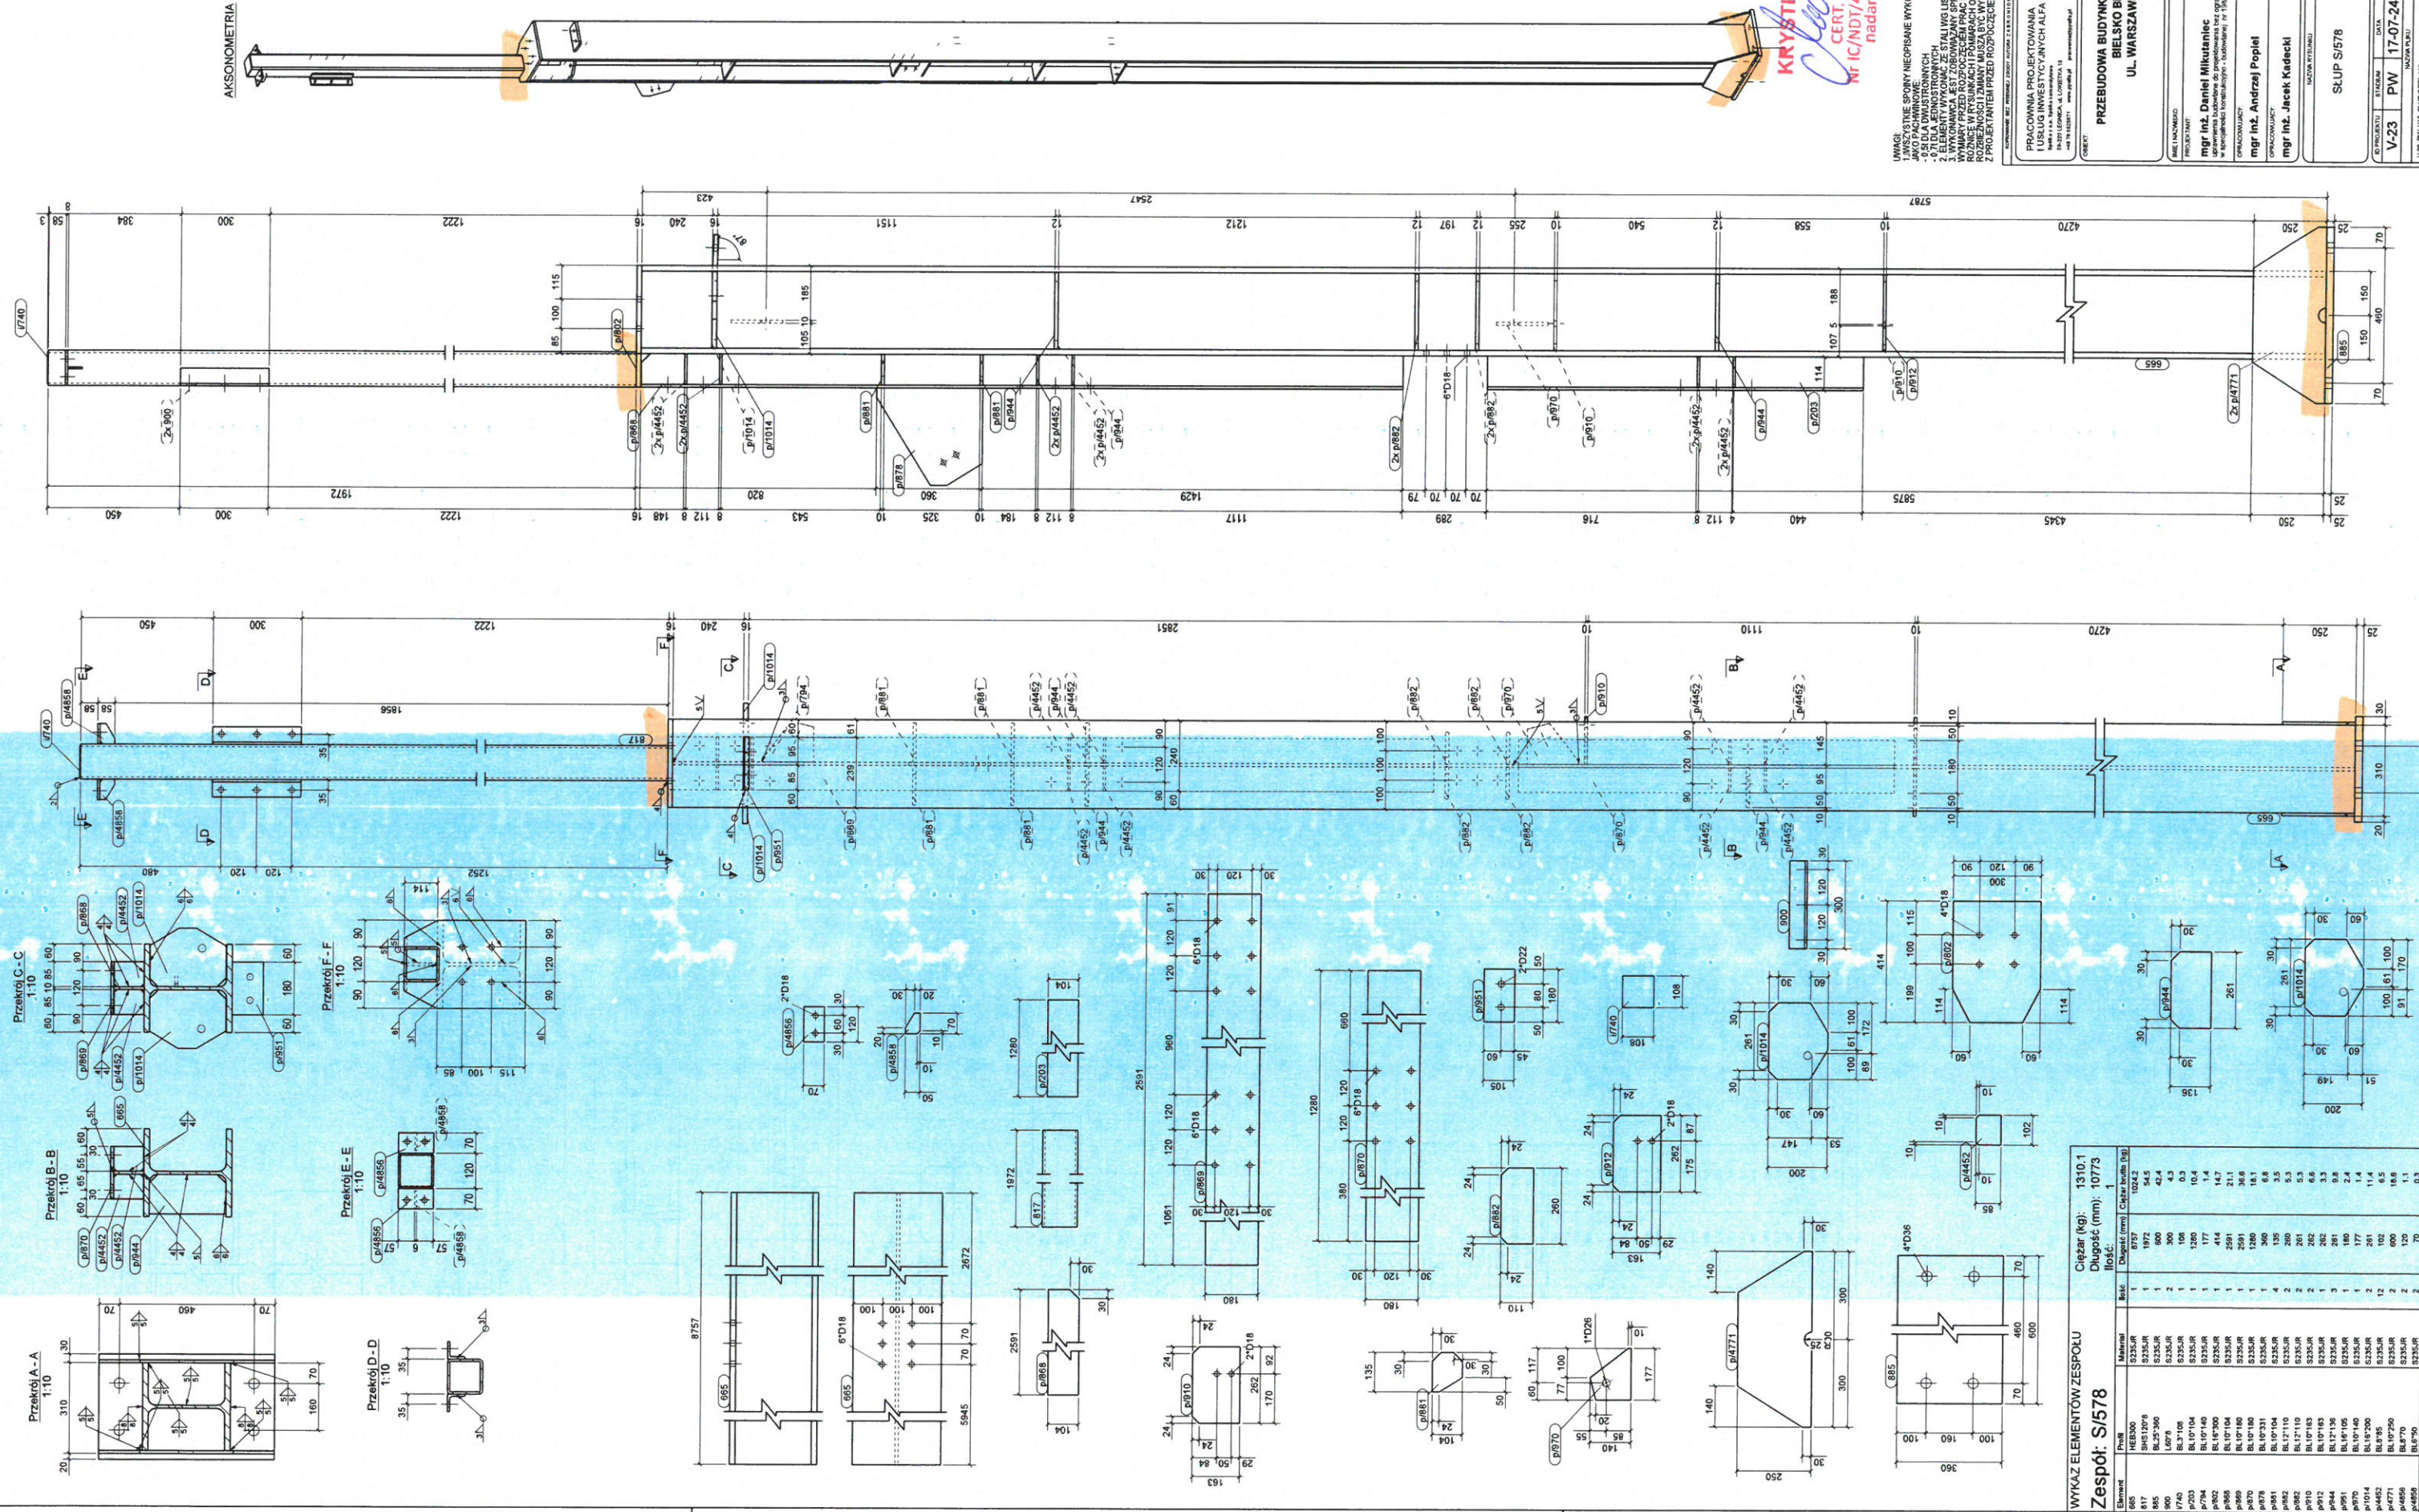

KRYSTIAN MICHNIEWIC
CERT. VT, PT POZIOM 2
Nr IC/NDT/4546 WG PN-EN ISO 9796
nadane przez IS Gliwice

[illegible][illegible]