


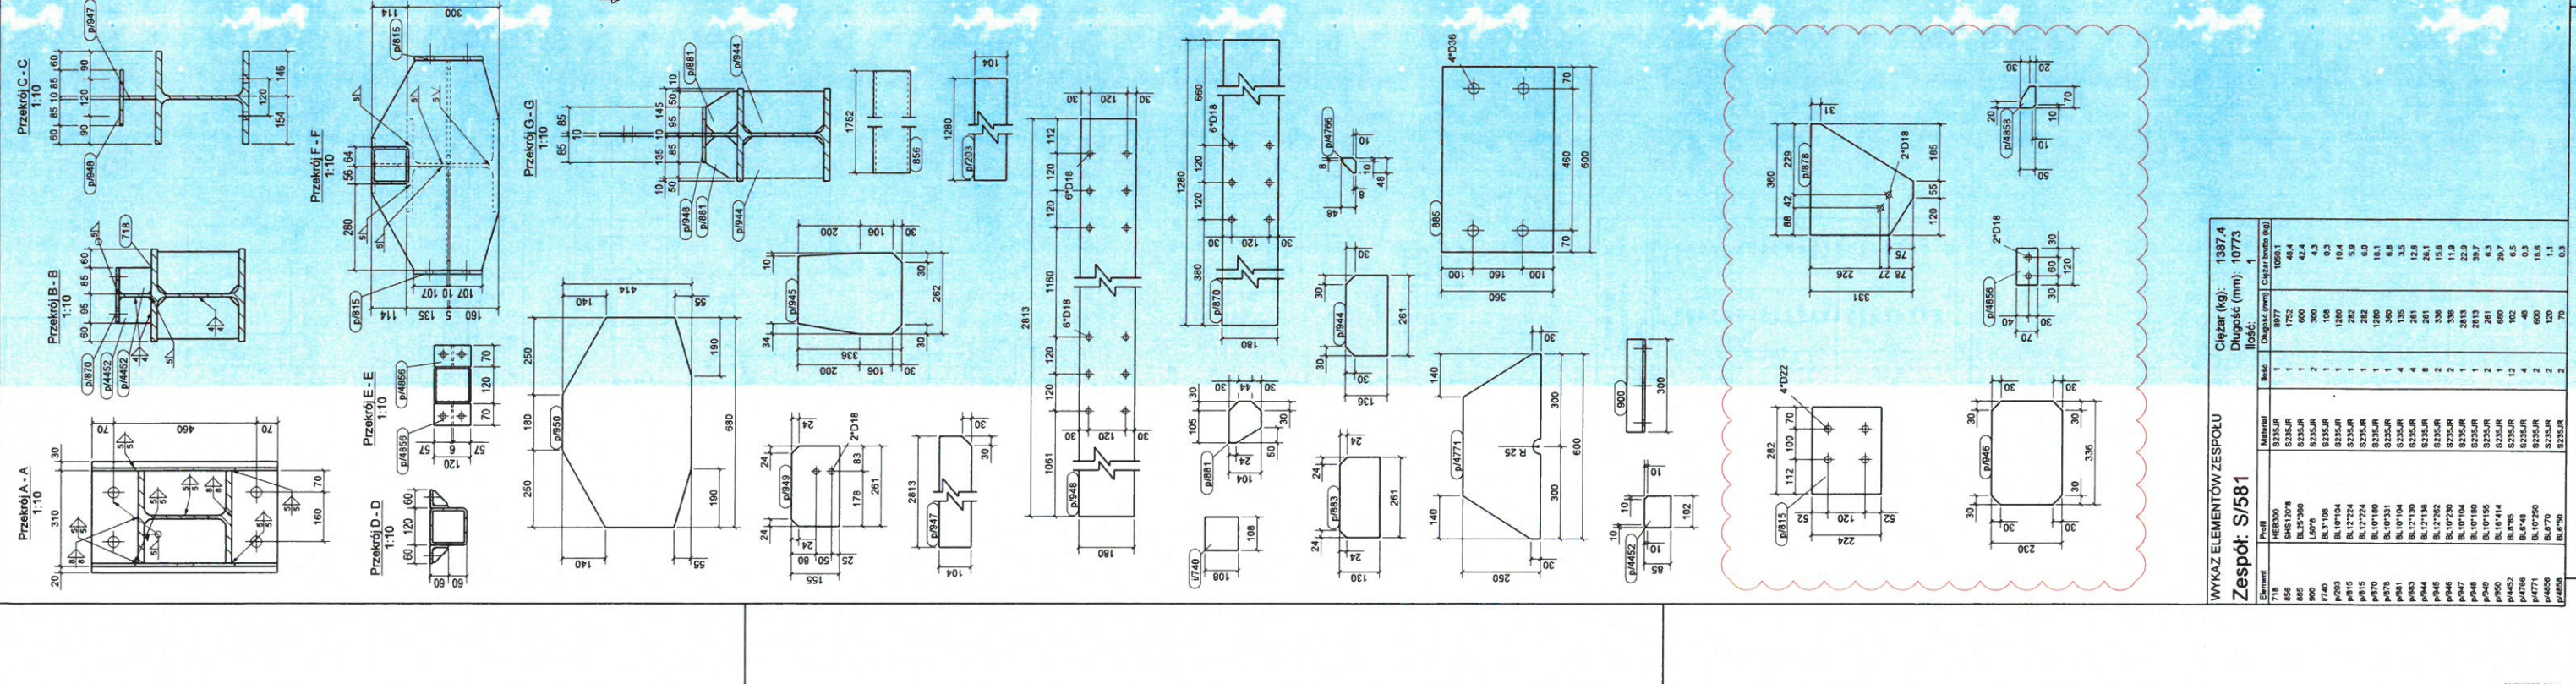


**PRZEBUDOWA BUDYNKU HANDLOWEGO
BIELSKO BIAŁA
UL. WARSZAWSKA 180**

MAZOWIECZSKIE	BRANZA
SLUP S/581 KONSTRUKCJA	

[illegible]