
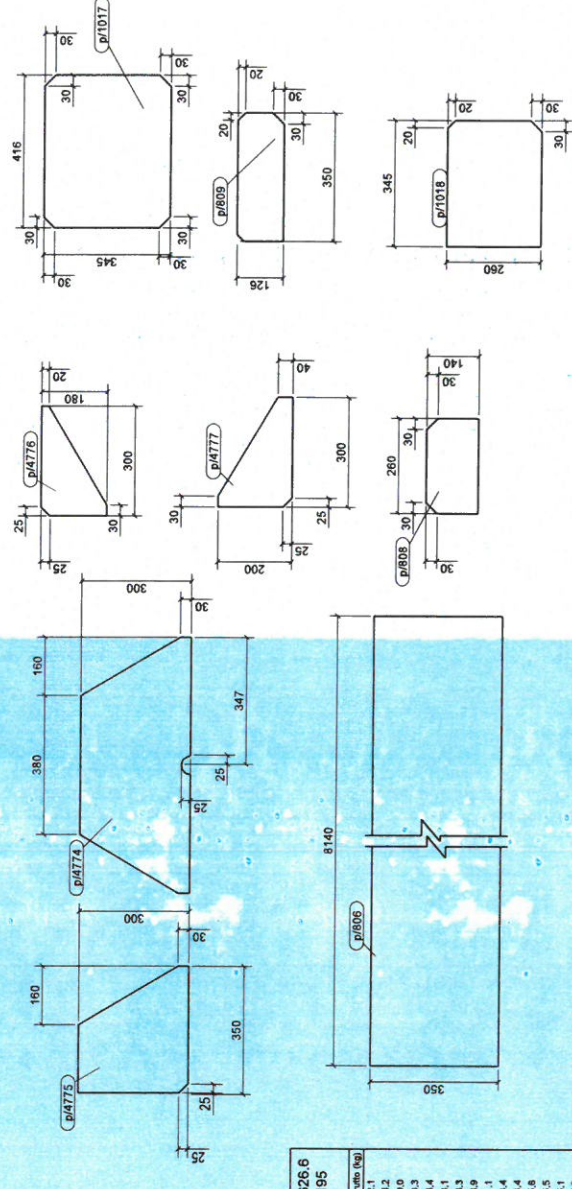
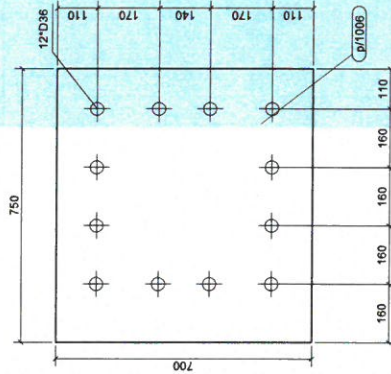
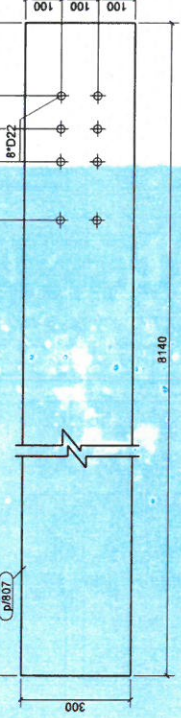
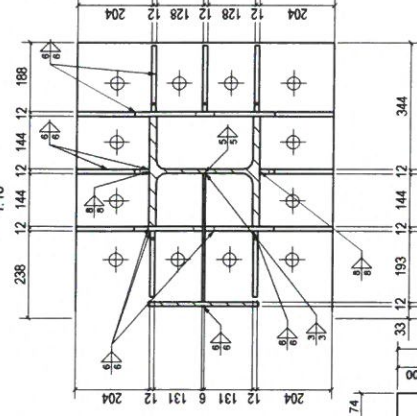


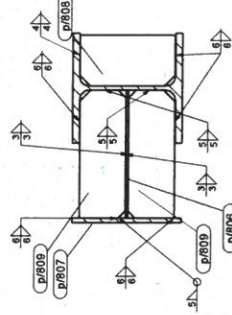

UWAGI:
1. WSZYSTKIE SPORY NIEOPISANE WYKONAĆ
JAKO PACHINOWE
- 0,5% DLA DWOUSTRONIACH
- 0,5% DLA JEDNOSTRONIACH
2. ELEMENTY WYKONAĆ ZE STALU I WG LISTY MATERIAŁOWEJ
3. WYKONAWCA JEST ZOBOWIĄZANY SPRAWDZIĆ WSZYSTKIE
WYMAGI PRZED ROZPOCZĘCIEM PRAC BUDOWLANYCH
ROZNICE W RYSUNKACH I POMIARACH RÓŻNE WSKAZUJĄCE
ROZBIEŻNOŚCI ZMIANY MUSZA BYĆ WŁASNOŚCI
Z PROJEKTANTEM PRZED ROZPOCZĘCIEM PRAC BUDOWLANYCH

**PRAWOWNIA PROJEKTOWANIA
I USŁUG INWESTYCYJNYCH ALFA**

Spychała & s.c. Spółka z o.o. zarejestrowana
w Sądzie Rejonowym dla M.st. Warszawy,
KRS 0000678910, NIP 525-225-12-13
ALFA
PRACOWNIA

52-225 LĘGONICA, UL. ŁOSZCZYŃSKA 13
tel. 79 8533671 www.alpha.pl praconia@alpha.pl

**PRZEBUDOWA BUDYNKU HANDLOWEGO
BIELSKO BIAŁA
UL. WARSZAWSKA 180**

100	100	100	100	110
WYKAZ ELEMENTÓW ZESPOŁU				
Ciężar (kg):		1626.6		
Długość (mm):		8195		
Ilość:		1		
Zespół: S/587				


