
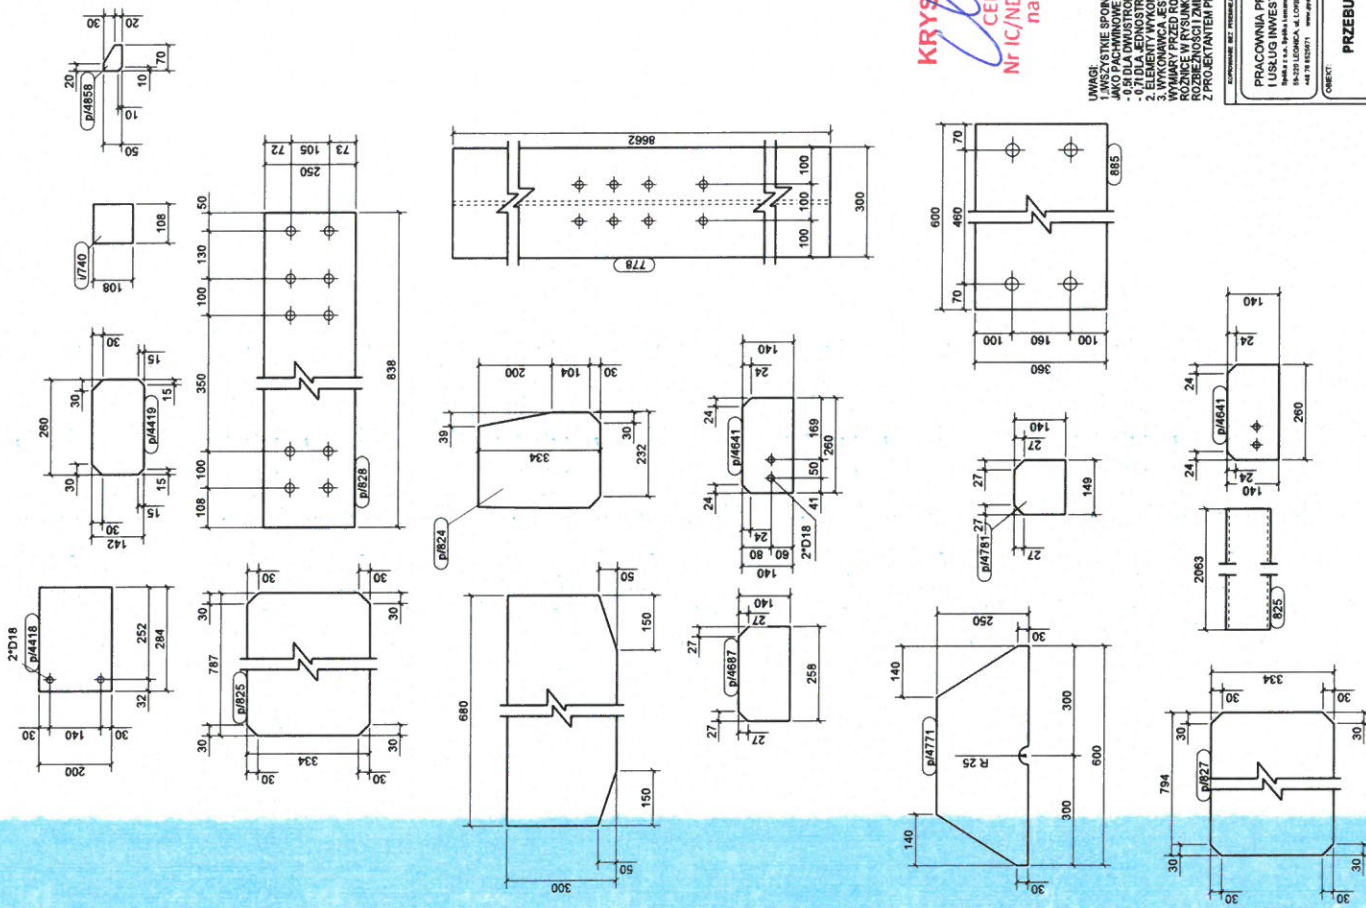
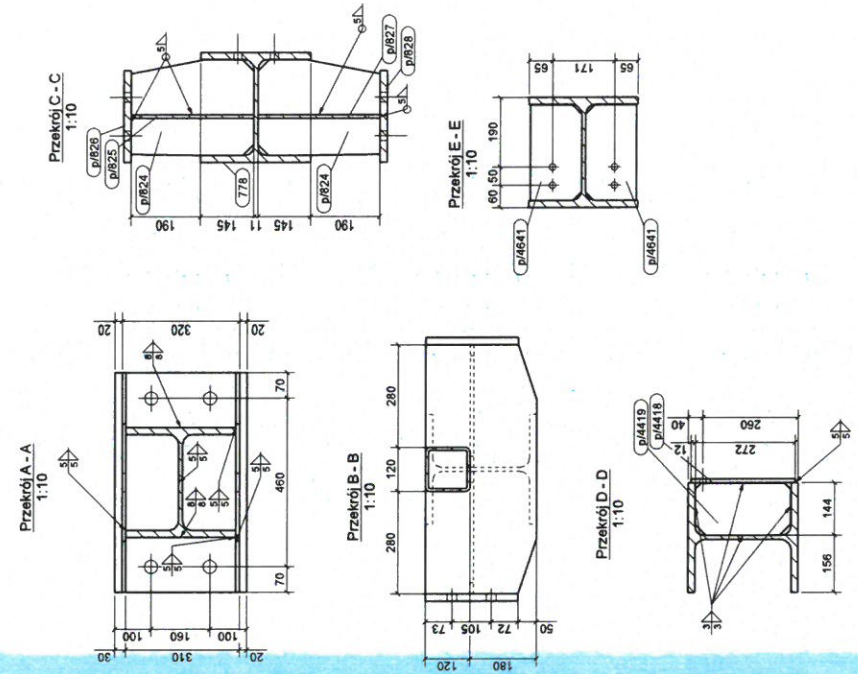
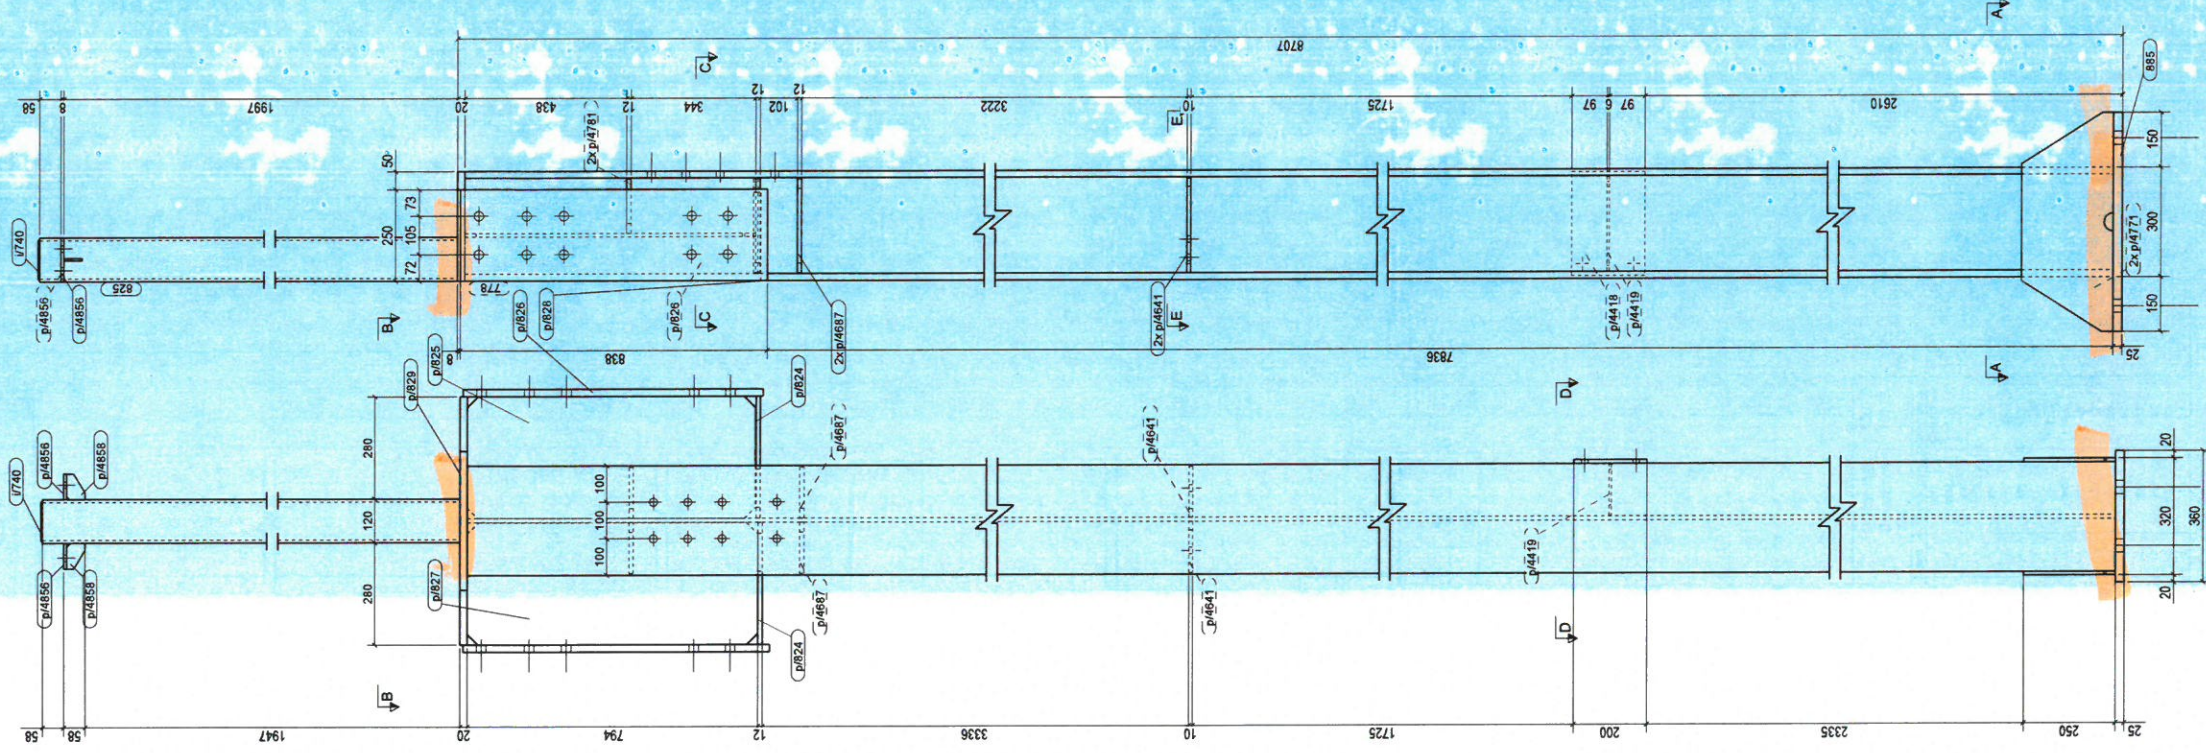


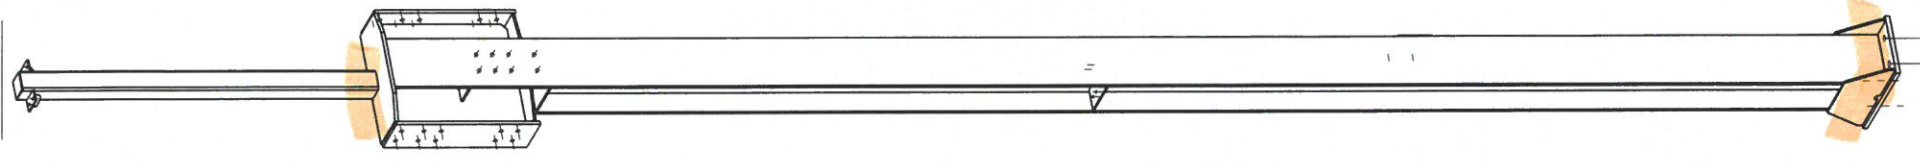

KRYSTIAN MICHNIEWICZ
Kucharczyk
CERT. VT, PT POZIOM 2
Nr IC/NDT/4546 WG PN-EN ISO 9712
nadane przez IS Gliwice


[illegible]

