
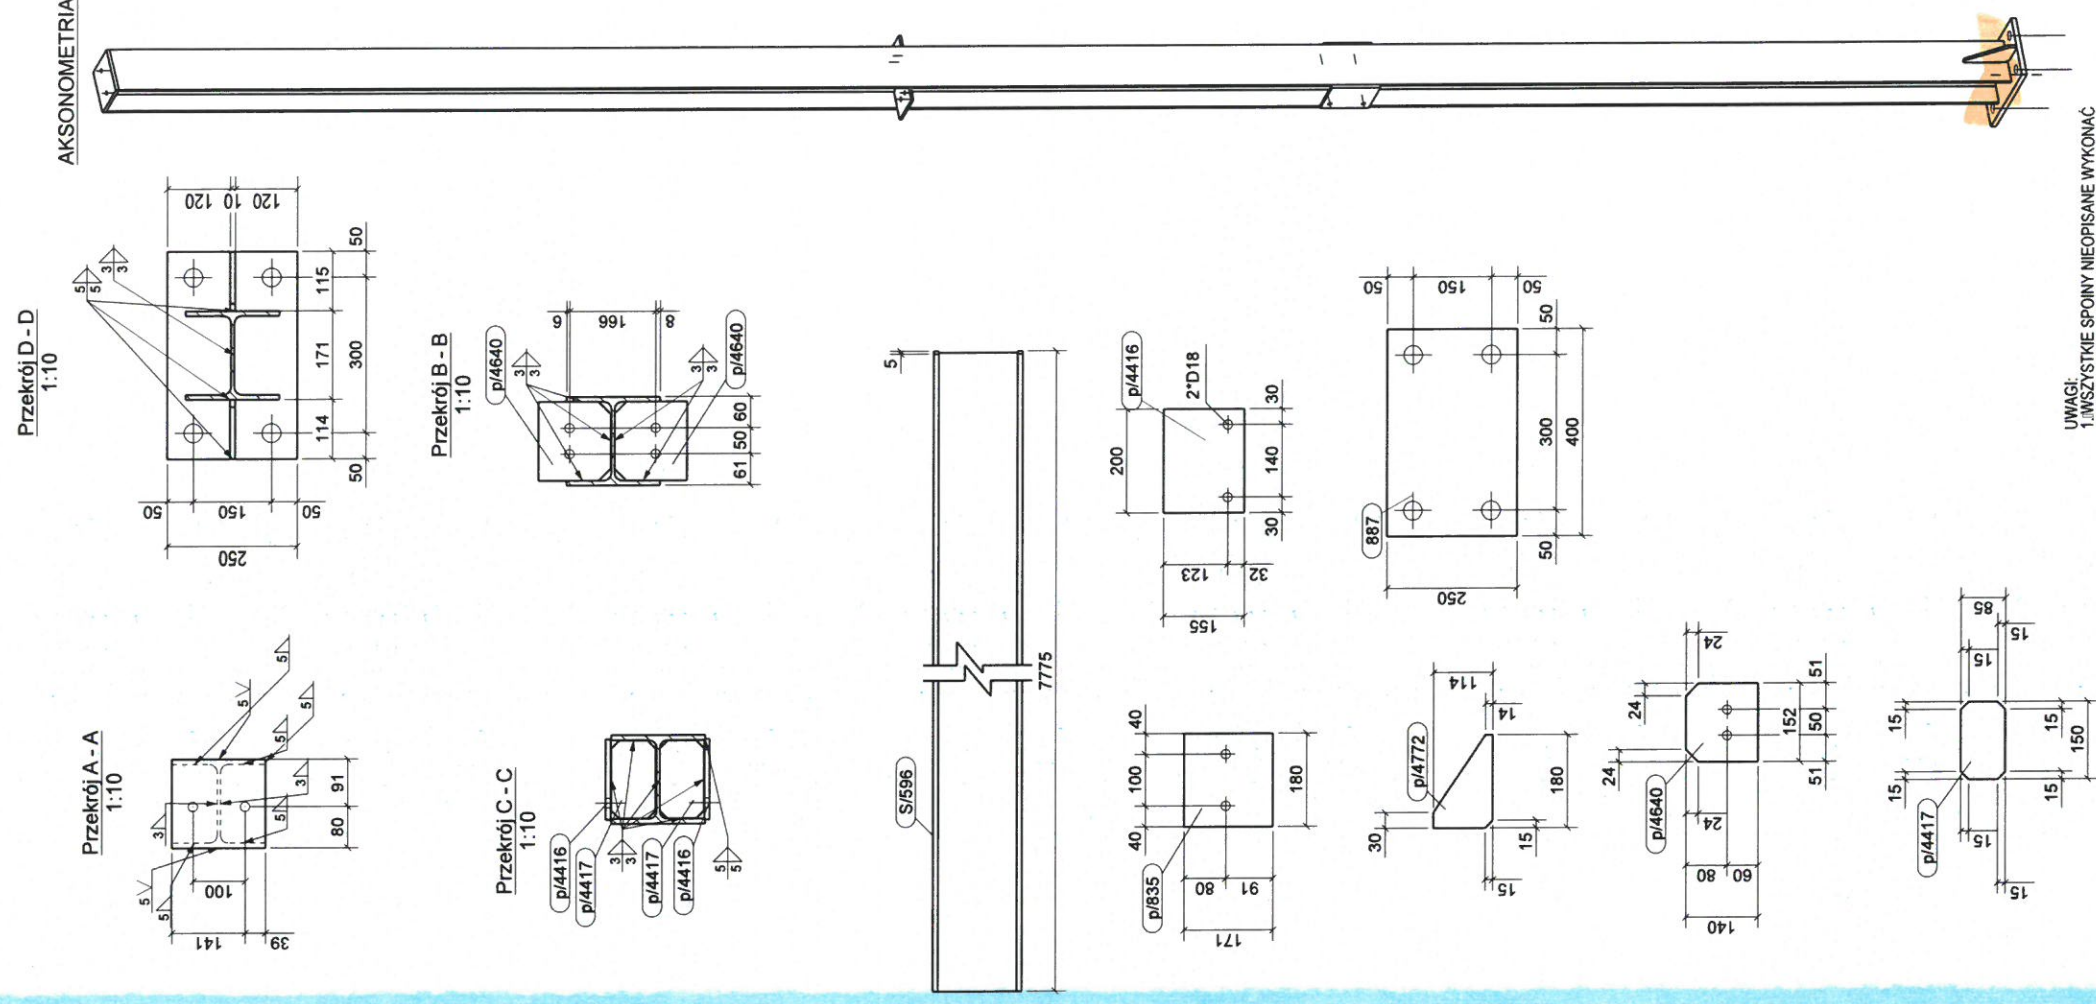


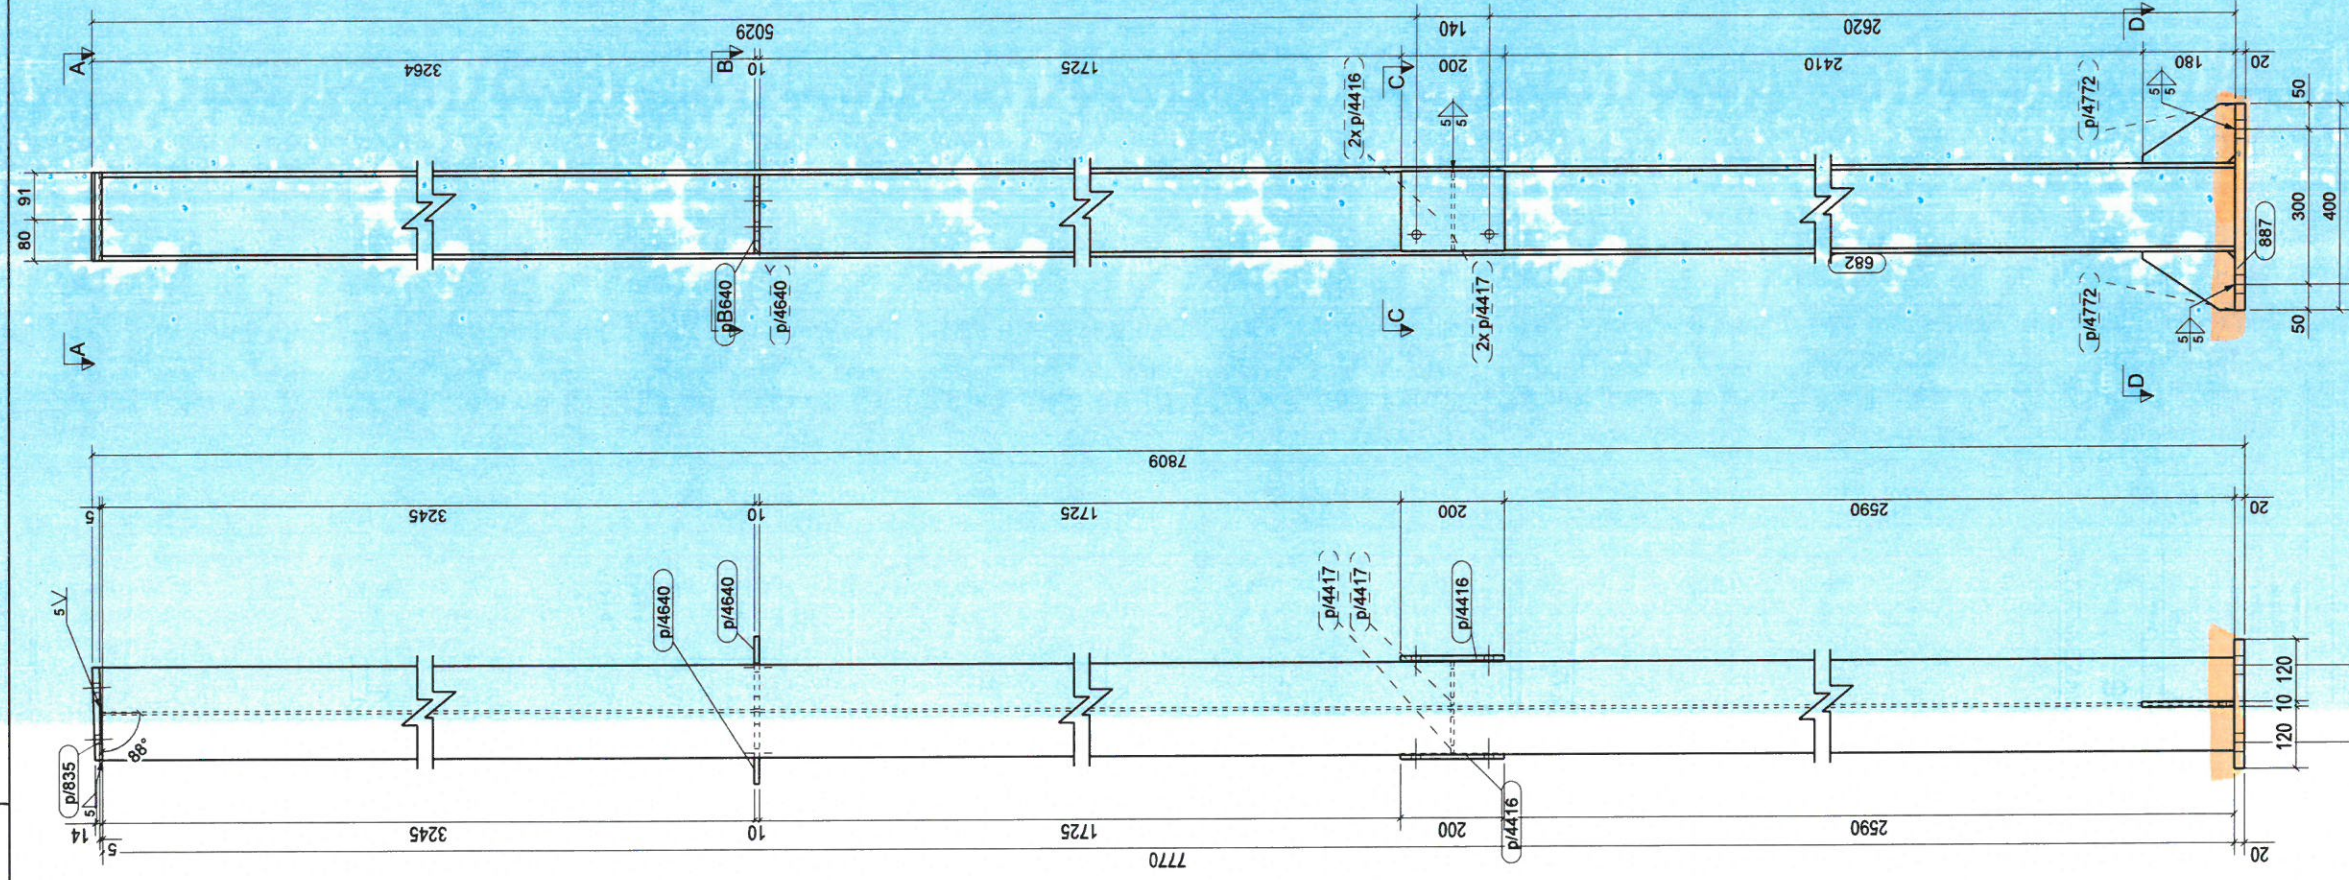

UWAGI:

- 0,51 DLA DWUSTRONNYCH
- 0,71 DLA JEDNOSTRONNYCH
2. ELEMENTY WYKONAĆ ZE STALI W LISTY MATERIALOWEJ. WYKONAĆ PRZED ROZPOCZĘCIEM PRAC BUDOWLANYCH. RÓŻNICE W WYKUSKACH I FORMACH NAZW WSKAZIWIK ROZBIEŻNOŚCI ZMIANY MUSZA BYĆ WYJAŚNIONE Z PROJEKTEM I NIE ROZPOCZĘCIEM PRAC BUDOWLANYCH


PRACOWNIA PROJEKTOWANIA
I U.S.G. INWESTYCYJNYCH ALFA

Spółka z o.o., Spółka komandytowa
58-229 LEGNICA, ul. KORNIETA 18
+48 76 8559071 www.alfa.pl pracownia@alfa.pl

ALFA

PRACOWNIA


**PRZEBUDOWA BUDYNKU HANDLOWEGO
BIELSKO BIAŁA
UL. WARSZAWSKA 180**

IMIE I NAZWISKO: PROJEKTANT:		PODPIS:	
mgr inż. Daniel Mikutańiec uprawnienia budowlane do projektowania bez ograniczeń w specjalności konstrukcyjno - budowlanej nr 198/DOŚ/12			
OPRACOWUJĄCY: mgr inż. Andrzej Popiel			
OPRACOWUJĄCY: mgr inż. Jacek Kadecki			
NAZWA RYSUNKU		BRANŻA	
SŁUP S/596		KONSTRUKCJA.JA	
ID PROJEKTU	STADIUM	DATA	SKALA
V-23	PW	17-07-24	1:10 1:20
NAZWA RUKU			NR RYS
V-23, PW, K10, SŁUP S/596-126			K10/126
ID RZESZY			ID RZESZY
			-

KRYSTIAN MICHNIEWICZ
CERT. VT, PT POZIOM 2
Nr IC/NDT/4546 WG PN-EN ISO 9712
nadane przez IS Gliwice

WYKAZ ELEMENTÓW ZESPÓŁU			
Zespół: S/596			
Element	Profil	Materiał	Ilość
582	HEA180	S235JR	1
p/4416	BL10*155	S235JR	2
p/4417	BL6*85	S235JR	2
p/4640	BL10*140	S235JR	2
p/4772	BL10*114	S235JR	2