
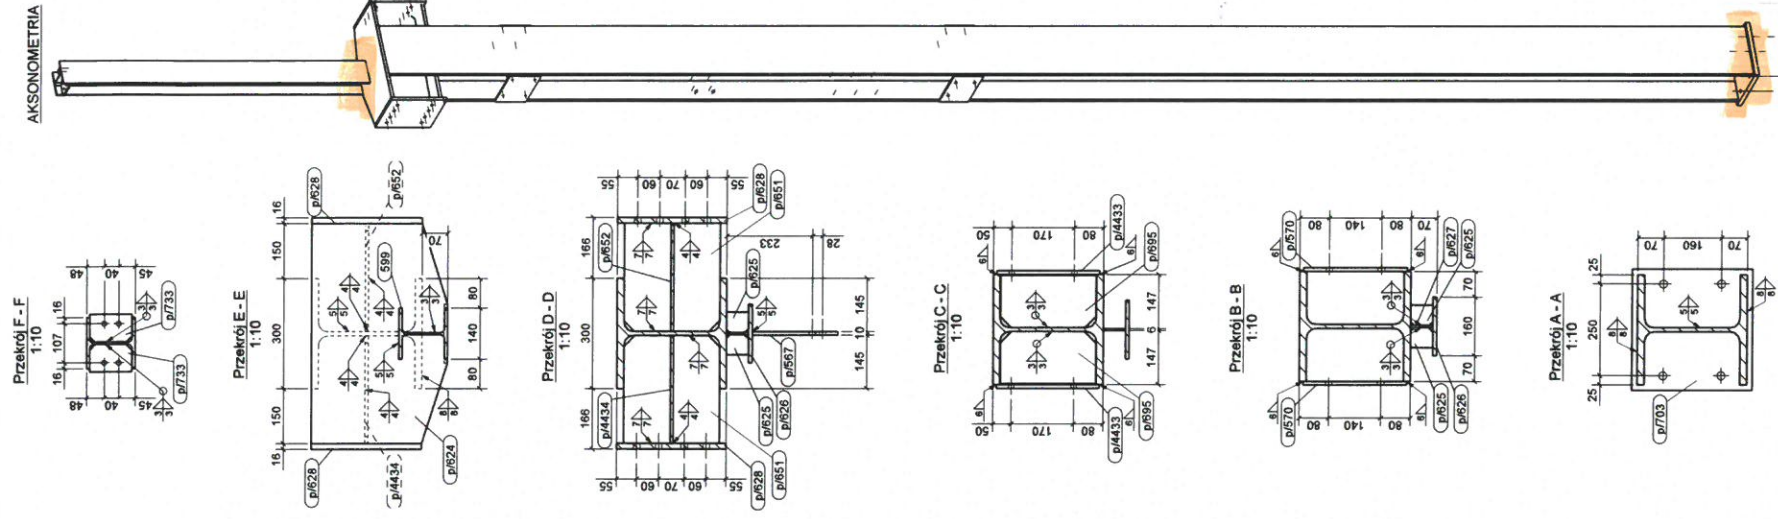


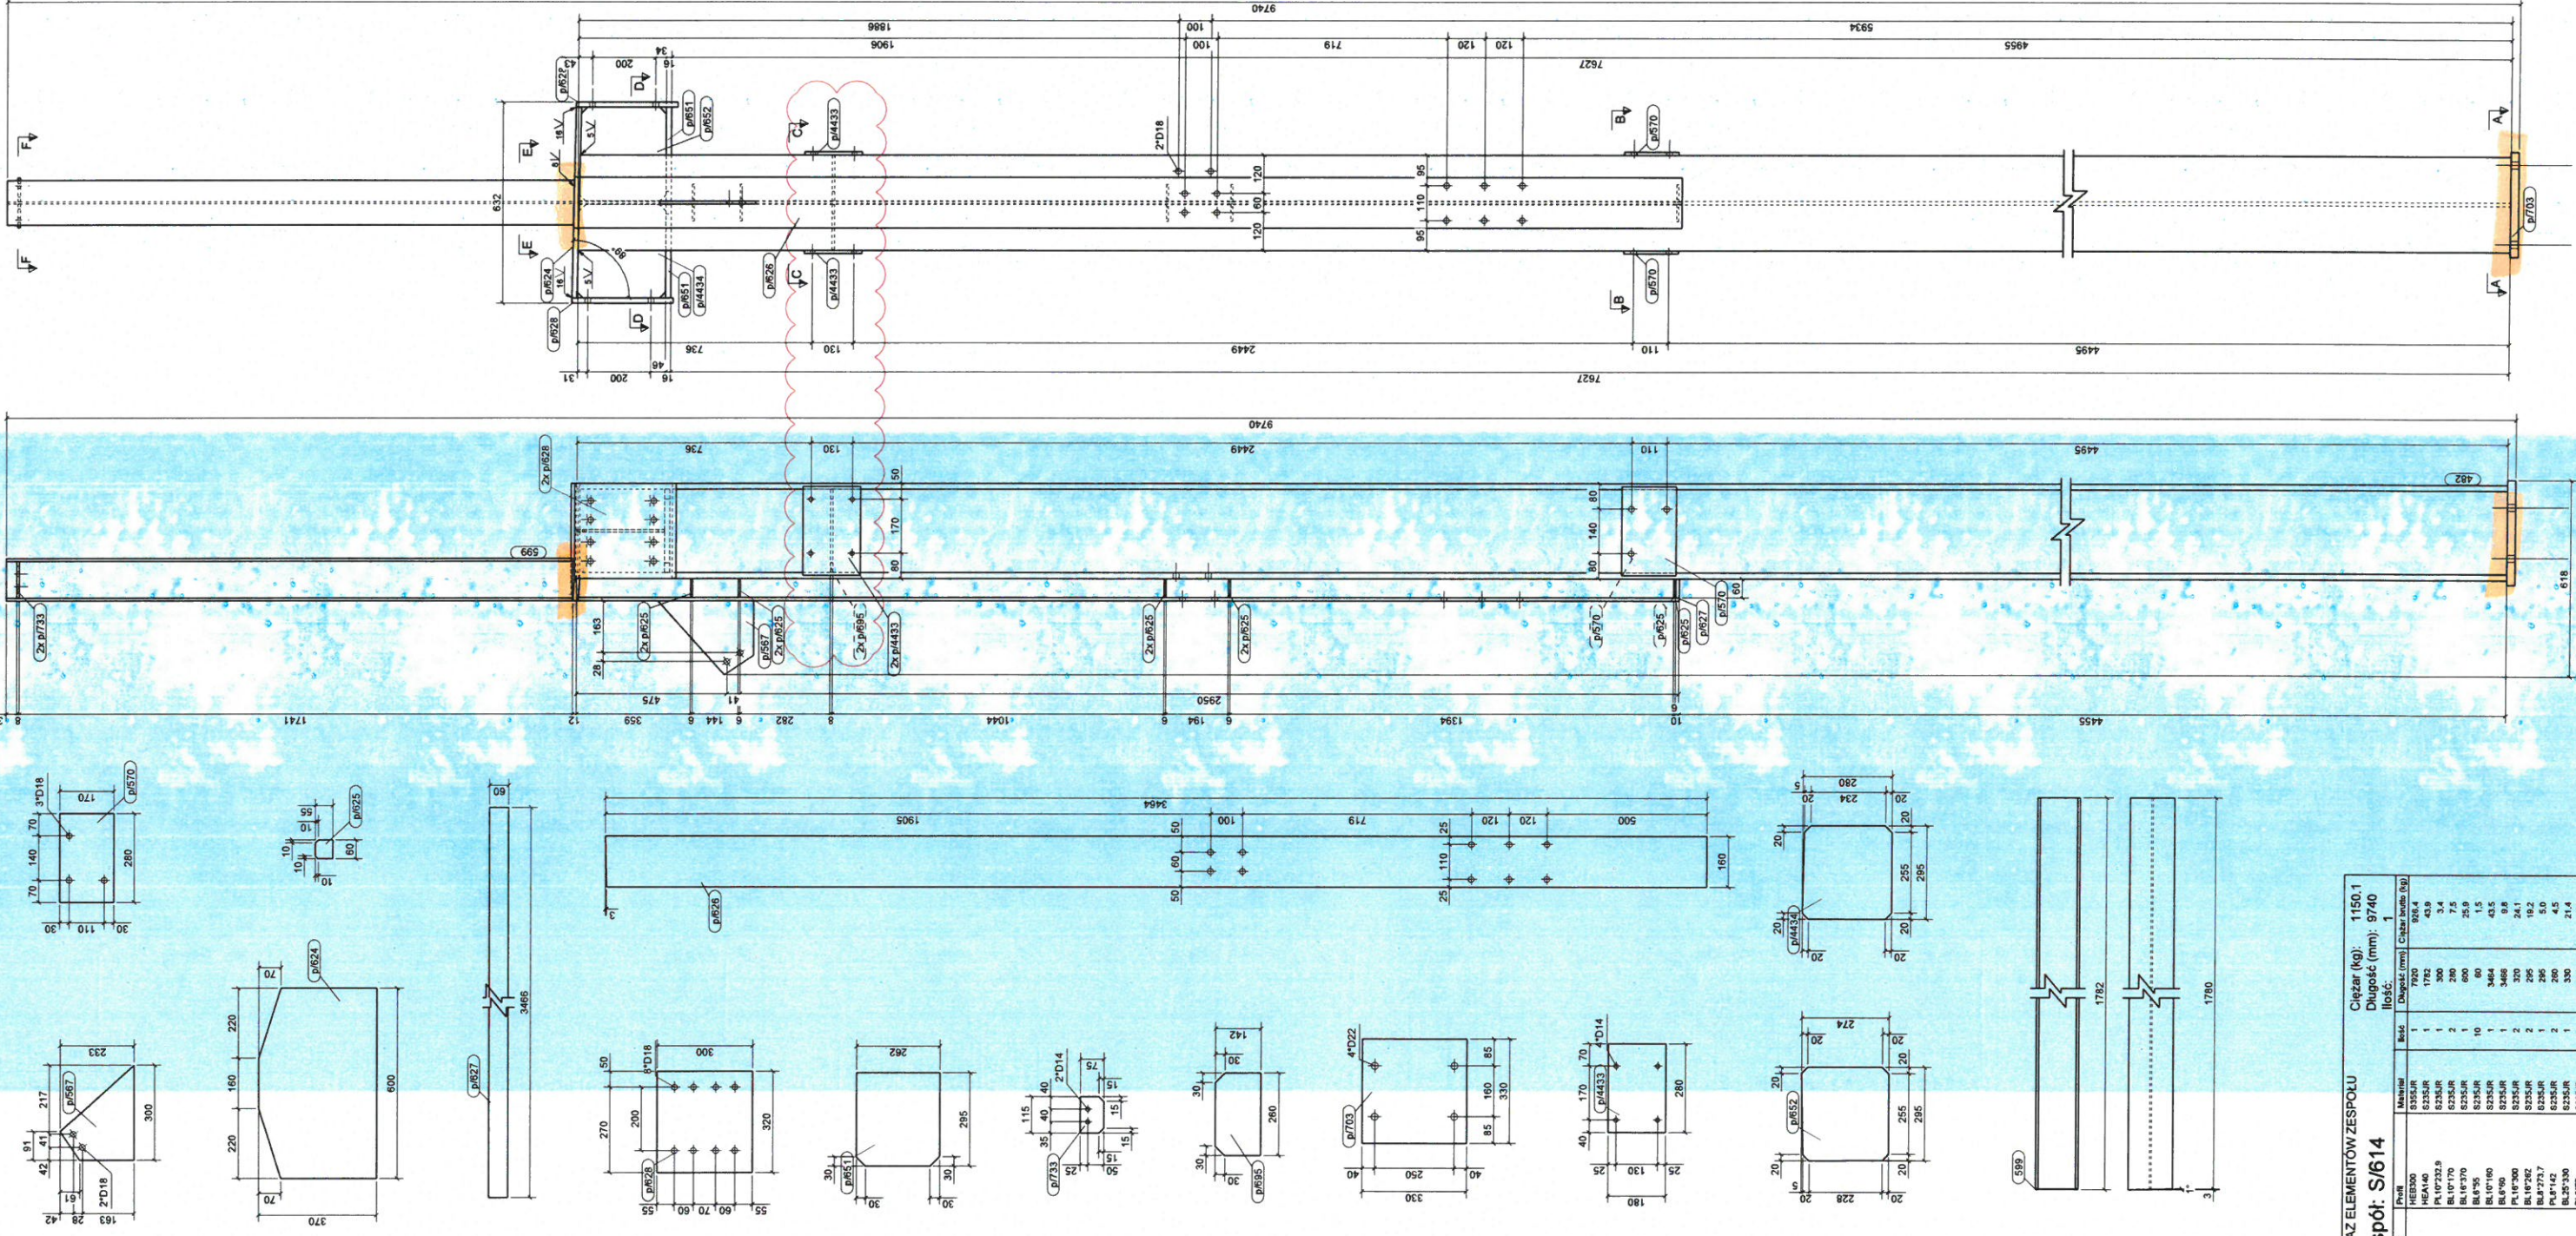

**KRYSTIAN MICHNIEWICZ**  
*Chłodziący*  
CERT. VT, PT, POZIOM 2  
Nr IC/NDT/4546 WG PN-EN ISO 9712  
nadane przez IS Gliwice

UWAGI  
1. WSKAZYSZKIE SPOBY NIEOPISANE WYKONAC  
JAKO PACHWINOWE  
- 0,51 DLA DWUSTRONNI  
- 0,51 DLA JEDNOSTRONNI  

[illegible]

| Ełment | Prób       | Materiał | Rodz | Ciężar netto (kg) |               | Ciężar brutto (kg) | 1      |
|--------|------------|----------|------|-------------------|---------------|--------------------|--------|
|        |            |          |      | Długość (mm)      | Średnica (mm) |                    |        |
| 482    | HE4000     | S235JR   | 1    | 1762              |               | 808,4              |        |
| 589    | HE4A140    | S235JR   | 1    | 1                 | 300           | 43,9               | 1150,1 |
| 597    | PL107232,8 | S235JR   | 2    | 200               | 7,5           | 3,4                |        |
| 607    | BL107170   | S235JR   | 2    | 650               | 25,9          |                    |        |
| 610    | BL107170   | S235JR   | 1    | 1                 | 1,5           |                    |        |
| 6825   | BL107160   | S235JR   | 1    | 3466              | 9,8           |                    |        |
| 6926   | BL107160   | S235JR   | 1    | 3466              | 9,8           |                    |        |
| 6927   | BL6790     | S235JR   | 2    | 3028              | 24,1          |                    |        |
| 6928   | BL197300   | S235JR   | 2    | 295               | 19,2          |                    |        |
| 6951   | BL197262   | S235JR   | 1    | 266               | 5,0           |                    |        |
| 6952   | BL19773,7  | S235JR   | 2    | 260               | 4,5           |                    |        |
| 6986   | BL7142     | S235JR   | 2    | 260               | 4,5           |                    |        |
| 7023   | BL257300   | S235JR   | 2    | 115               | 1,1           |                    |        |
| 7024   | BL773      | S235JR   | 2    | 260               | 7,9           |                    |        |
