


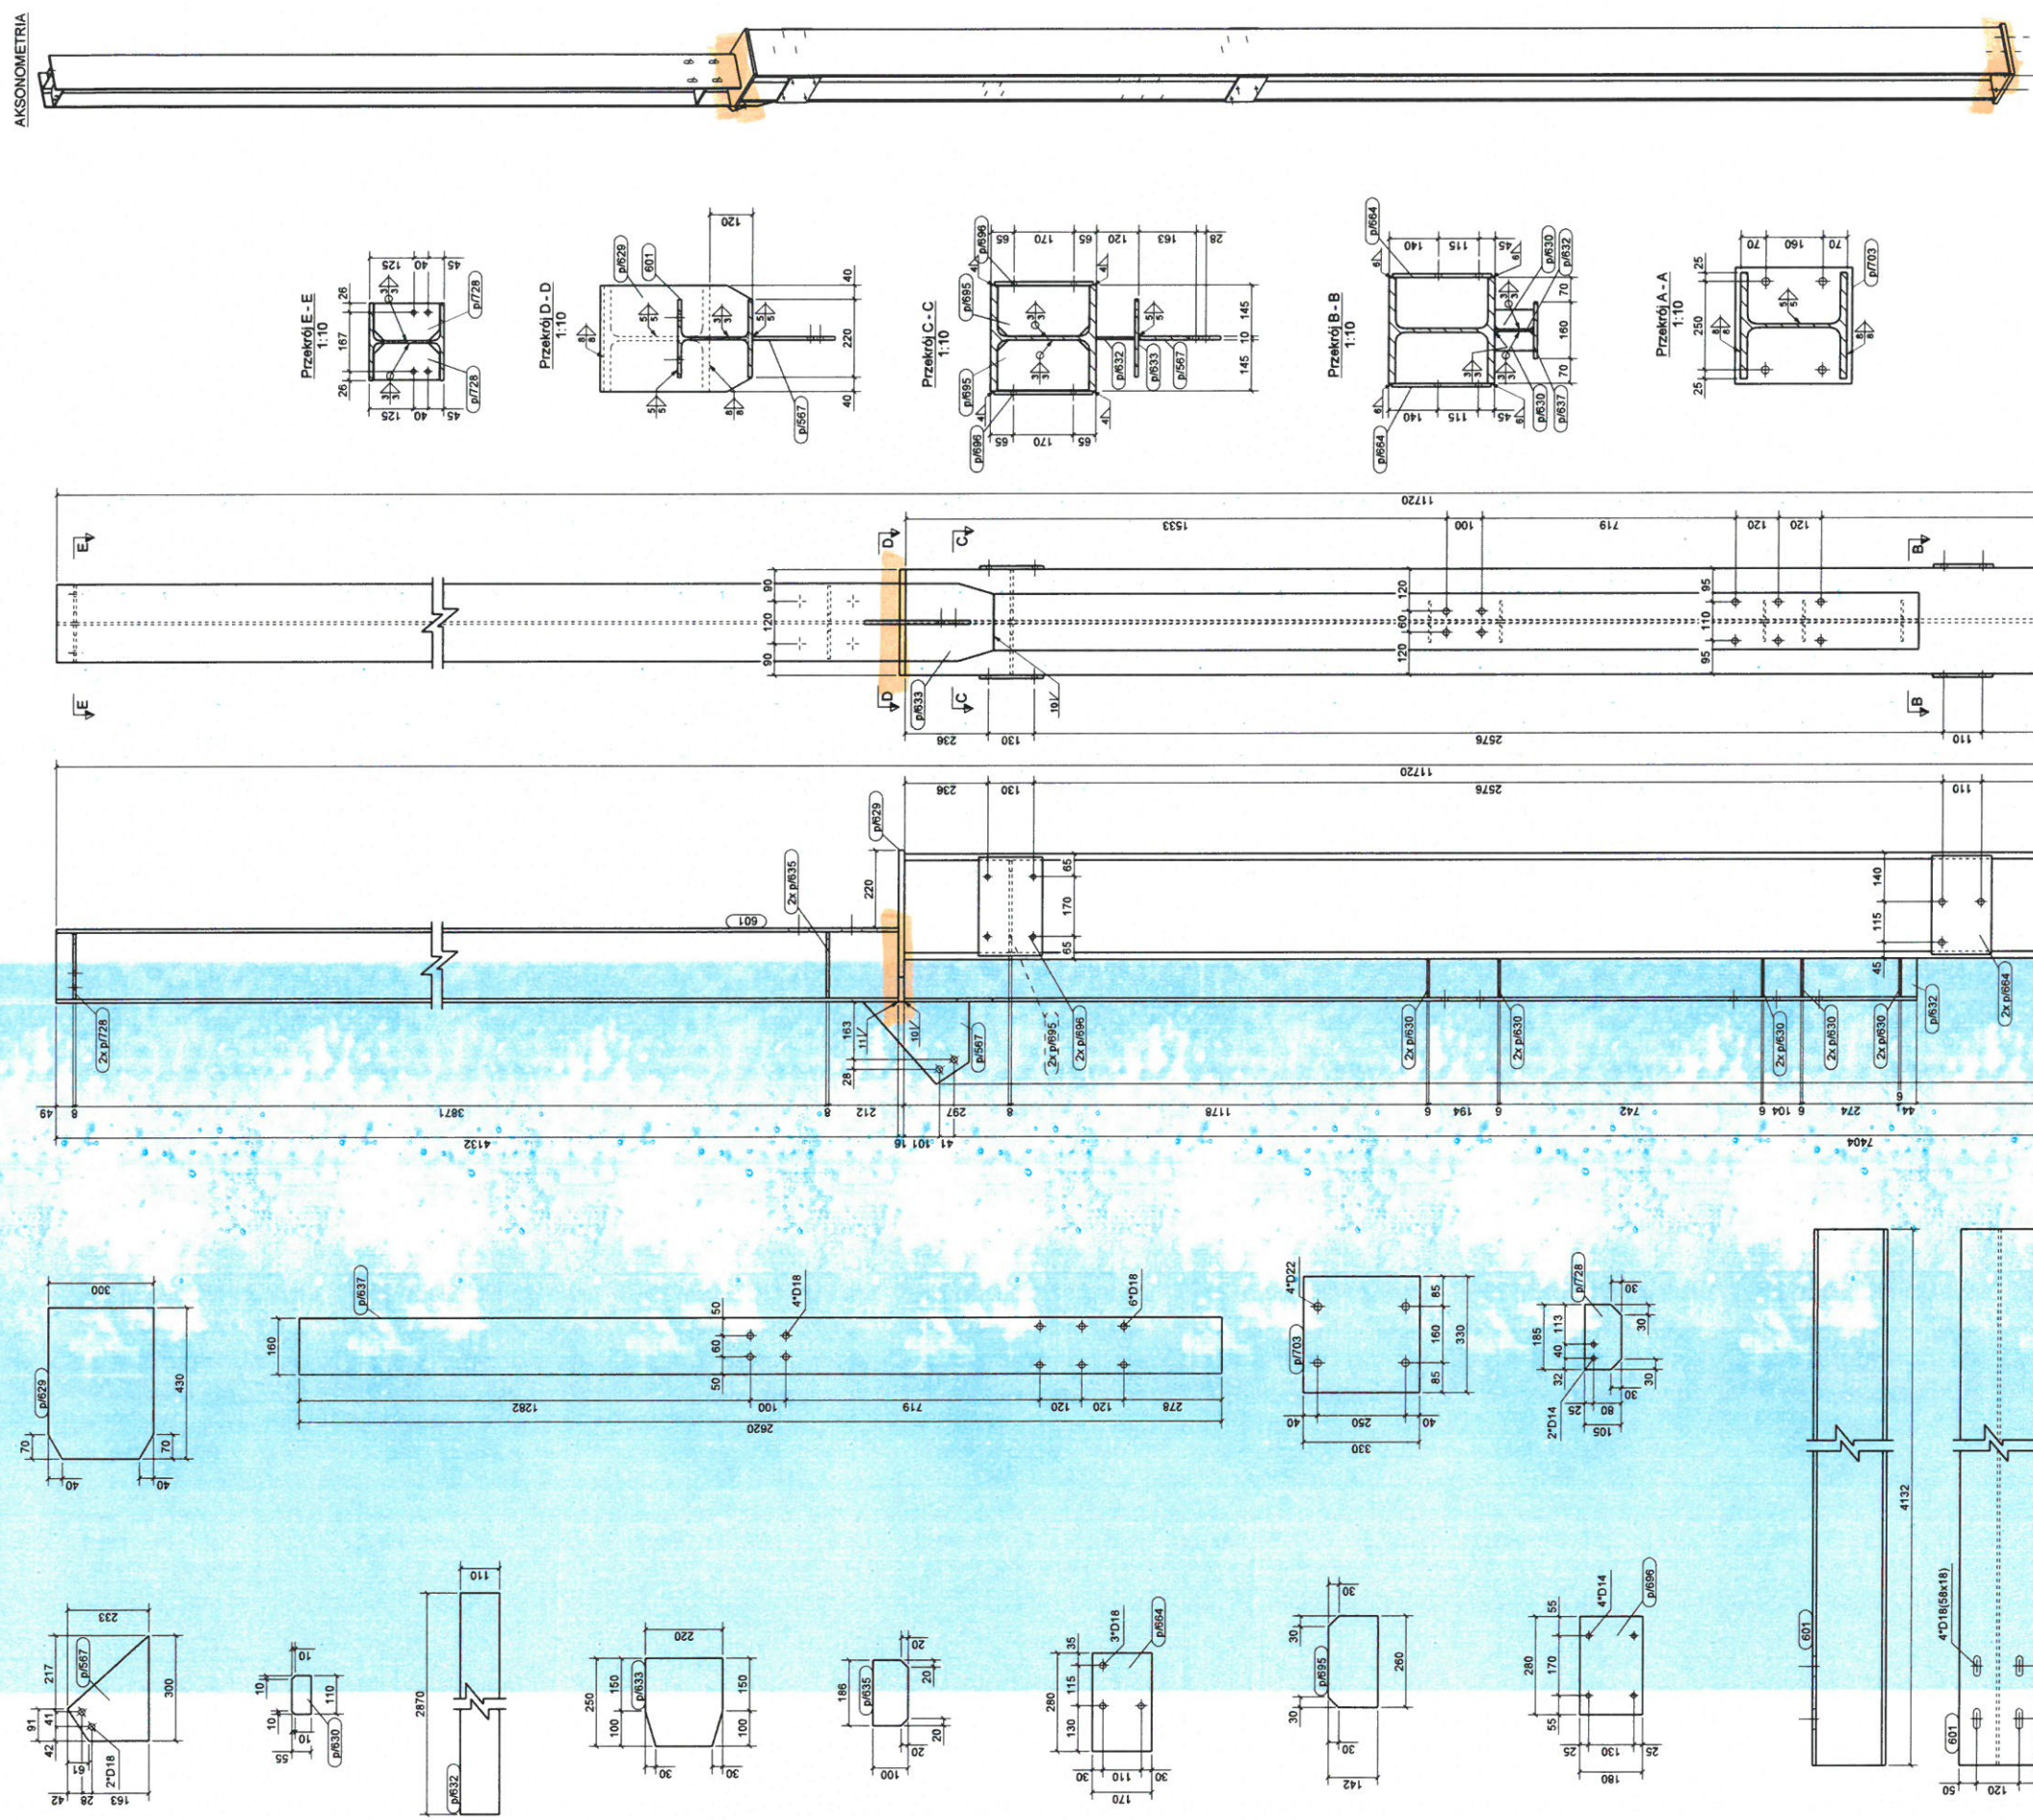

KRYSTIAN MICHNIEWICZ
CERT. VI, PT. POZIOM 2
Nr IC 100T/4546 WG PN-EN ISO 9712
nadane przez IS Gliwice

LIMAGI

1. KLASA KONSTRUKCJI STALOWEJ:
- EXCZ WG PN-ISO 9001 + A1 (2012) ILO 2014-09-
2. POZIOM AKOŚCI POLACZEN SPAWANYCH C WG PN EN 75617
3. KONSTRUKCJE ZABEZPIECZYŁY ANTYKOROZYJNE PRZEZ MALOWANIE
- ZESTAWIENIEM FABR. JEDNEGO PRODUCENTA I PRZYMIAJĄCY KOROZYJNOŚĆ CZ.
- PÓWIERZCHNI OCHRONNY DO STOPNIA S245 wg PN ISO 8501-1:2.
4. KOLOR WG WYTŁOCZNIK WSTĘPORA

[illegible]

Element	Profil	Materiał	Średnica (mm)	Długość (mm)	Waga (kg)
4844	HEX300	S235JR	1	7647	683,7
501	HEX200	S235JR	1	4132	208,6
p057	PL10732,8	S235JR	1	300	3,4
p029	BL16*300,1	S235JR	1	430	15,9
p030	BL16*300,1	S235JR	10	110	2,6
p032	BL16*300,1	S235JR	1	2870	14,9
p033	PL10732,8	S235JR	1	160	1,1
p035	PL10732,8	S235JR	2	180	2,3
p037	BL10*160	S235JR	1	2620	33,9
p064	PL107170	S235JR	2	260	7,5
p095	PL1*142	S235JR	2	260	4,5
p098	BL10*160	S235JR	2	260	7,9
p705	BL2*572	S235JR	1	330	21,4
p720	BL2*572	S235JR	2	185	2,3