

KONTAKTY BEZ PRZEMIAN, ZODJY, AUTORA, ZABRÓJOWANE
PRACOWNIA AUTORSKIE ZASTRZEŻENIE

ALFA

**PRACOWNIA PROJEKTOWANIA
I USŁUG INWESTYCYJNYCH ALFA**
Spółka z o.o. Spółka komandytowa
59-220 LEONICA, ul. LONKETA 18
+48 76 8525671 www.gpall.pl pracownia@gpall.pl





PRACOWNIA

ORIENT

IMIĘ I NAZWISKO:		PODPIS:
PROJEKTANT:	mgr inż. Daniel Mikutańiec urządzenia budowlane do projektowania bez ograniczeń w specjalności konstrukcyjno - budowlanej nr 19620/S12	
OPRACOWUJĄCY:	mgr inż. Jacek Kadecki	
OPRACOWUJĄCY:	mgr inż. Andrzej Popiel	

NAZWA PYSIUNKU		BRANŻA	
SŁUP S/617		KONSTRUKCJA	

ID PROJEKTU	STADIUM	DATA	SKALA	NR RYS
V-23	PW	27-05-24	1:10 1:20	K9/131
NAZWA PLIKU				ID REMIZII
V-23_PW_K9_SŁUP S/617-131				-

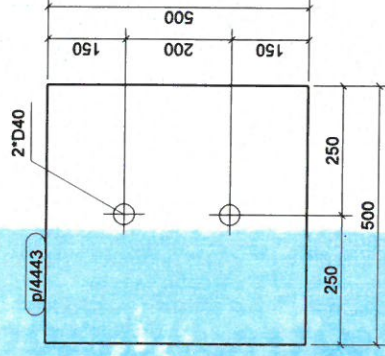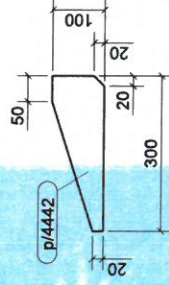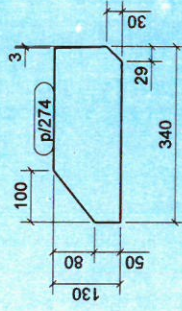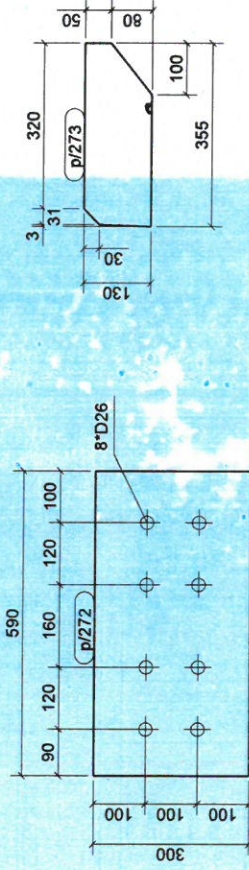

WYKAZ ELEMENTÓW ZESPÓŁU				Ciężar (kg): 766.6
Zespół: S/617				Grubość (mm): 7704
				Ilość:
Element	Profil	Materiał	Ilość	Grubość (mm)
13	HEA300	S355JR	1	7654
p/272	BL20*300	S235JR	1	590
p/273	BL12*130	S235JR	1	355
p/274	BL12*130	S235JR	1	340
p/4442	BL10*100	S355JR	2	300
p/4443	BL25*500	S355JR	1	500