


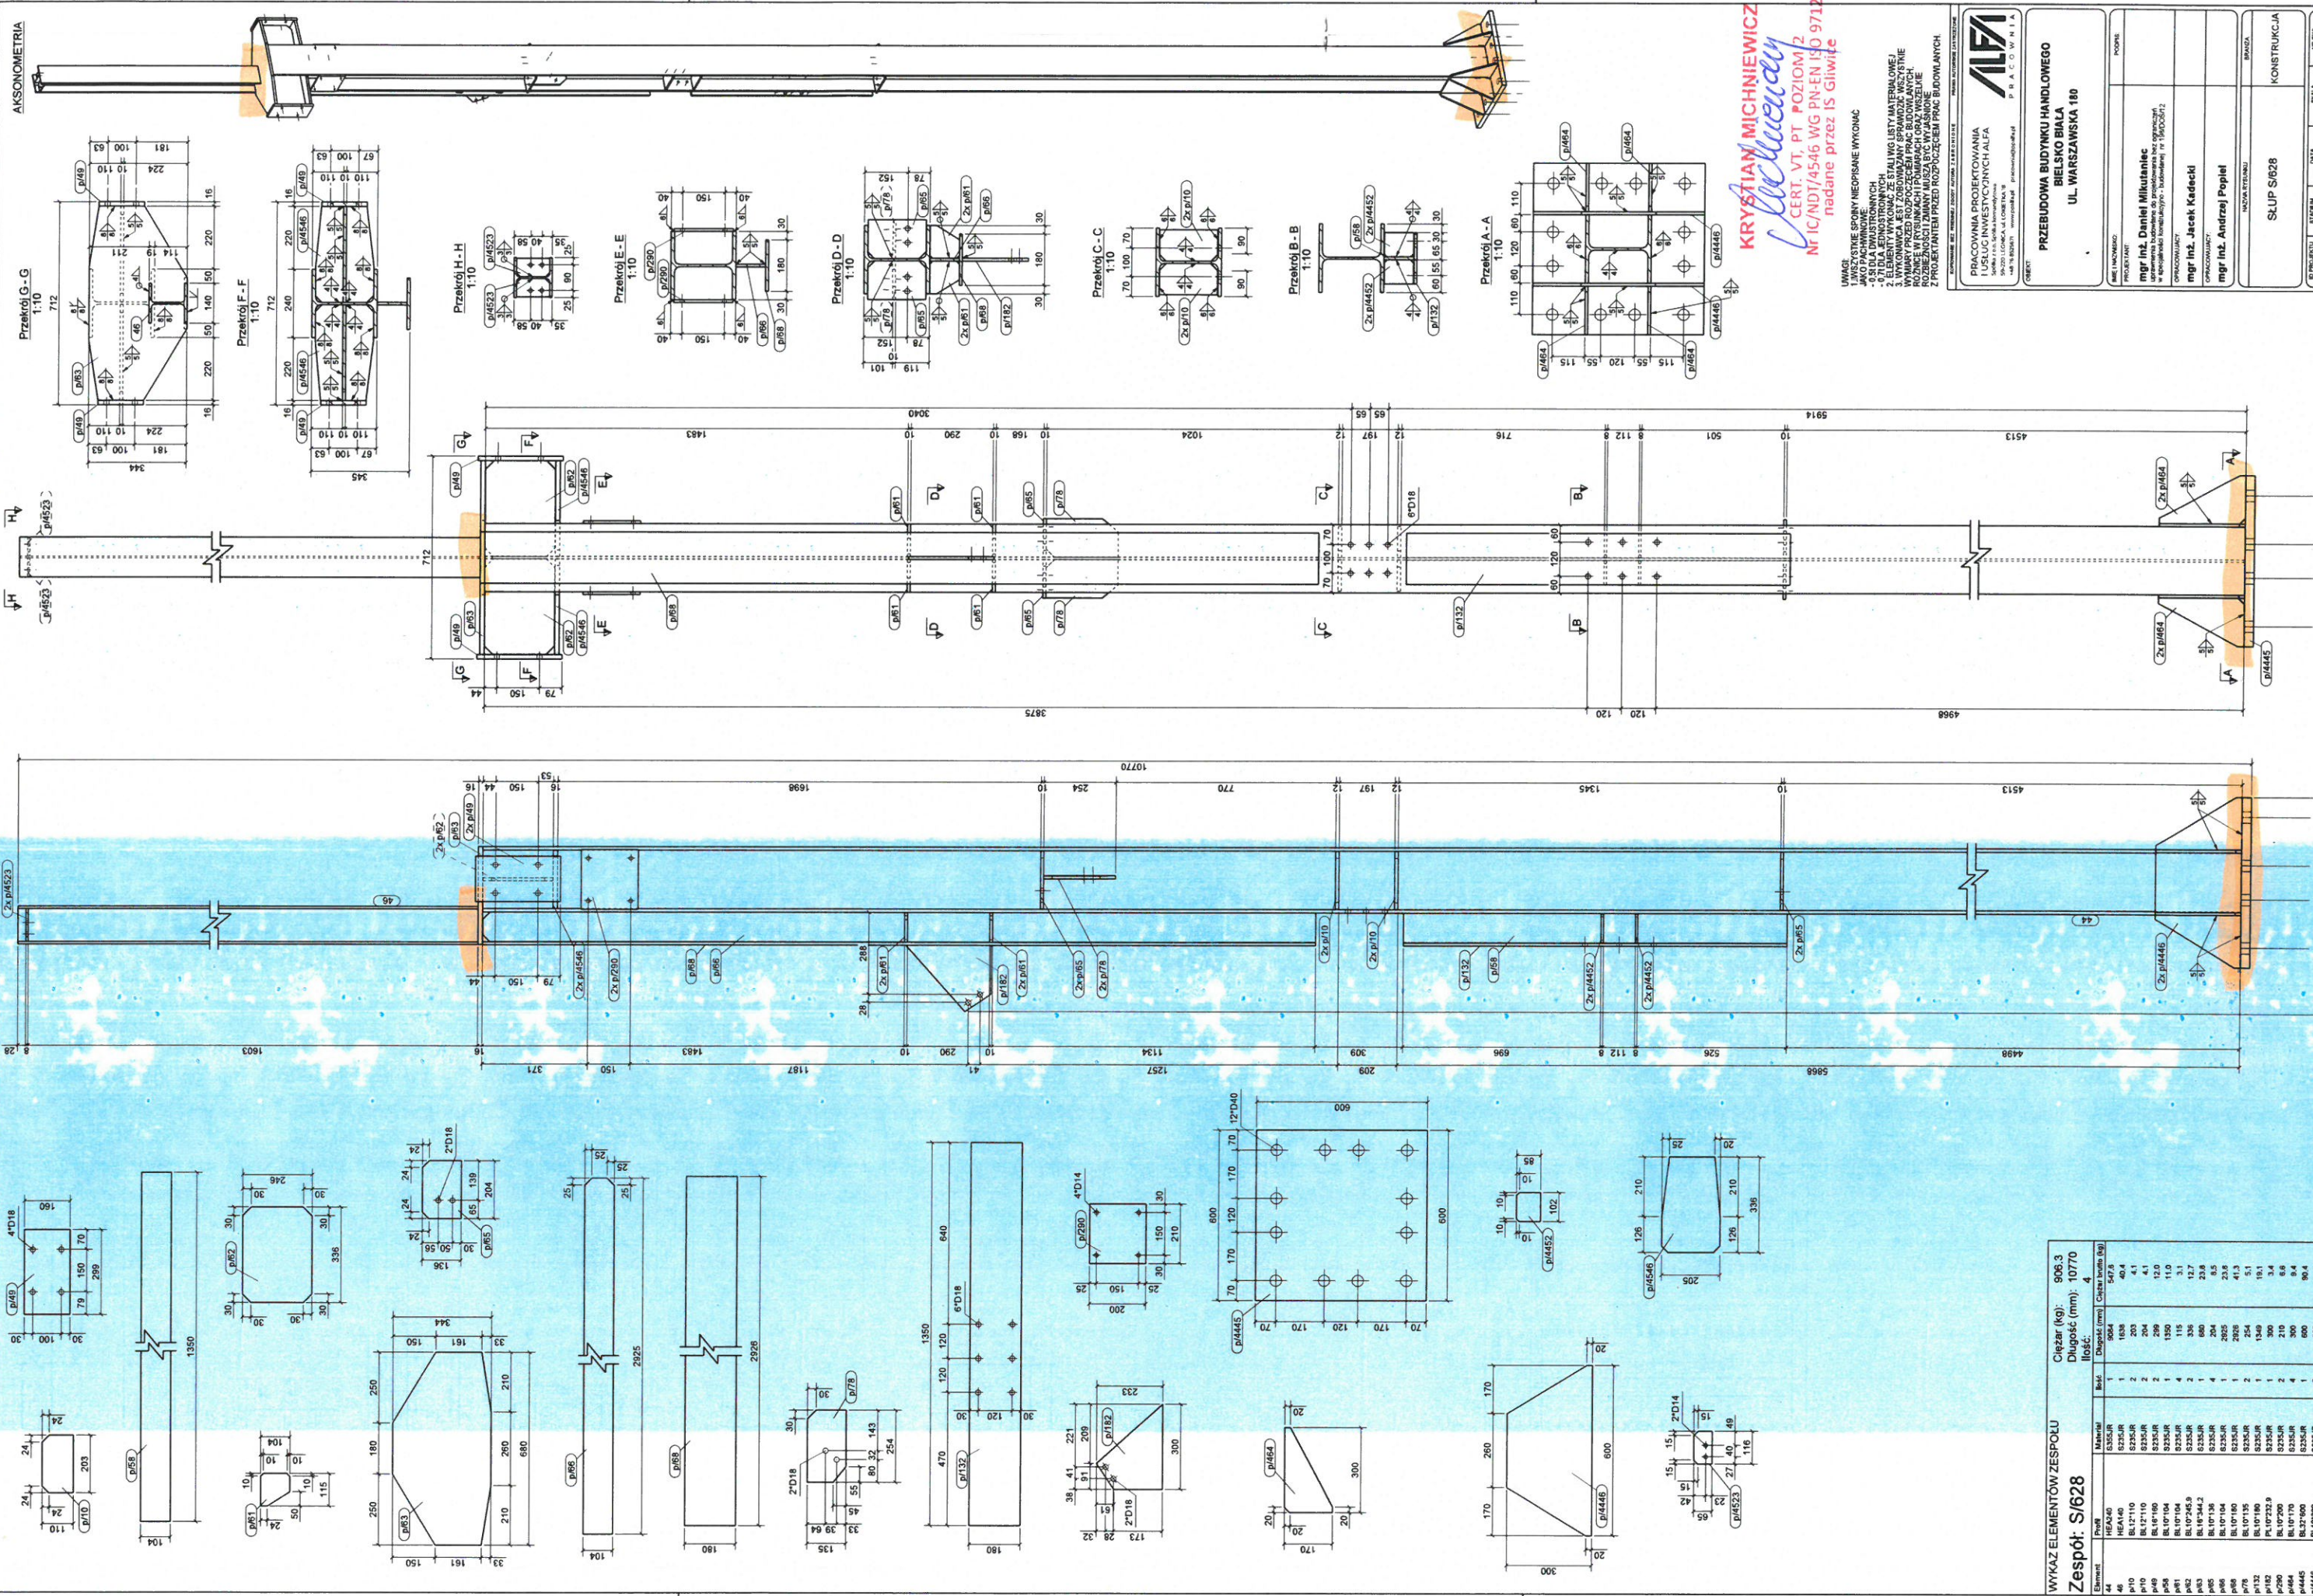

KRYSTIAN MICHNIEWICZ
CERT. VT, PT. POZIOM 2
Nr IC/NDT/4546 WG PN-EN ISO 9712
nadane przez IS Gliwice

LWIACI

ALFA
**PRACOWNIA PROJEKTOWANIA
I USŁUG INWESTYCYJNYCH ALFA**
Spółka z o.o. Spółka akcyjna z siedzibą
59-220 LEGNICA ul. ŁONIECZA 18
t.48 76 826471 www.alfaplan.pl
pr@alfaplan.pl

OBIEKT:
PRZEBUDOWA BUDYNKU HANDLOWEGO
BIELSKO BIAŁA
UL. WARSZAWSKA 180

OPRACOWAŁ	
mgr inż. Jacek Kadecki	
OPRACOWAŁ	
mgr inż. Andrzej Popiel	

NAZIVA RYSENIKU	BRANZA
SLUP S/628	KONSTRUKCJA

ID PROJEKTU	STATUS	DATA	SKALA	NR RYS
V-23	PW	27-05-24	1:10 1:20	K9/134
MAZDA PUKU				
V-23_PW_V3_SUP S623-134				
				ID REVIZJI
				-

[illegible]