


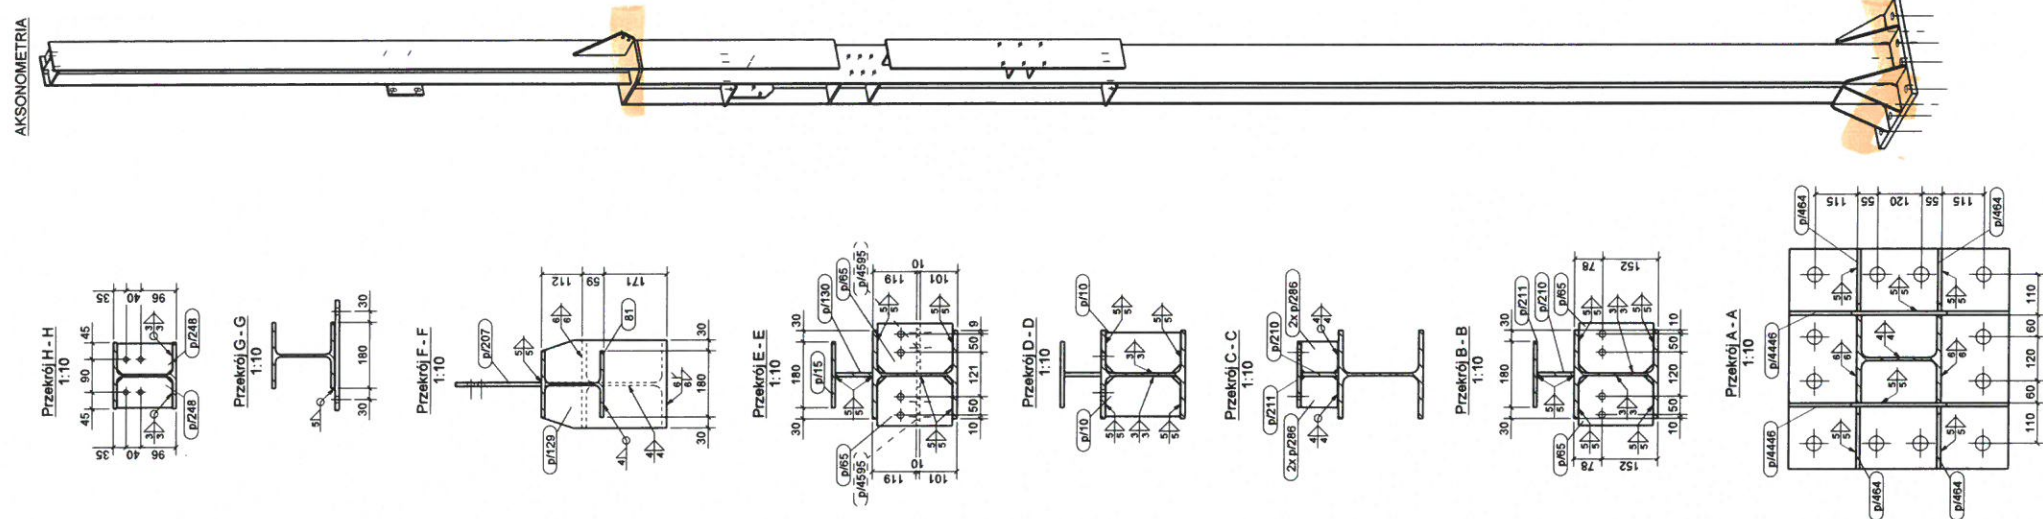

KRYSTIAN MICHNIEWICZ
Krystian Michniewicz
CERT. VT, PT POZIOM 2
NIP: 1474546 WG PN-EN ISO 9712
nadane przez IS Gliwice

UWAGI:
1. WSZYSTKIE SPOBY NEOPISANE WYKONAC
JAKO PACHWINOWE
- 0,51 DLA DWUSTRONNYCH
- 0,71 DLA JEDNOSTRONNYCH
2. ELEMENTY WYKONAC ZE STALI W LG LISTY MATERIALOWEJ
WYKONANE SĄ SPOBEM ZOBOWIĄZANY SPRAWDZIĆ WSZYSTKIE
WYMIARY PRZED WYKONANIEM
ROZDZIAŁ W RYSUNKACH I PAMIAKACH OPRAĆ WZGLĘD
ROZBIEŻNOŚCI ZMIANY MUZA BYĆ WYJASNIŁE
Z PROJEKTEM TEMU PRZED ROZPOCZĘCIEM PRAC BUDOWYNYCH.

KONSTRUKCJE BETONOWE I ŻELAZNOBETONOWE
PRACOWNIA PROJEKTOWANIA I USŁUG INŻYNIERSKICH

ALFA



**PRACOWNIA PROJEKTOWANIA
I USŁUG INŻYNIERSKICH ALFA**

Spółka z o.o. Spółka z ograniczoną odpowiedzialnością
58-225 LEGNICA, ul. L. CZERNIECKA 15
44-716 82087-1 www.alfaprojekt.pl
prace@alfaprojekt.pl

PRZEBUDOWA BUDYNKU HANDLOWEGO
BIELSKO BIAŁA
UL. WARSZAWSKA 180

IMI I MACIAGO	PROJEKTANT	PODPISE
mgr inż. Daniel Mikutaniec uprawnienia budowlane do projektowania bez ograniczeń w specjalności konstrukcyjno - budowlanej nr 140006412		
OPRACOWUJĄCY		
mgr inż. Jacek Kadecki		
OPRACOWUJĄCY		
mgr inż. Andrzej Popiel		

NAZVA VEŠTAČU		BRANZA	
SLUP S/562		KONSTRUKCIJA	
ID PROJEKTU	STADIUM	DATA	BR. RYSE
V-23	PW	25-06-24	1:10 1:20 K9/223
NAZVA PRŮBĚ			
V-23 PW K9 SLUP 562-223			

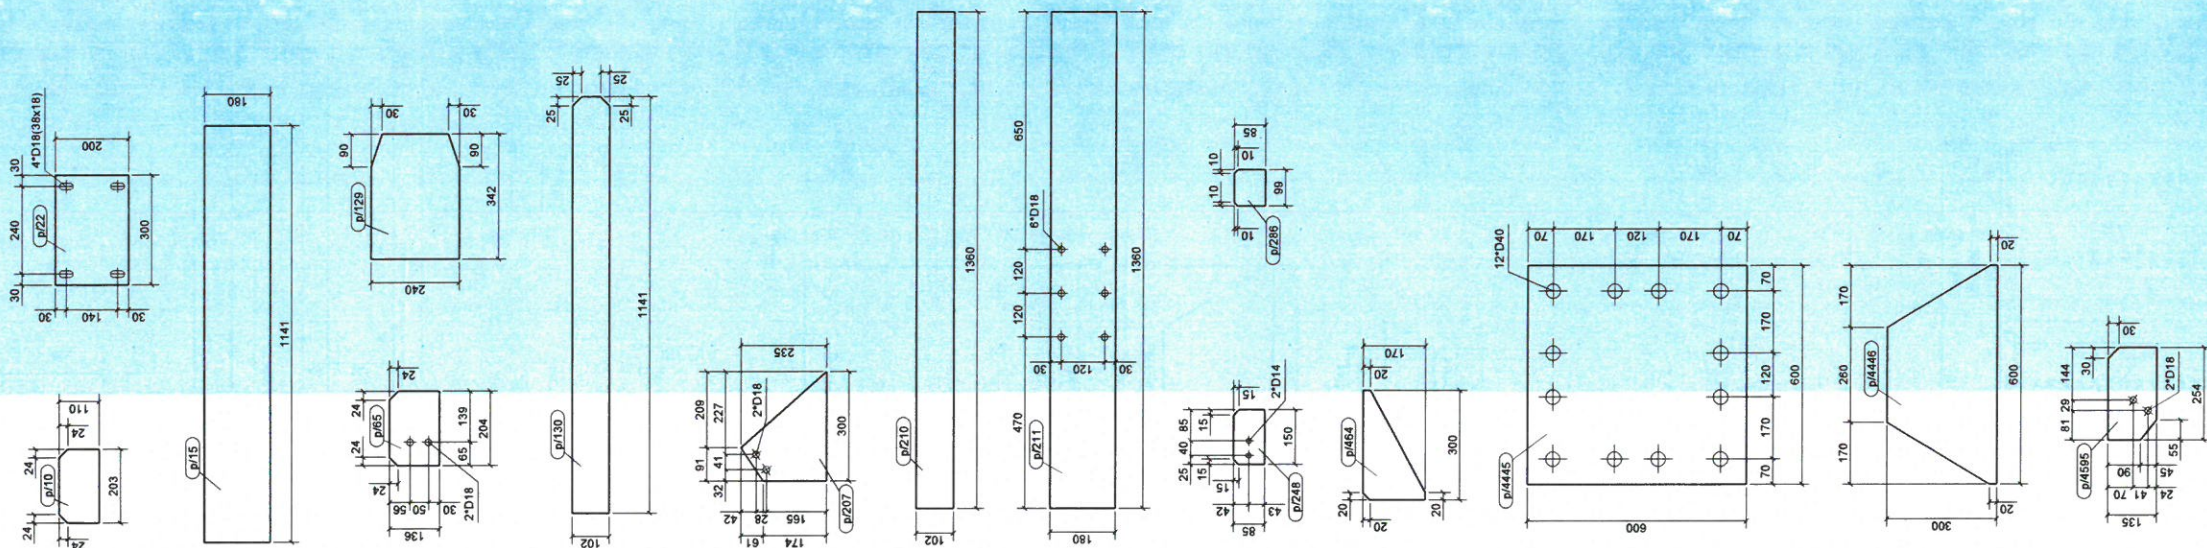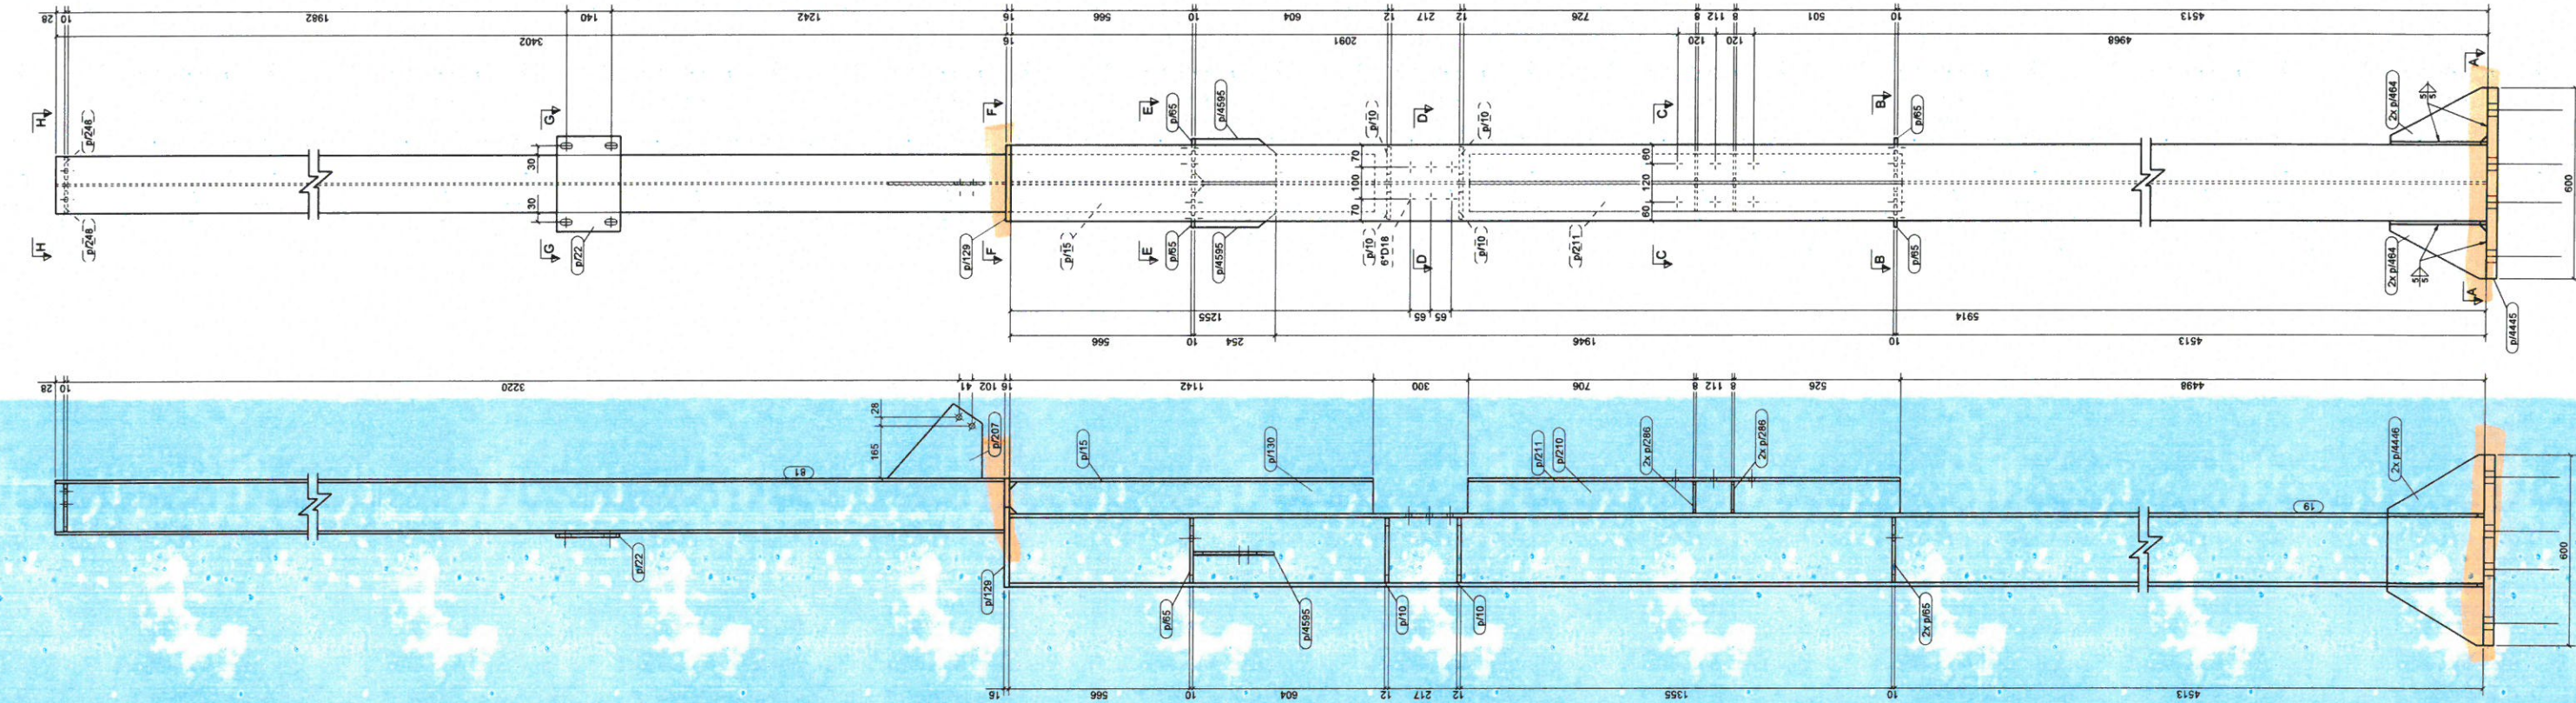

WYKAZ ELEMENTÓW ZESPÓŁU				Ciepła (kg): 781.8
Zespół: S/562				Długość (mm): 10749
				Ilość: 1
Element	Profil	Materiał	Rdź	Długość (mm) Ciepła brutto (kg)
19	H24X40	S355JR	1	7299 440.1
