


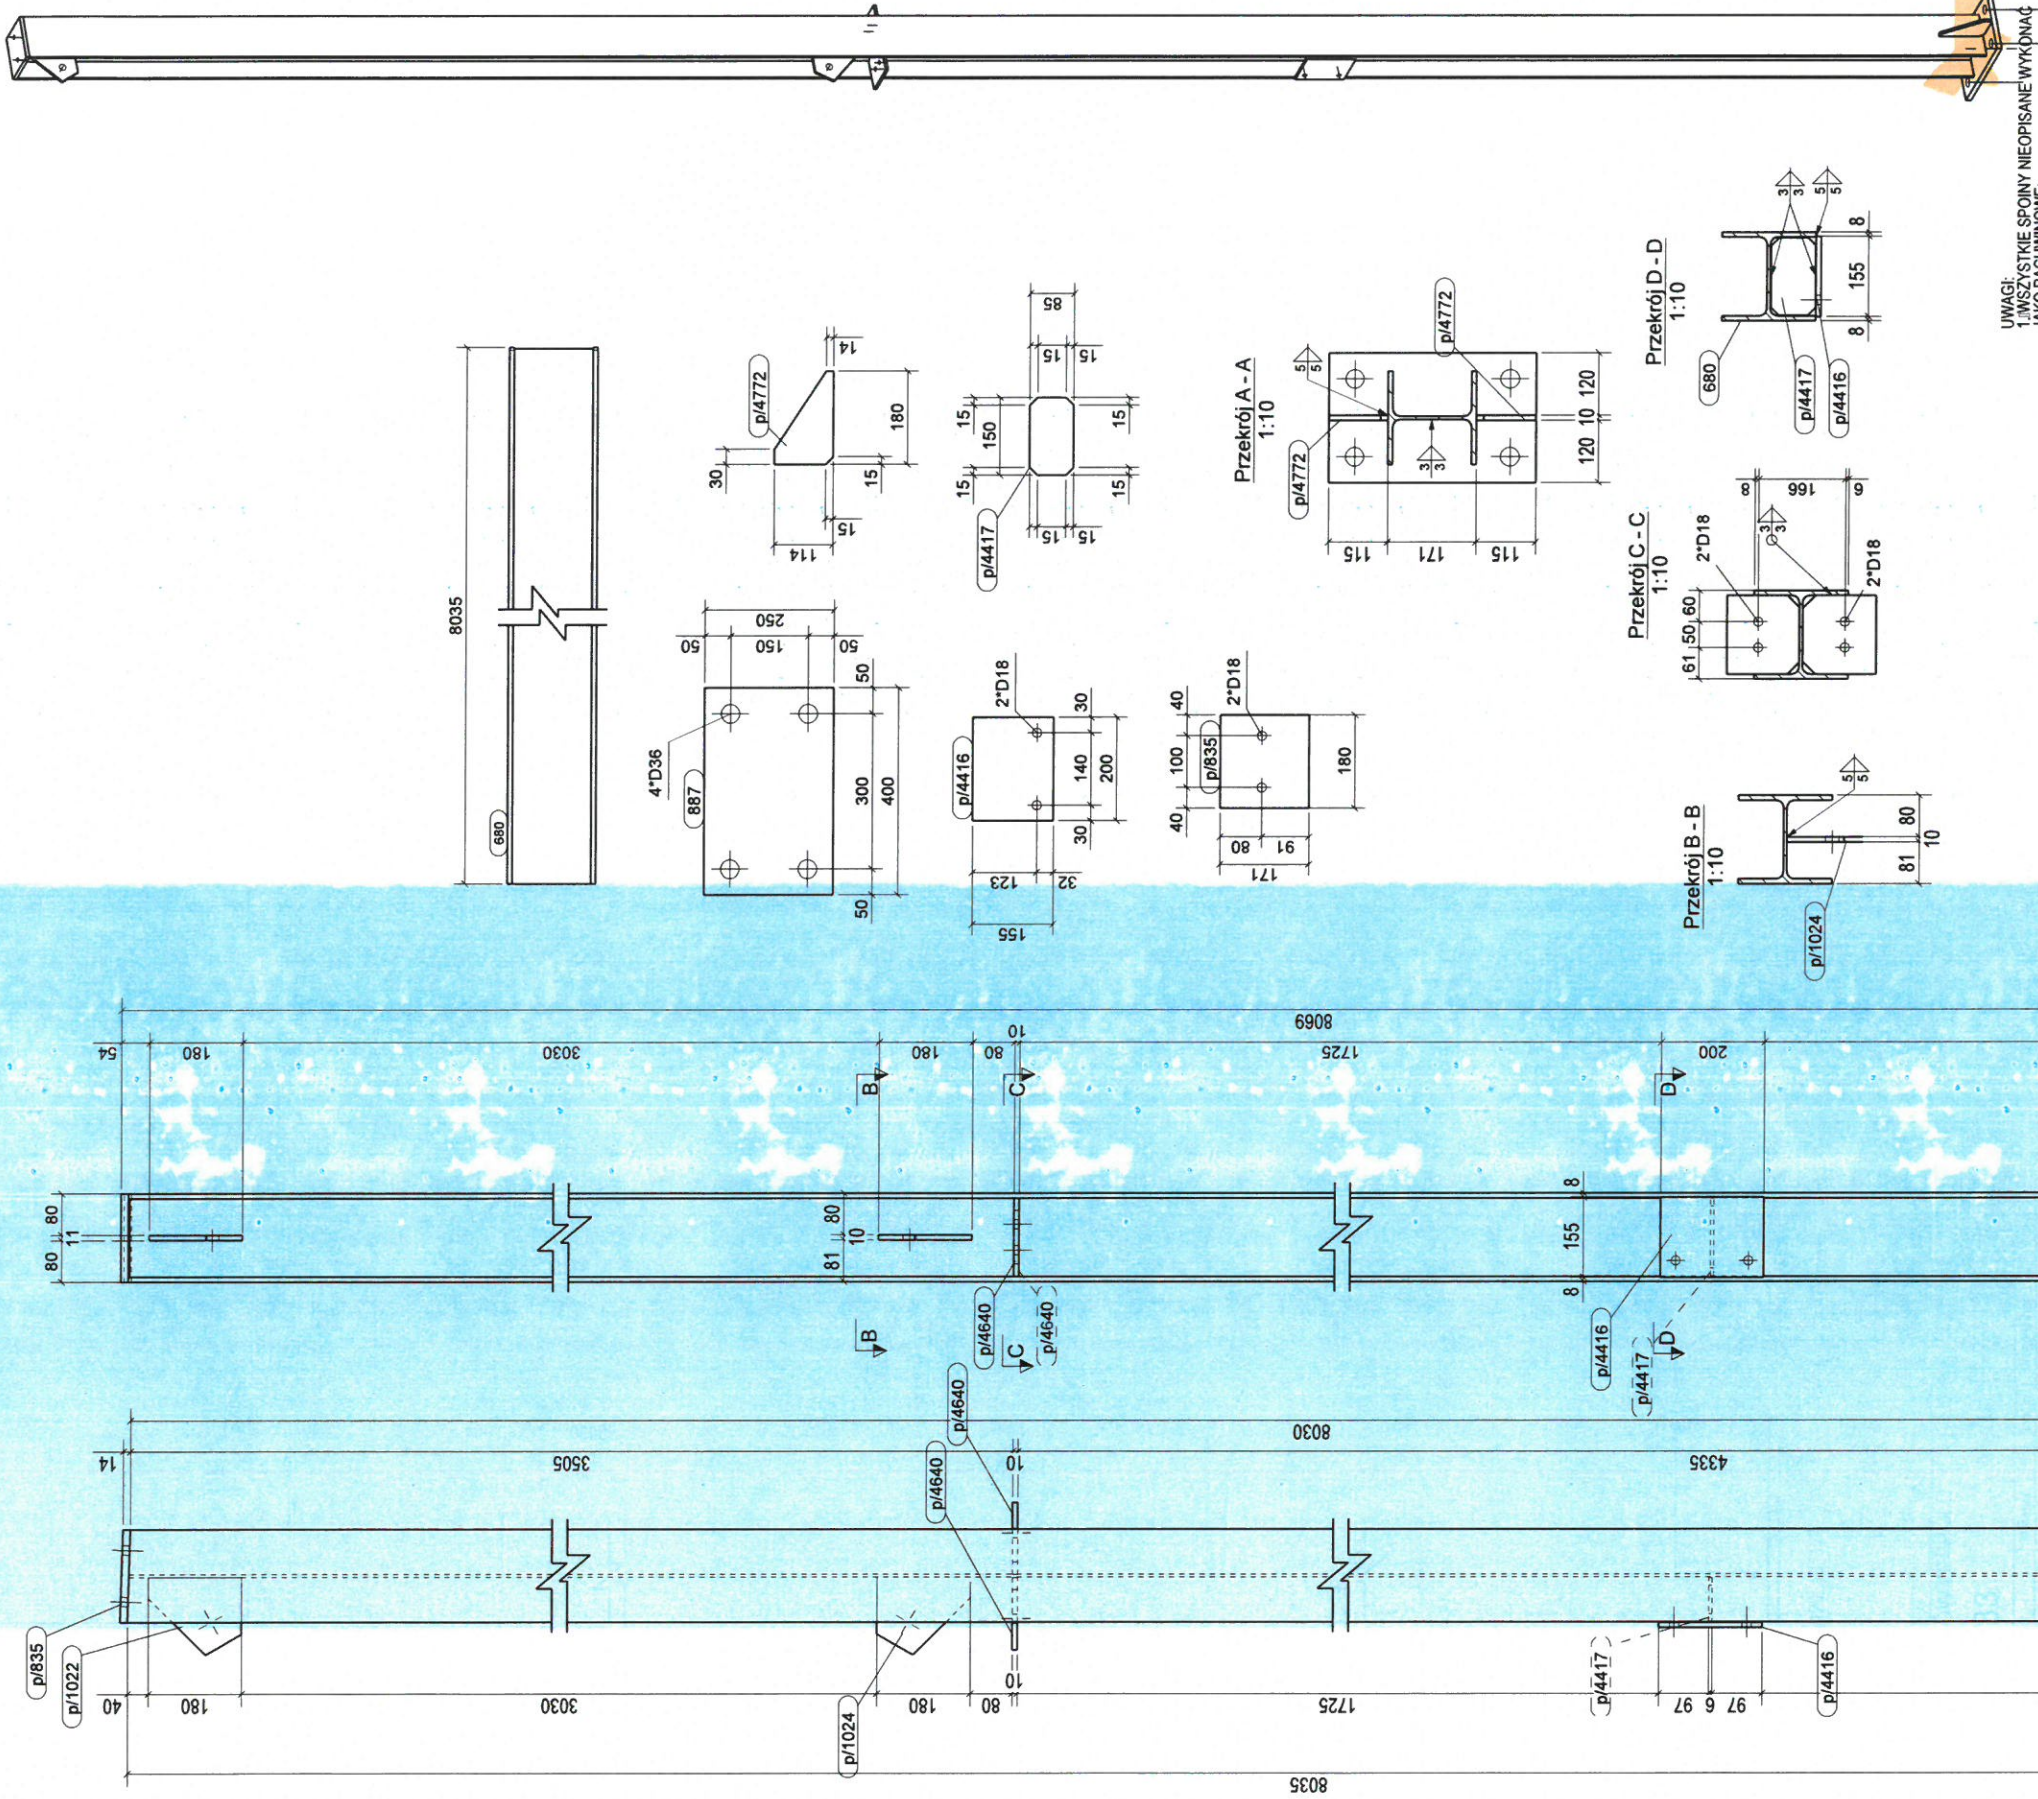

UWAGI:
1. WSKAZANE SPOINY NIE OPISANE WYKONAĆ
JAKO PACHWINOWE:
- 0,5 DLA DWUSTRONNYCH
- 0,7 DLA JEDNOSTRONNYCH
2. WYKONAWCA EST OBLICZENIA SPRĄDZIĆ WSZYSTKIE
WYMIARY PRZED ROZPOCZĘCIEM PRAC BUDOWLANYCH.
ROZBIEŻNOŚCI ZMIANY MUSZA BYĆ WYJAŚNIONE
Z PROJEKTEM PRZED ROZPOCZĘCIEM PRAC BUDOWLANYCH.

KONTOWANE BEZ PREMIEJ 2500% AUTOMAT ZABRANIONE
PRACOWNIA PROJEKTOWANIA
I USŁUG INWESTYCYJNYCH ALFA
Spółka z o.o. Spółka z ograniczoną odpowiedzialnością
52-230 LEGNICA, ul. LONETKA 11
146 78 802971 www.alfa.pl pracownia@alfa.pl
PRACOWNIA

PRZEBUDOWA BUDYNKU HANDLOWEGO
BIELSKO BIAŁA
UL. WARSZAWSKA 180

IMIĘ I NAZWISKO: PODPIS:
PROJEKTANT:
mgr inż. Daniel Mikutaniec
OPRACOWUJĄCY:
mgr inż. Andrzej Popiel
OPRACOWUJĄCY:
mgr inż. Jacek Kadecki

NAZWA RYSUNKU: KONSTRUKCJA
SŁUP S/683
ID PROJEKTU: STADIUM: DATA: NR RYS:
V-23 PW 17-07-24 1:10 1:20 K10/127
V-23_PW_K10_SŁUP S/683-127

KRYSTIAN MICHNIEWICZ
CERT. VI, PT POZIOM 2
Nr IC/NDT/4546 WG PN-EN ISO 9712
nadane przez IS Gliwice

WYKAZ ELEMENTÓW ZESPOŁU				Ciężar (kg): 316.2
Zespół: S/683				Długość (mm): 8069
Element	Profil	Materiał	Ilość	Ilość:
680	HEA180	S235JR	1	Długość (mm) Ciężar brutto (kg)
887	BL20*250	S235JR	1	8035 285.7
p/835	BL14*171	S235JR	1	400 15.7
p/1022	BL10*150	S235JR	1	180 3.4
p/4416	BL10*155	S235JR	1	180 1.5
p/4417	BL6*85	S235JR	1	200 1.5
p/4640	BL10*140	S235JR	2	2.4 0.6
p/4772	BL10*114	S235JR	2	152 3.3
				180 2.0