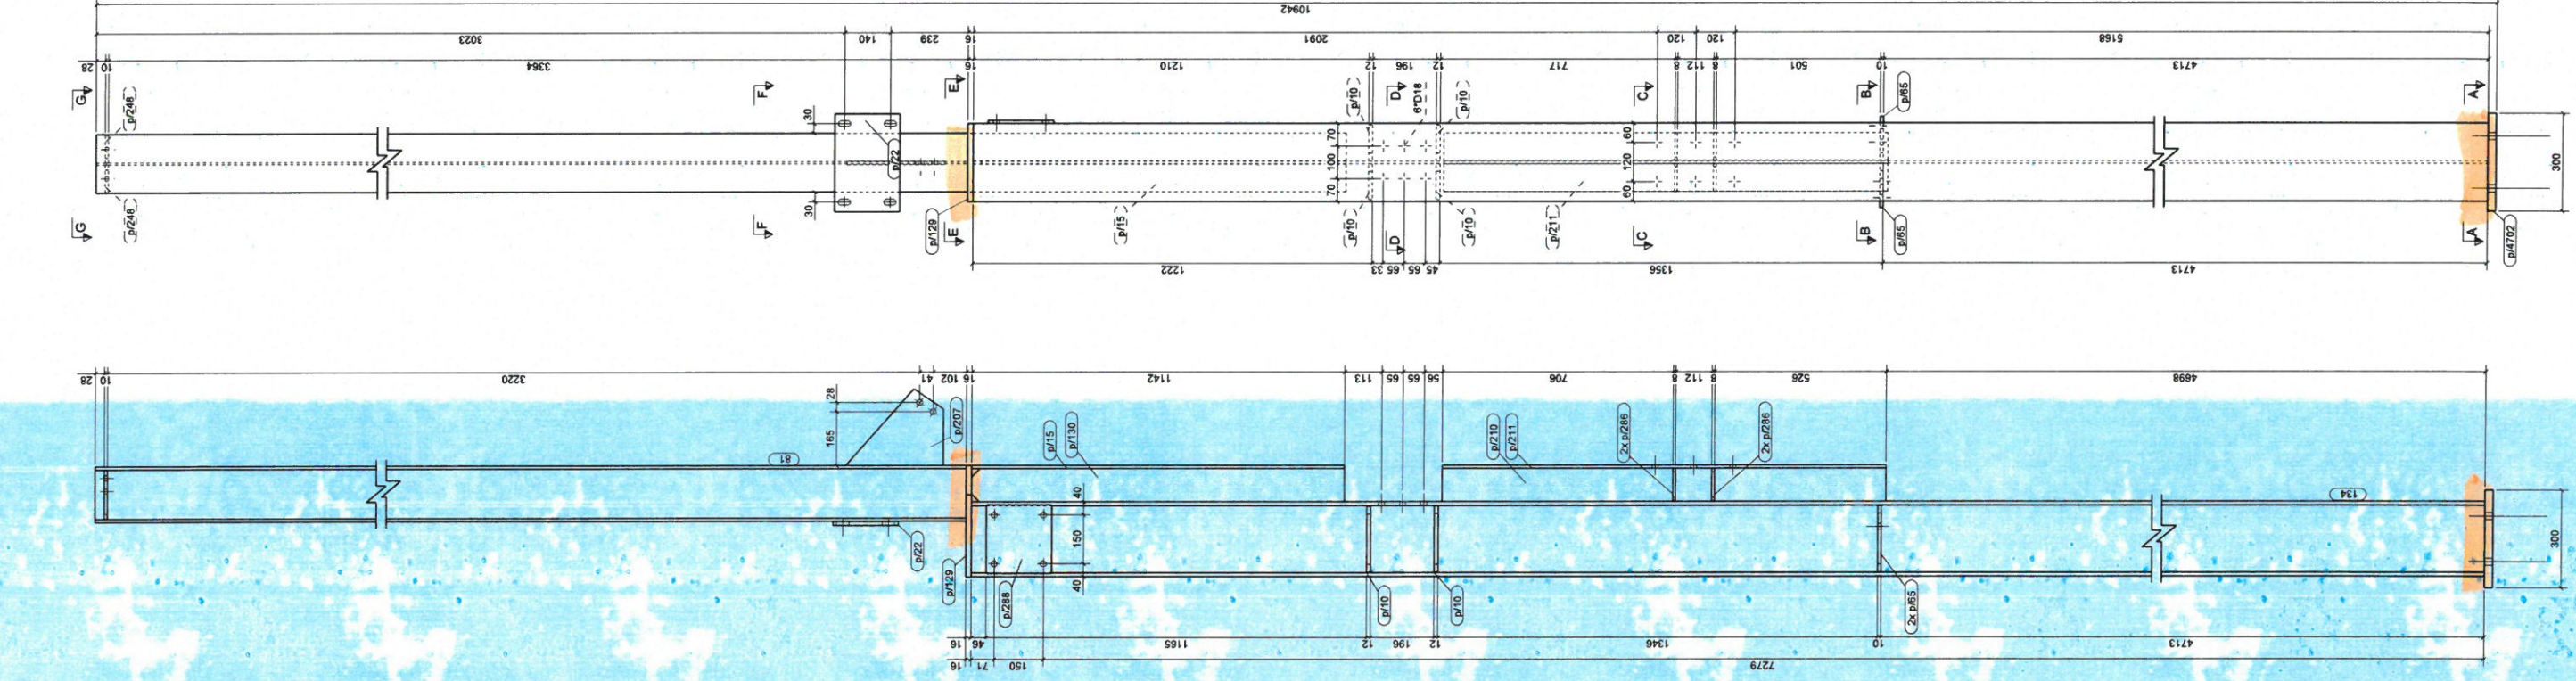


KRYSTIAN MICHNIEWICZ
Szczepan
CERT. VT, PT POZIOM 2
Nr IC/NDT/4546 WG PN-EN ISO 9712
nadane przez IS Gliwice

UWAGI:

1. WSZYSTKIE SPORY NIEOPISANE WYKONĄC JAKO PACHMINOWE;
2. 0,5 DLA DWUSTRONNYCH
3. 0 TOLA JEDNOSTRONNYCH
4. ELEMENTY WYKONAC ZE STALU I LITY MATERIAŁOWEJ
5. WYKONAWCA JEST ZOBOWIĄZANY SPRAWDZIĆ WSZYSTKIE WYMAGI PRZED ROZPOCZĘCIEM PRAC BUDOWLANYCH.

[illegible]

PRZEBUDOWA BUDYNKU HANDLOWEGO
BIELSKO BIALA
UL. WARSZAWSKA 180

IMI I NACZYNIA:		POPIEL
PROJEKTANT:	mgr inż. Daniel Mikulajec uprawnienia budowlane do projektowania bez ograniczeń w specjalności konstrukcyjno - budowlanej nr 116036412	
OPRACOWUJĄCY:	mgr inż. Jacek Kadecki	
OPRACOWUJĄCY:	mgr inż. Andrzej Popiel	

NAZWA RYSUNKU	BRANŻA
SŁUP S/685	KONSTRUKCJA

Element	Pręgi	Materiał	Belce	Długość (mm)	Ciepota (kg)
1	HL1010	S235JR	1	3402	121.0
134	HL6240	S235JR	1	7496	462.1
135	HL12110	S235JR	2	20	4.1
140	BL12110	S235JR	2	20	4.1
141	BL10180	S235JR	1	1141	16.1
145	BL10180	S235JR	1	1141	16.1
146	BL12700	S235JR	1	300	5.7
147	BL12700	S235JR	2	204	4.3
148	BL10736	S235JR	1	342	10.0
149	BL10740	S235JR	1	342	10.0
150	BL10717	S235JR	1	1141	9.1
151	BL10717	S235JR	1	300	3.4
152	PL10725.2	S235JR	1	1560	10.9
153	BL10785	S235JR	1	1960	19.2
154	BL10785	S235JR	2	150	2.0
155	BL10730	S235JR	4	30	0.9
156	BL10730	S235JR	1	300	5.7
157	BL10730	S235JR	1	300	5.7
