

KRYSTIAN MICHNIEWICZ
Michniewicz
CERT. VI, PT. POZIOM 2
Nr IC/NDT/4546 WG PN-EN ISO 9712
nadane przez IS Gliwice

UWAGI:

- 1.WSZYSTKIE SPORY NIEOPISANE WYKONAĆ JAKO PACHWINOWE.
- 0-1 DLA DWUSTRONNYCH
- 0-1 DLA JEDNOSTRONNYCH
- 2. ELEMENTY WYKONAC ZE STALOWI LUB LISTY MATERIALOWEJ

PRACOWNIA PROJEKTOWANIA I USŁUG INWESTYCYJNYCH ALFA



Spółka z o.o. Spółka z ograniczoną odpowiedzialnością
 52-220 LEONOWO, AL. CIOBYŁEJ, 18
 tel. 78 6250671 www.alfaplan.pl pracownia@alfaplan.pl

ALFA **P R A C O W N I A**

**PRZEBUDOWA BUDYNKU HANDLOWEGO
BIELSKO BIAŁA
UL. WARSZAWSKA 180**

IMIŁO WACHNAROWSKI	PROJEKTANT	PODSIĘBNA
mgr inż. Daniel Mikulaniac uprawnienia budowlane do projektowania bez ograniczeń w specjalności konstrukcyjno-budowlanej nr 15402/06/12		
OPRACOWUJĄCY		
mgr inż. Jacek Kadecki		
OPRACOWUJĄCY		
mgr inż. Andrzej Popiel		

SLUP SJ/686		KONSTRUKCJA	
ID PROJEKTU	STADIUM	DATA	SKALA
V-23	PW	25-06-24	1:10 1:20
V-23 PW SJ SLUP 686-27			K9/227
NAZWA PRACU			ID REZALVA
			-

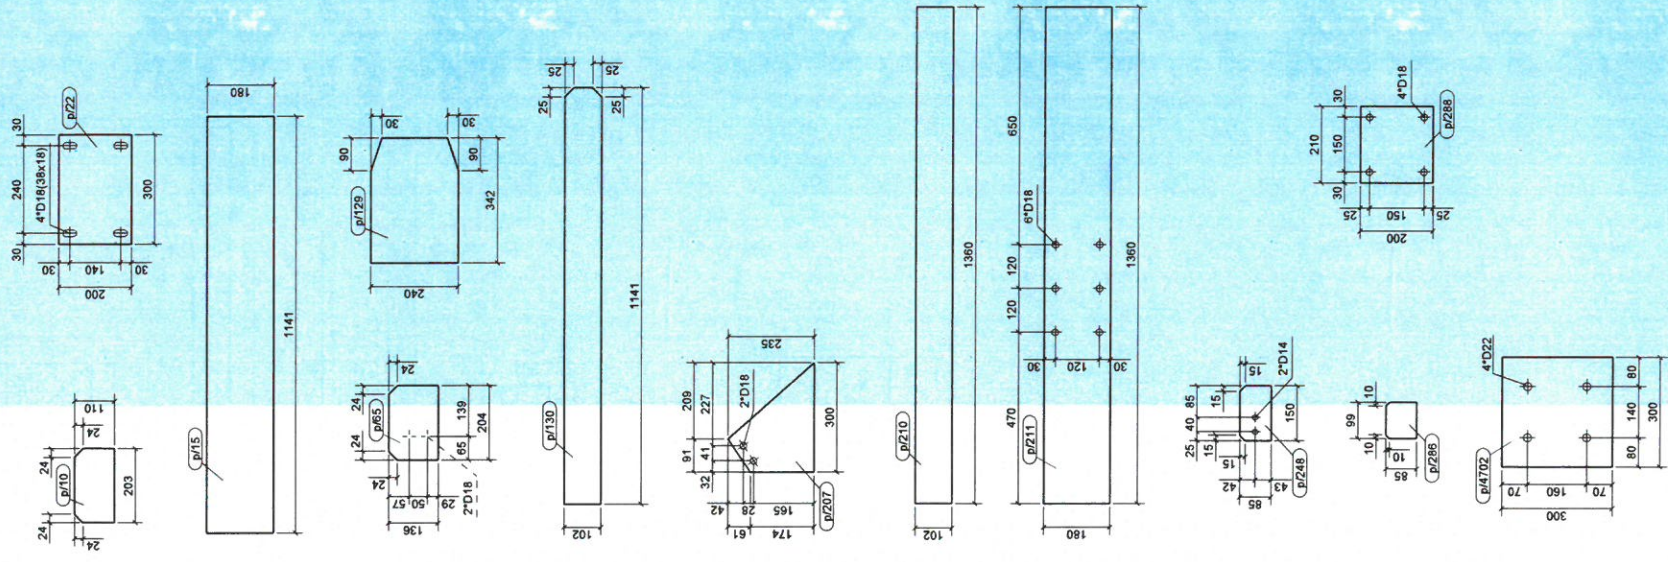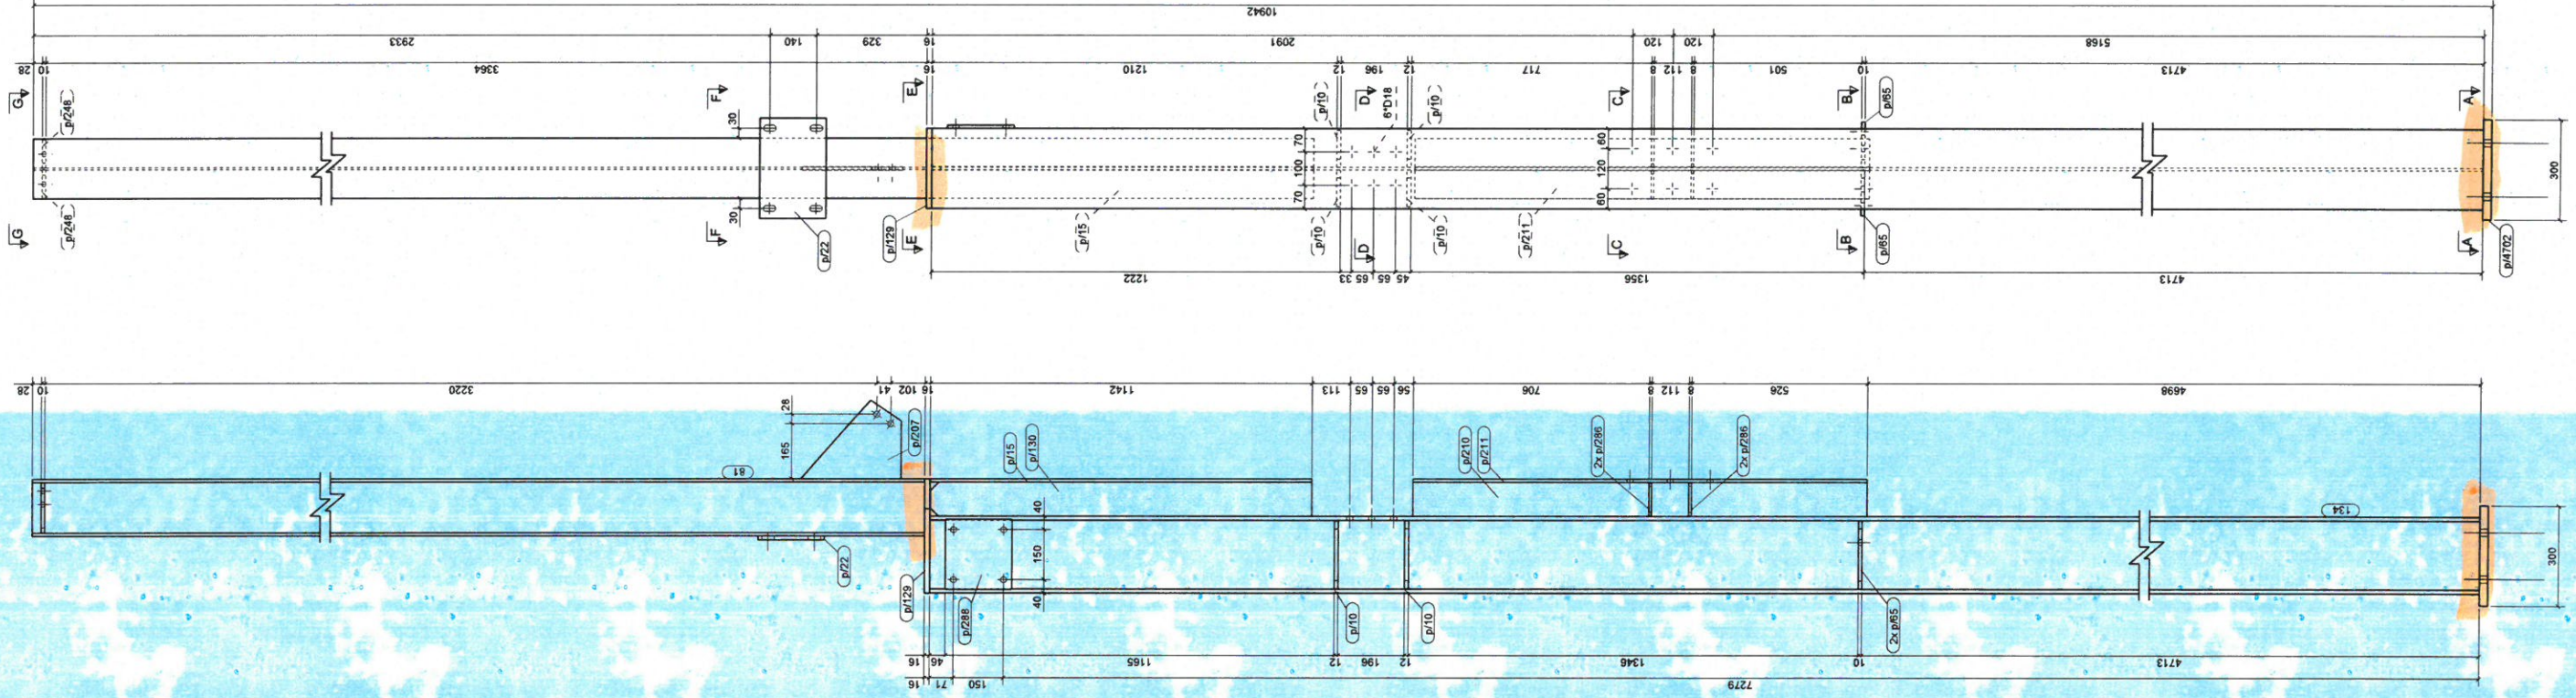

