



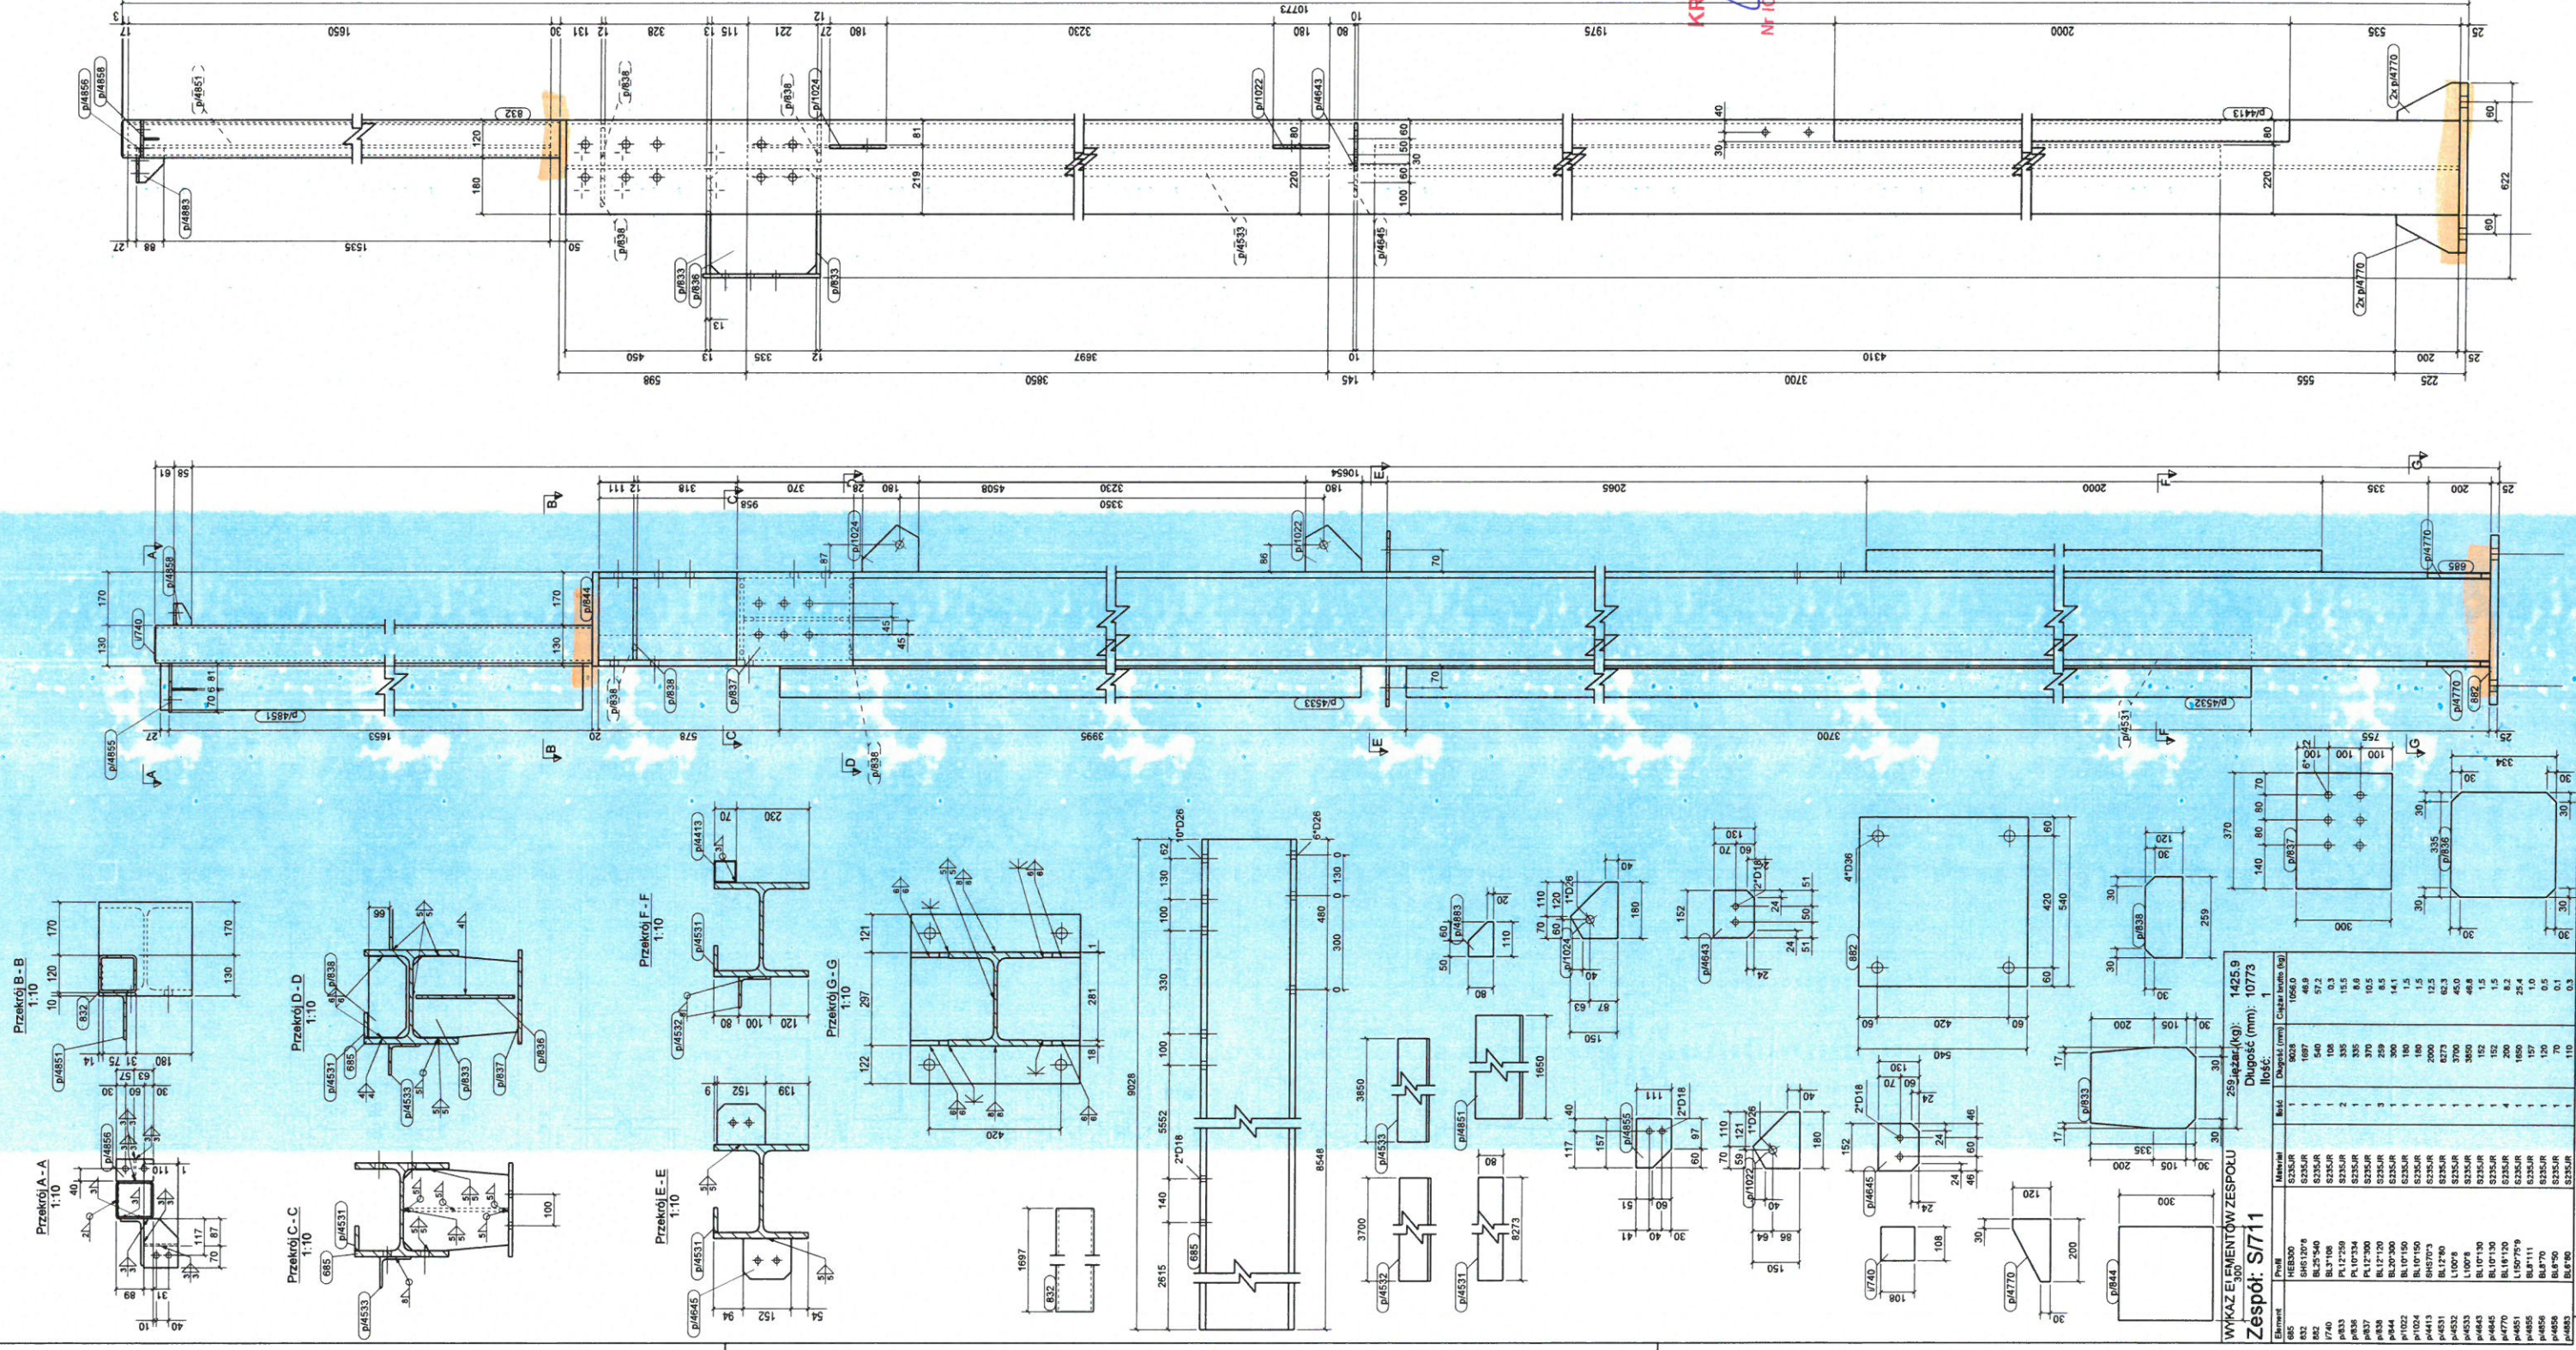

AKSONOMETRIA

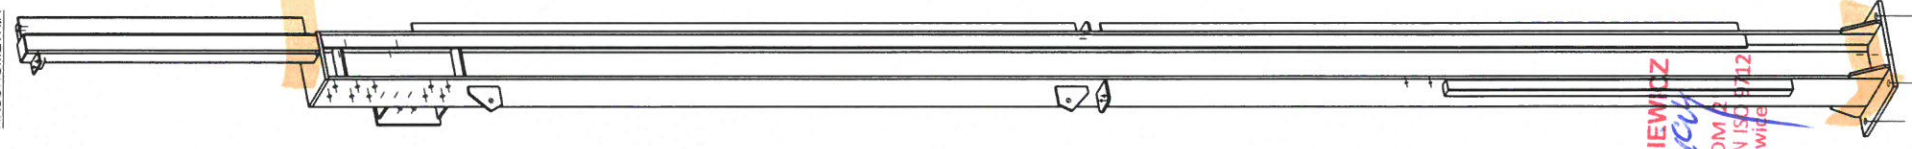

KRYSTYAN MICHNIEWICZ
Secretary
CERT. VT, PT POZIOM 2
Nr IC/NDT/4546 WG PN-EN ISO 9712
nadane przez IS Gliwice

UWAGI

1. WYKONANIE SPÓRNYCH NIEOPISANYCH WYKONAĆ JAKO PACHAŁOWE
2. -50 DLA DWUSTRONNYCH
3. -0,71 DLA JEDNOSTRONNYCH
4. ELEMENTY WYKONAĆ ZE STALI WLG LISTY MATERIAŁOWEJ
5. WYKONAWCA JEST ZOBOWIĄZANY SPRAWDZIĆ WSZYSTKIE WYMAGANIA PRZED ROZPOCZĘCIEM PRAC BUDOWLANYCH. ROZBIEŻNOŚCI ZMIANY MUSZĄ BYĆ WNIOSKOWANE WSKAZUJĄC PROJEKTANTEM PRZED ROZPOCZĘCIEM PRAC BUDOWLANYCH


**PRACOWNIA PROJEKTOWANIA
I USŁUG INWESTYCYJNYCH ALFA**

Spółka z o.o. Spółka z limitowaną odpowiedzialnością
58-220 LEGNICA, ul. LOWIEŹNA 13
+48 76 6258711 www.alfa.pl prace@alfaprojekt.pl

**PRZEBUDOWA BUDYNKU HANDLOWEGO
BIELSKO BIALA
UL. WARSZAWSKA 180**

IMIE I NAZWISKO: PROJEKTANT mgr inż. Daniel Mikutaniec uprawnienia budowlane do projektowania bez ograniczeń w szczególności konstruktoryjno - budowlanej nr 1540050412	POSIAD.
--	---------

OPRACOWNIAJĄCY:	mgr inż. Andrzej Popiel
OPRACOWNIAJĄCY:	mgr inż. Jacek Kadecki

KONSTRUKTION	SLUP S711
--------------	-----------

ID PROJEKTU	STADIUM	DATA	SKALA	NR
V-23	PW	17-07-24	1:10 1:20	K10


V-23 PW K10 SŁUP S711-16A