


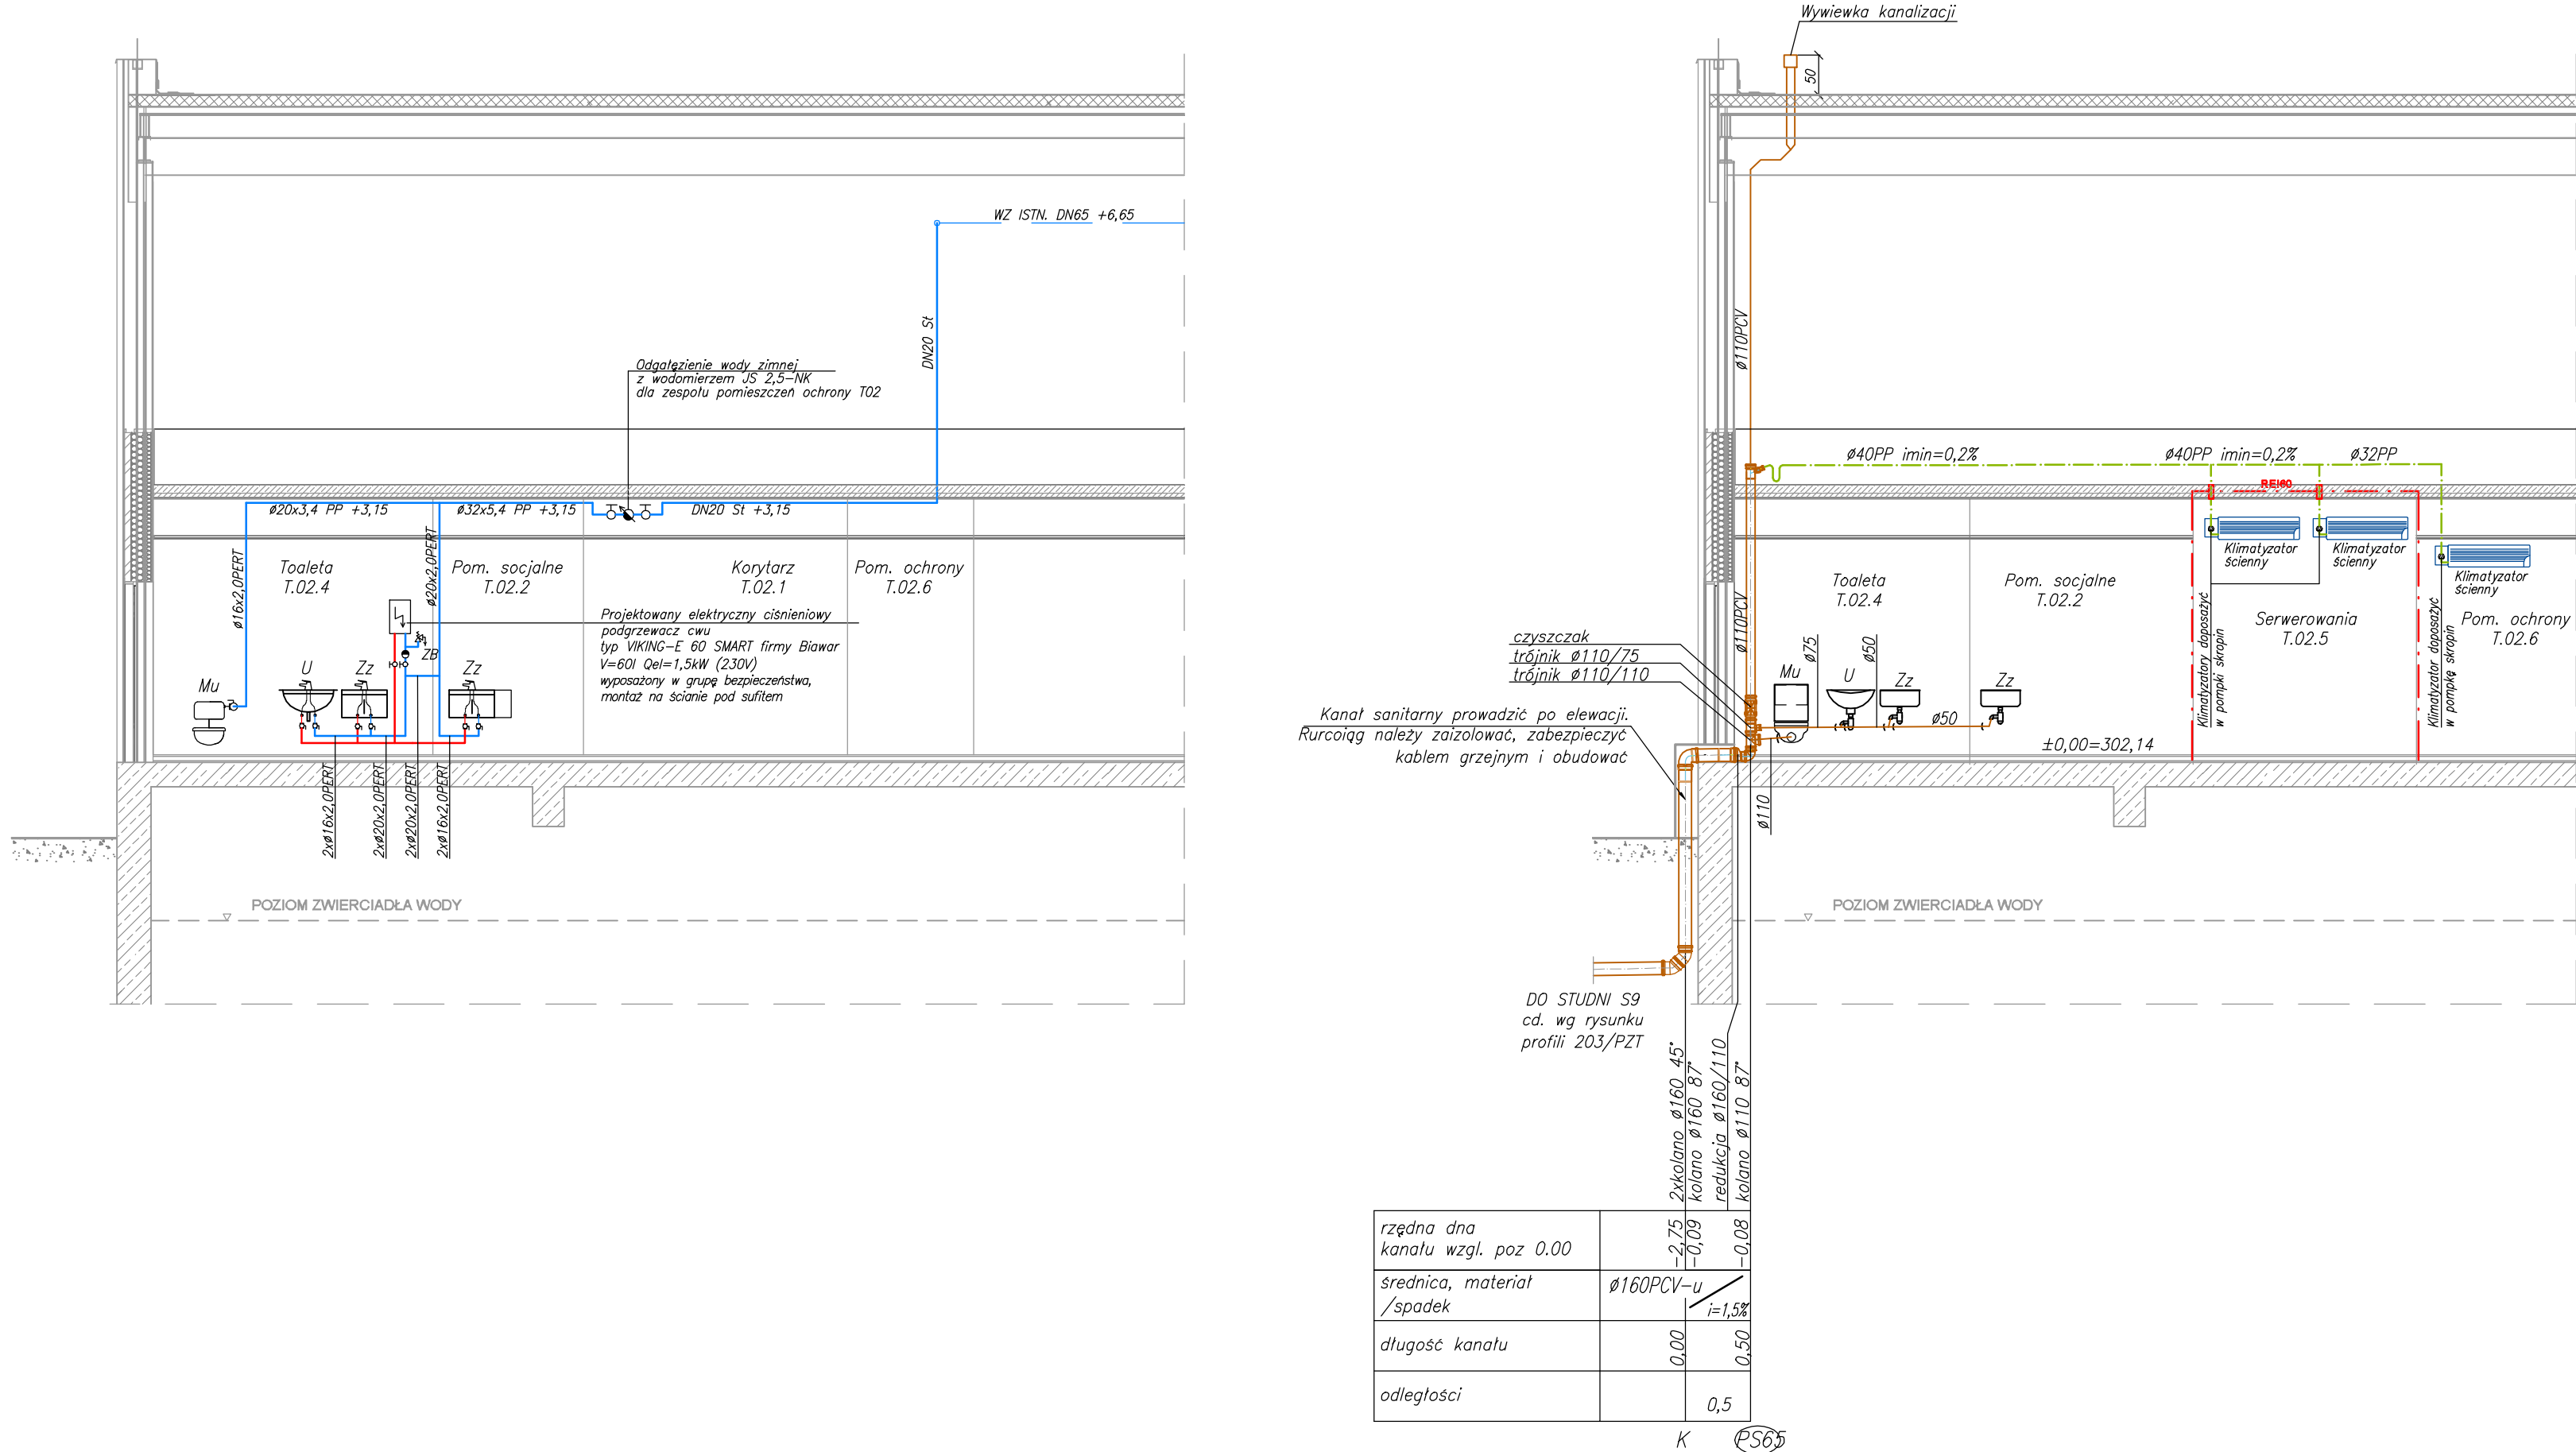

LEGENDA:

- PROJ. INSTALACJA KANALIZACJI SANITARNEJ
- PROJ. INSTALACJA ODPROWADZENIA SKROPLIN Z KLIMATYZATORÓW
- ISTN. INSTALACJA WODY ZIMNEJ BYTOWEJ
- PROJ. INSTALACJA WODY ZIMNEJ BYTOWEJ
- PROJ. INSTALACJA CIEPŁEJ WODY UŻYTKOWEJ
- PS OZNACZENIE PIONU KANALIZACJI SANITARNEJ
- OZNACZENIE ZABEZPIECZENIA PRZEPUSTU W PRZEGRODZIE ODDZIELENIA POŻAROWEGO

INSTALACJE WODNE:

- Instalację wody zimnej bytowej do wodomierzy wykonać z rur i kształtek gwintowanych ze stali ocynkowanej, łączonych za pomocą łączników kuto-lanych.
- Instalację wody zimnej za wodomierzami i ciepłej wody użytkowej wykonać z rur i kształtek PP-R PN20 zespolonych (system Stabi Al) łączonych przez zgrzewanie i złączki gwintowane.
- Instalację wody zimnej bytowej i ciepłej wody użytkowej prowadzoną w brzdach ścian wykonać z rur wielowarstwowych PE-RT/Al/PE-RT (min. PN10), łączonych przez zaprasowywanie.
- Przewody mocować do elementów konstrukcyjnych budynku za pomocą typowych systemów mocowań instalacyjnych, odległości podpór wskazano w opisie technicznym.
- Przewody zaizolować termicznie oraz antyroszeniowo zgodnie z opisem technicznym.
- W węźle sanitarnym T.02 przewiduje się elektryczny podgrzew cwu. Wielkości podgrzewacza opisano na rysunku.

INSTALACJE KANALIZACJI SANITARNEJ:

- Poziomy instalacji kanalizacji sanitarnej podposadzkowej, prowadzone pod posadzką wykonać z rur i kształtek kielichowych PCV-U litych, łączonych na uszczelki SN8 SDR34, w wykonaniu do kanalizacji zewnętrznej.
- Przewody kanalizacji podposadzkowej należy układać na podsypce z piasku gr. 10cm, zachowując spadki zgodnie z rysunkiem.
- Instalacje nadposadzkową wykonać z rur i kształtek PCV-u w wykonaniu do kanalizacji wewnętrznej.
- Skropliny z tac ociekowych klimatyzatorów z rur jednorodnych PP PN10, łączonych przez zgrzewanie. Skropliny wpinać do pionu ks poprzez zasyfonowanie min. 20cm.
- Podejścia do przyborów prowadzić ze spadkiem min. 2%.
- Wskanany pion kanalizacyjny wyprowadzić ponad dach i zakończyć rurą wywiewną Ø160.
- Na pionie kanalizacyjnym należy zamontować czyszczak.
- Wszystkie przybory sanitarne wyposażać w zamknięcia wodne.
- Podejścia zbiorowe/długie podejścia pojedyncze opisano na rysunku, podłączenia bezpośrednio przy przyborach wykonywać średnicami:
 - U - umywalka Ø40 PP
 - Zz - zlewozmywak Ø50 PCV
 - Mu - miska ustępowa Ø110 PCV

KOPIOWANIE BEZ PISEMNEJ ZGODY AUTORA ZABRONIONE		PRAWA AUTORSKIE ZASTRZEŻONE		
PRACOWNIA PROJEKTOWANIA I USŁUG INWESTYCYJNYCH ALFA Spółka z o.o. Spółka komandytowa 59-220 LEGNICA, ul. ŁOKIETKA 1B +48 76 8525671 www.ppalfa.pl pracownia@ppalfa.pl		ALFA PRACOWNIA		
OBIEKT: PRZEBUDOWA BUDYNKU HANDLOWEGO BIELSKO BIAŁA UL. WARSZAWSKA 180				
IMIĘ I NAZWISKO PROJEKTANTA		PODPIS		
PROJEKTANT: mgr inż. Sylwia Domagała uprawnienia budowlane do projektowania bez ograniczeń w specjalności instalacyjnej w zakresie sieci, instalacji i urządzeń cieplnych, wentylacyjnych, gazowych, wodociągowych i kanalizacyjnych nr DOŚ/0132/PBS/16				
SPRAWDZAJĄCY: mgr inż. Agnieszka Szczepaniuk uprawnienia budowlane do projektowania bez ograniczeń w specjalności instalacyjnej w zakresie sieci, instalacji i urządzeń cieplnych, wentylacyjnych, gazowych, wodociągowych i kanalizacyjnych nr 65/DOŚ/04				
NAZWA RYSUNKU		BRANŻA		
WEZEŁ SANITARNY T02. ROZWINIĘCIE INSTALACJI WODY I KANALIZACJI		SANITARNA		
ID PROJEKTU	STADIUM	DATA	SKALA	NR RYS
V-23	PW	08.03.2024	1:50	801/S
NAZWA PLIKU				ID REWIZJI
V-23_PW_N_S_WEZEŁ SANITARNY T02_ROZWINIĘCIE WODY I KANALIZACJI-801_S				-