

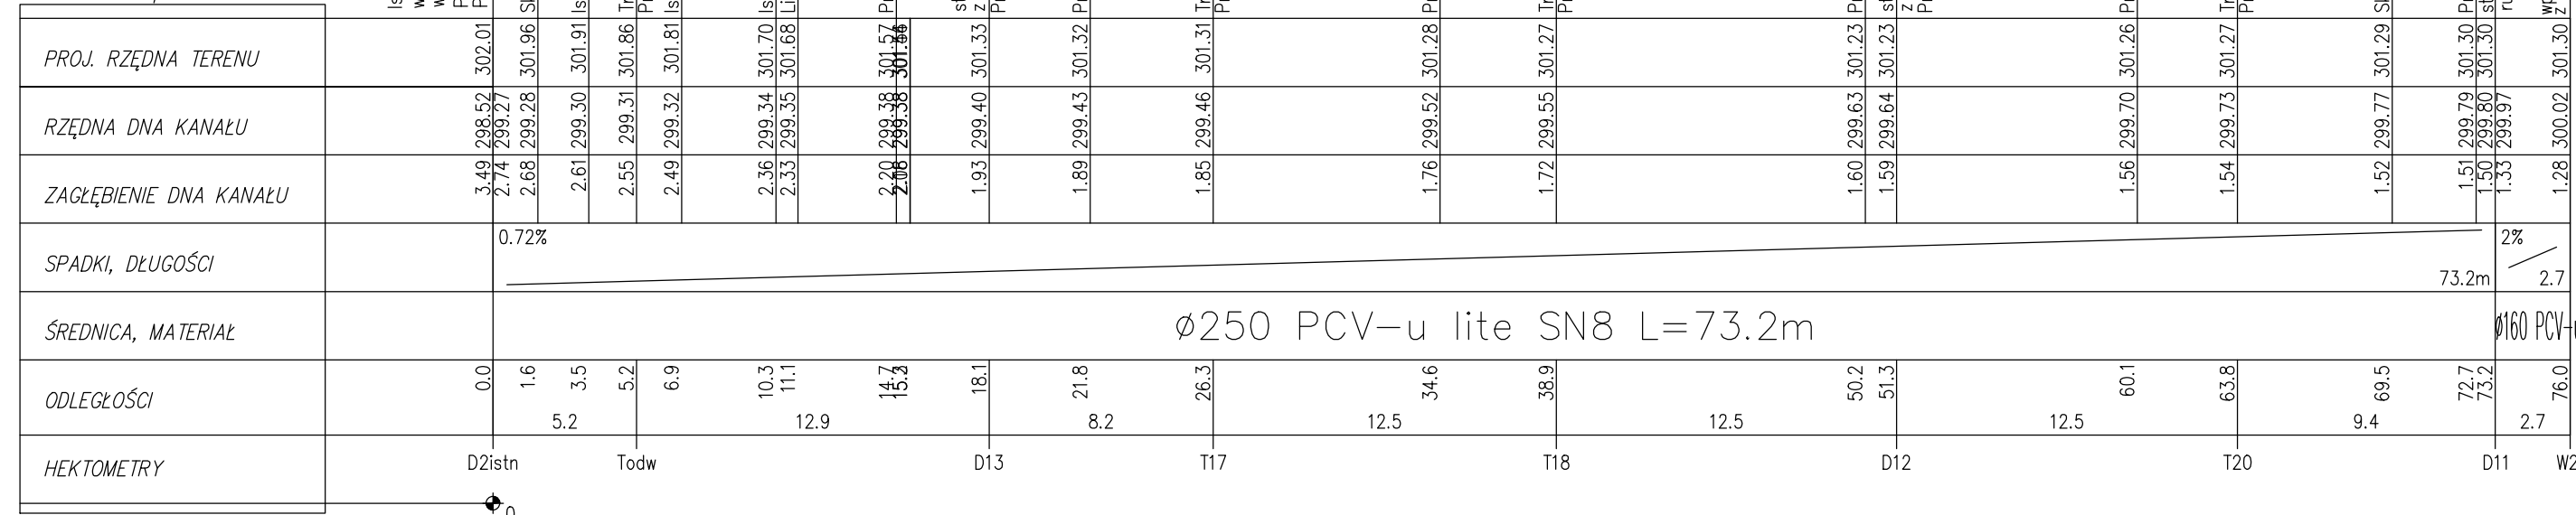
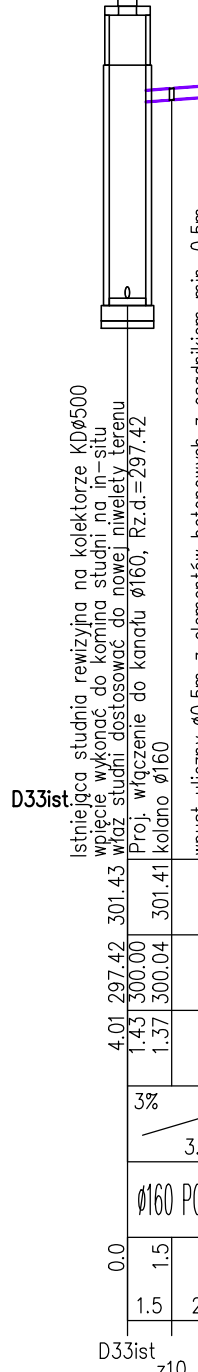
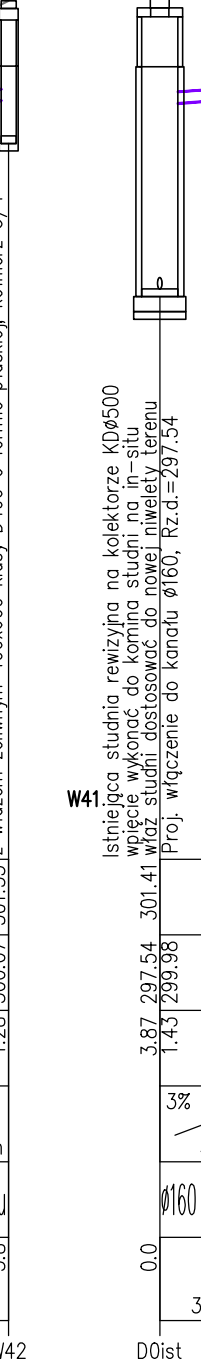
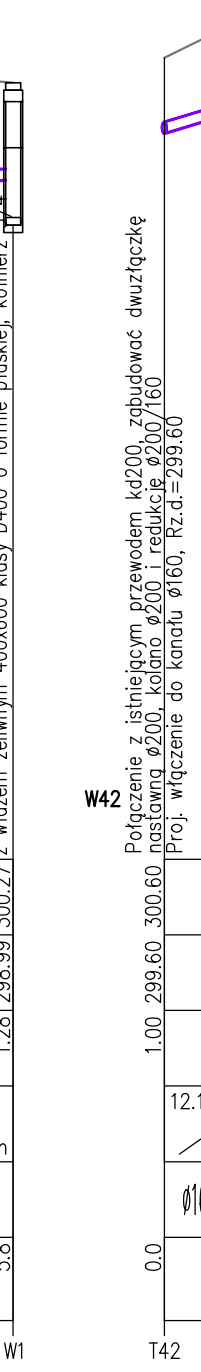
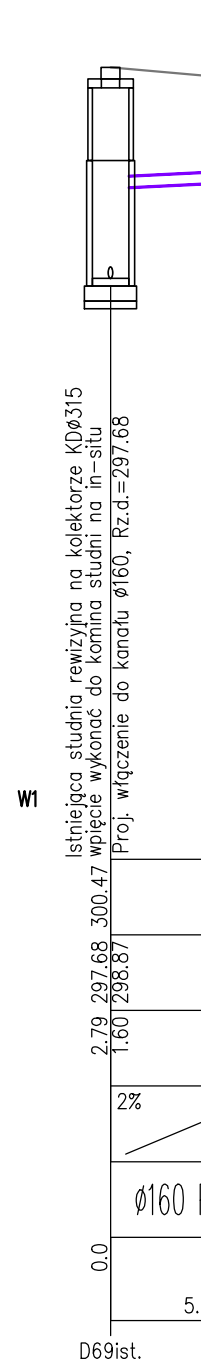
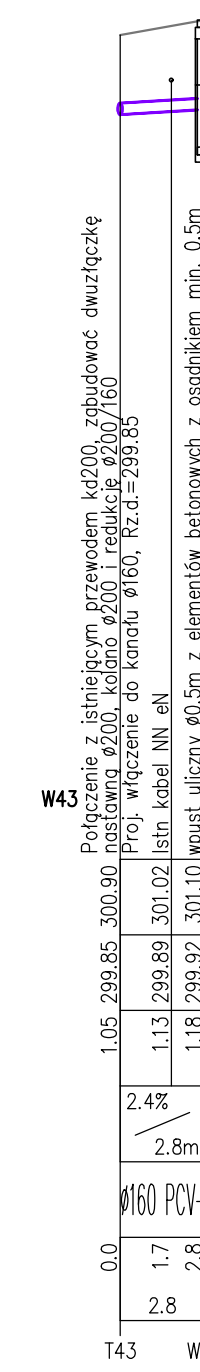
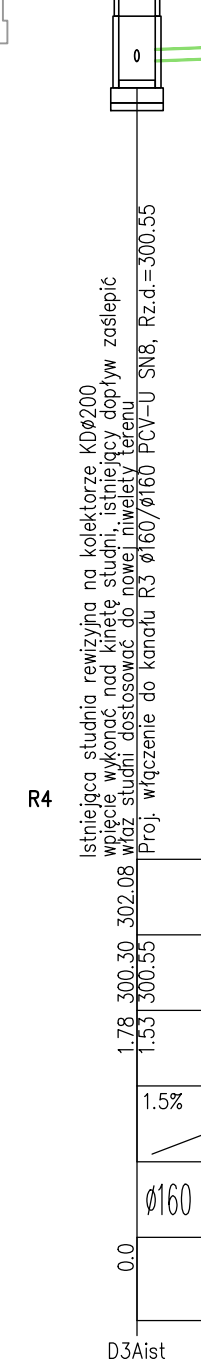
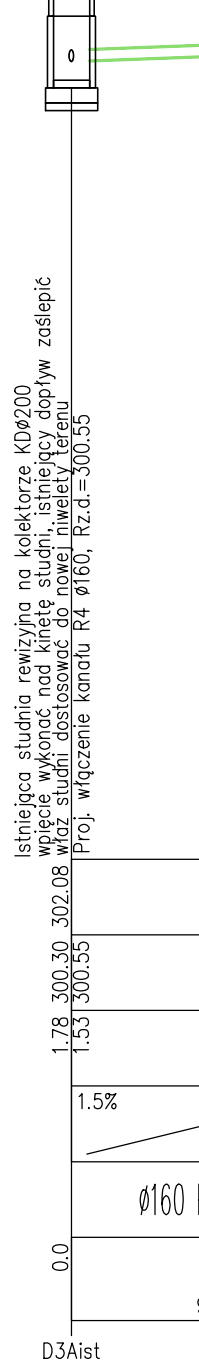
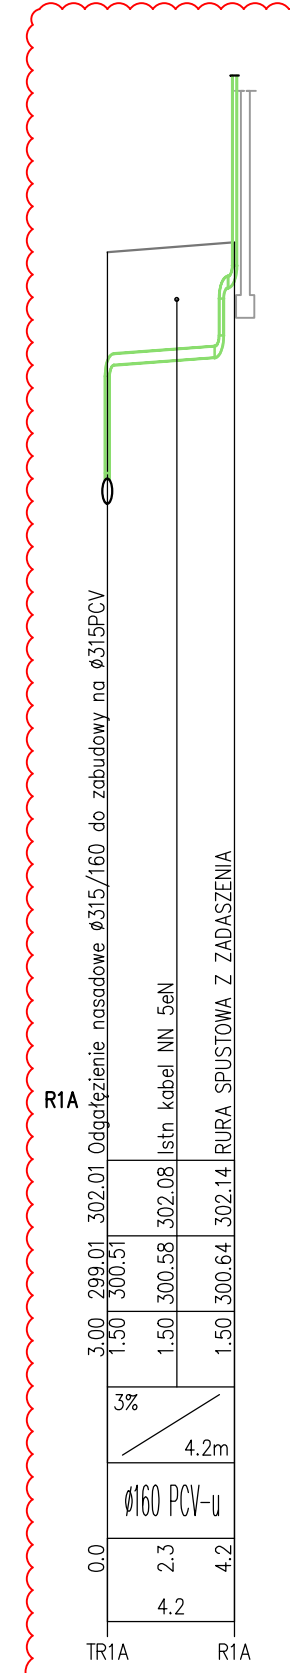
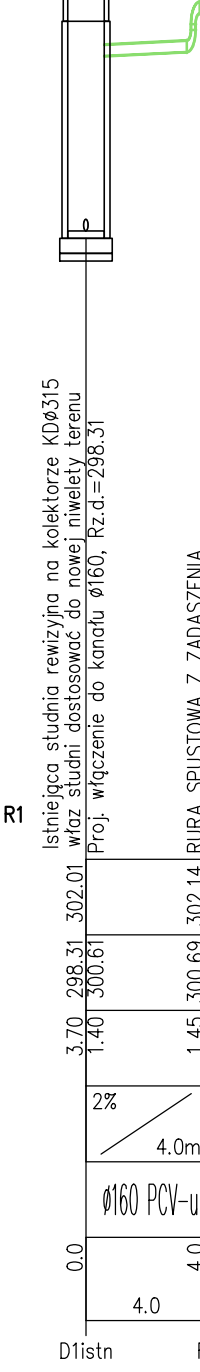
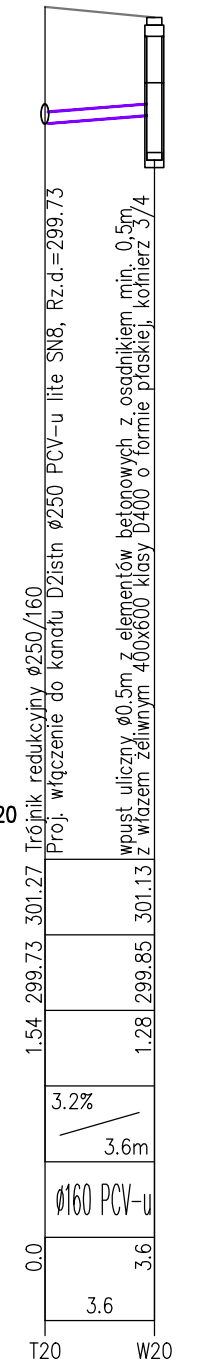
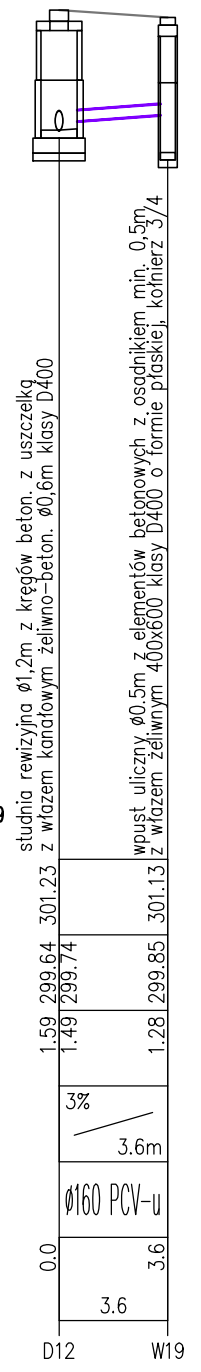
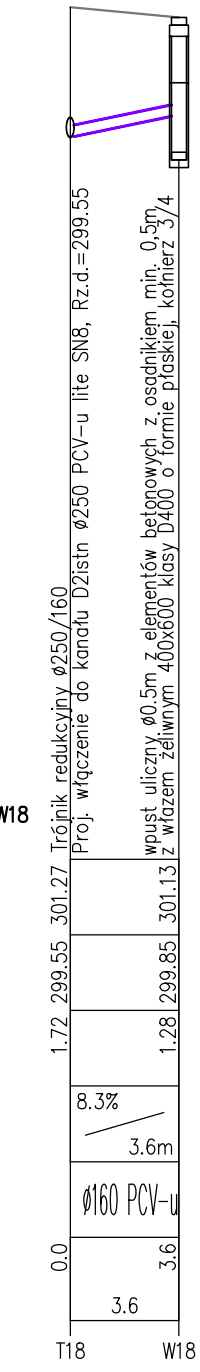
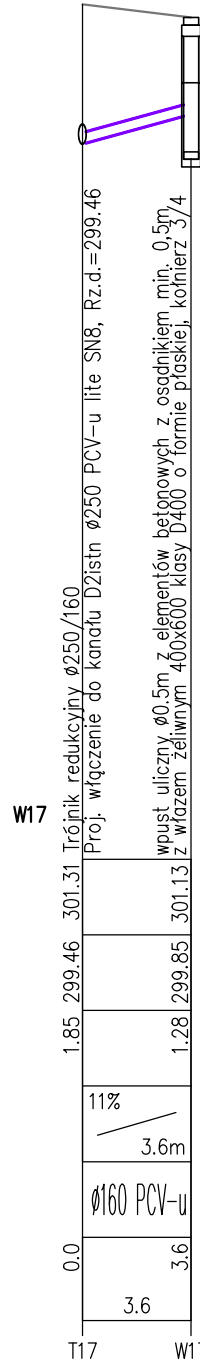
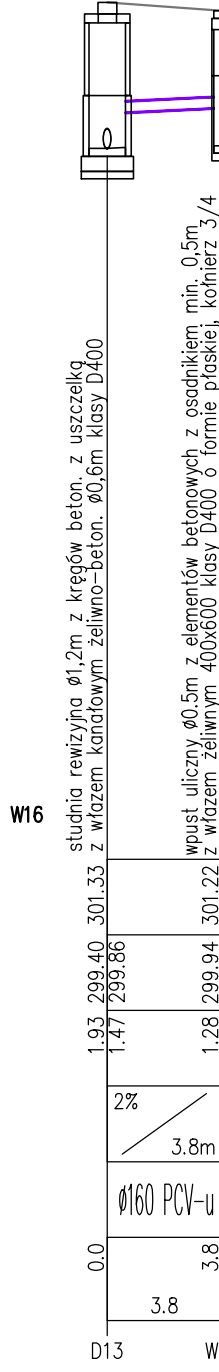


POZIOM PORÓWNAWCZY
290.00 m n.p.m.

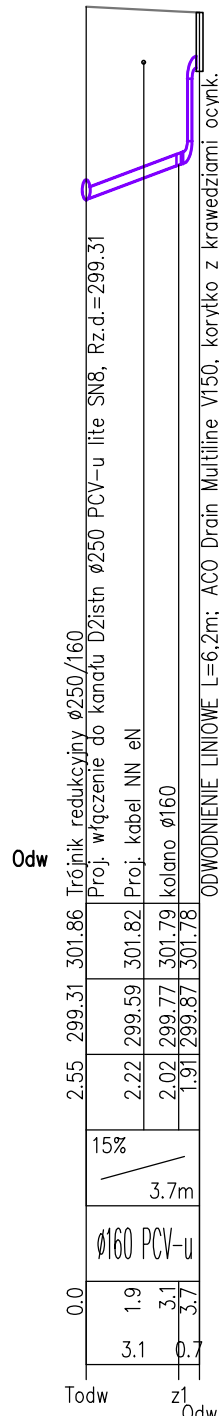

- Uwaga:
- Zagłębienie istniejących rurociągów ciśnieniowych oraz linii kablowych określono wg wytycznych normatywnych – przez rozpoczęciem prac konieczność wykonać miejscowe odkrytki i ustalić faktyczne rzędne uzbrojenia. W przypadku znacznych różnic od wartości przyjętych w dokumentacji, a mających wpływ na przedstawione rozwiązania, skontaktować się z projektantem
 - Zagłębienie istniejących rurociągów grawitacyjnych określono na podstawie interpolacji rzędnych sąsiednich studni. W przypadku znacznych różnic od wartości przyjętych w dokumentacji, a mających wpływ na przedstawione rozwiązania, skontaktować się z projektantem

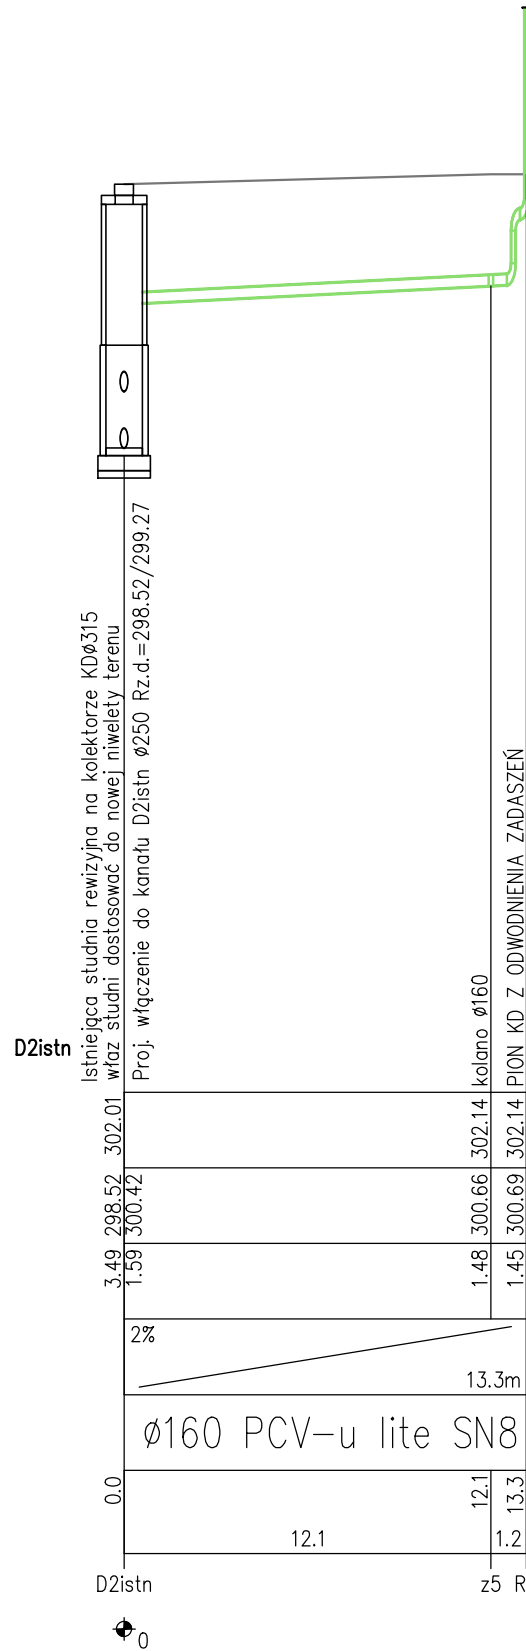

D			
C			
B			
A	14.06.2024	A. Szczepaniuk	Nowy przykanalik od R1A
IND.	DATA:	AUTOR:	OPIS ZMIAN:

KOPLOWANIE BEZ PISEMNEJ ZGODY AUTORA ZABRONIONE PRAWA AUTORSKIE ZASTRZEŻONE

PRACOWNIA PROJEKTOWANIA
I USŁUG INWESTYCYJNYCH ALFA

Sylwia Domagała
59-200 LEBONICA, UL. TOKIETKA 1B
+48 76 852 5671 www.ppa.pl pracownia@ppa.pl

PRACOWNIA

OBIEKT: PRZEBUDOWA BUDYNKU HANDLOWEGO
BIELSKO BIAŁA
UL. WARSZAWSKA 180

IMIĘ I NAZWISKO PROJEKTANTA	PODPIS
mgr inż. Agnieszka Szczepaniuk uprawnienia budowlane do projektowania bez ograniczeń w specjalności instalacyjnej w zakresie sieci, instalacji i urządzeń cieplnych, wentylacyjnych, gazowych, wodociagowych i kanalizacyjnych nr 650/OŚ/04	
mgr inż. Sylwia Domagała uprawnienia budowlane do projektowania bez ograniczeń w specjalności instalacyjnej w zakresie sieci, instalacji i urządzeń cieplnych, wentylacyjnych, gazowych, wodociagowych i kanalizacyjnych nr 650/OŚ/04	

NAZWA RYSUNKU	BRANZA
PROFIL INSTALACJI ZEWNETRZNEJ KANALIZACJI DESZCZOWEJ CZ. 2	SANITARNIA

ID PROJEKTU	STADIUM	DATA	SKALA	NR RYS
V-23	PW	15.12.23	1:100/250	207/PZT
NAZWA PLIKU V-23_PW_N_PZT_PROFIL_INSTALACJI_ZEWNETRZNEJ_KANALIZACJI_DESZCZOWEJ_REWB-207_PZT_IND				ID REWIZJI A