


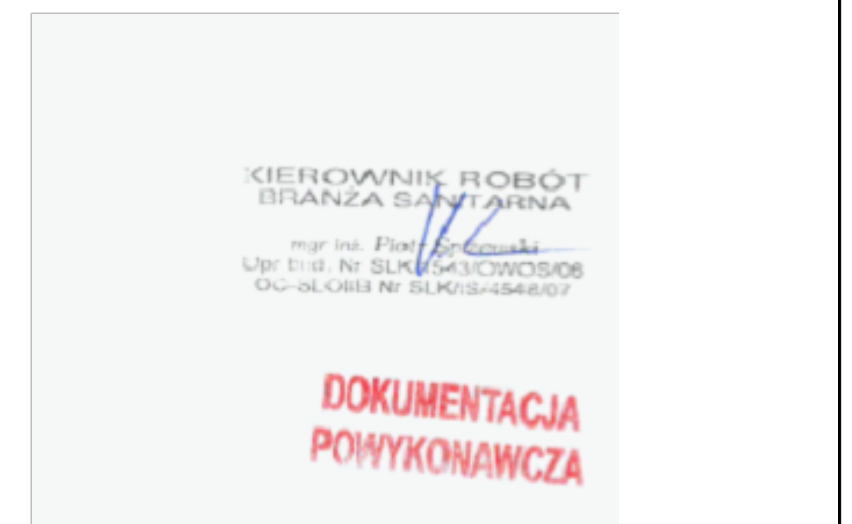

KOPIOWANIE BEZ PISEMNEJ ZGODY AUTORA ZABRONIONE PRAWA AUTORSKIE ZASTRZEŻONE

PRACOWNIA PROJEKTOWANIA I USŁUG INWESTYCYJNYCH ALFA

Spółka z o.o. Spółka Hornady w/wie
 58-220 LEGNICA, UL. KOKIETKA 1B
 +48 76 625 6671 www.ppepi.pl pracownia@ppepi.pl

ALFA
 PRACOWNIA

IMIE I NAZWISKO PROJEKTANTA	PODPIS
PROJEKTANT: mgr inż. Agnieszka Szczepaniuk uprawnienia budowlane do projektowania bez ograniczeń w specjalności instalacyjnej w zakresie sieci, instalacji i urządzeń cieplnych, wentylacyjnych, gazowych, wodociagowych i kanalizacyjnych nr 65/DOS/04	

PROFIL INSTALACIJI	
--------------------	--

ZEWNET RZESZ KANALIZACJI
DESZCZOWE. I CZ. 3

V-23	PW	15.12.23	1:100/250	208/PZT
------	----	----------	-----------	---------

V-23_PW_N_PZT_PROFIL INSTALACJI ZEWNĘTRZNEJ KANALIZACJI DESZCZOWEJ_REWA-208_PZT_INDA	A
---	---

[illegible]